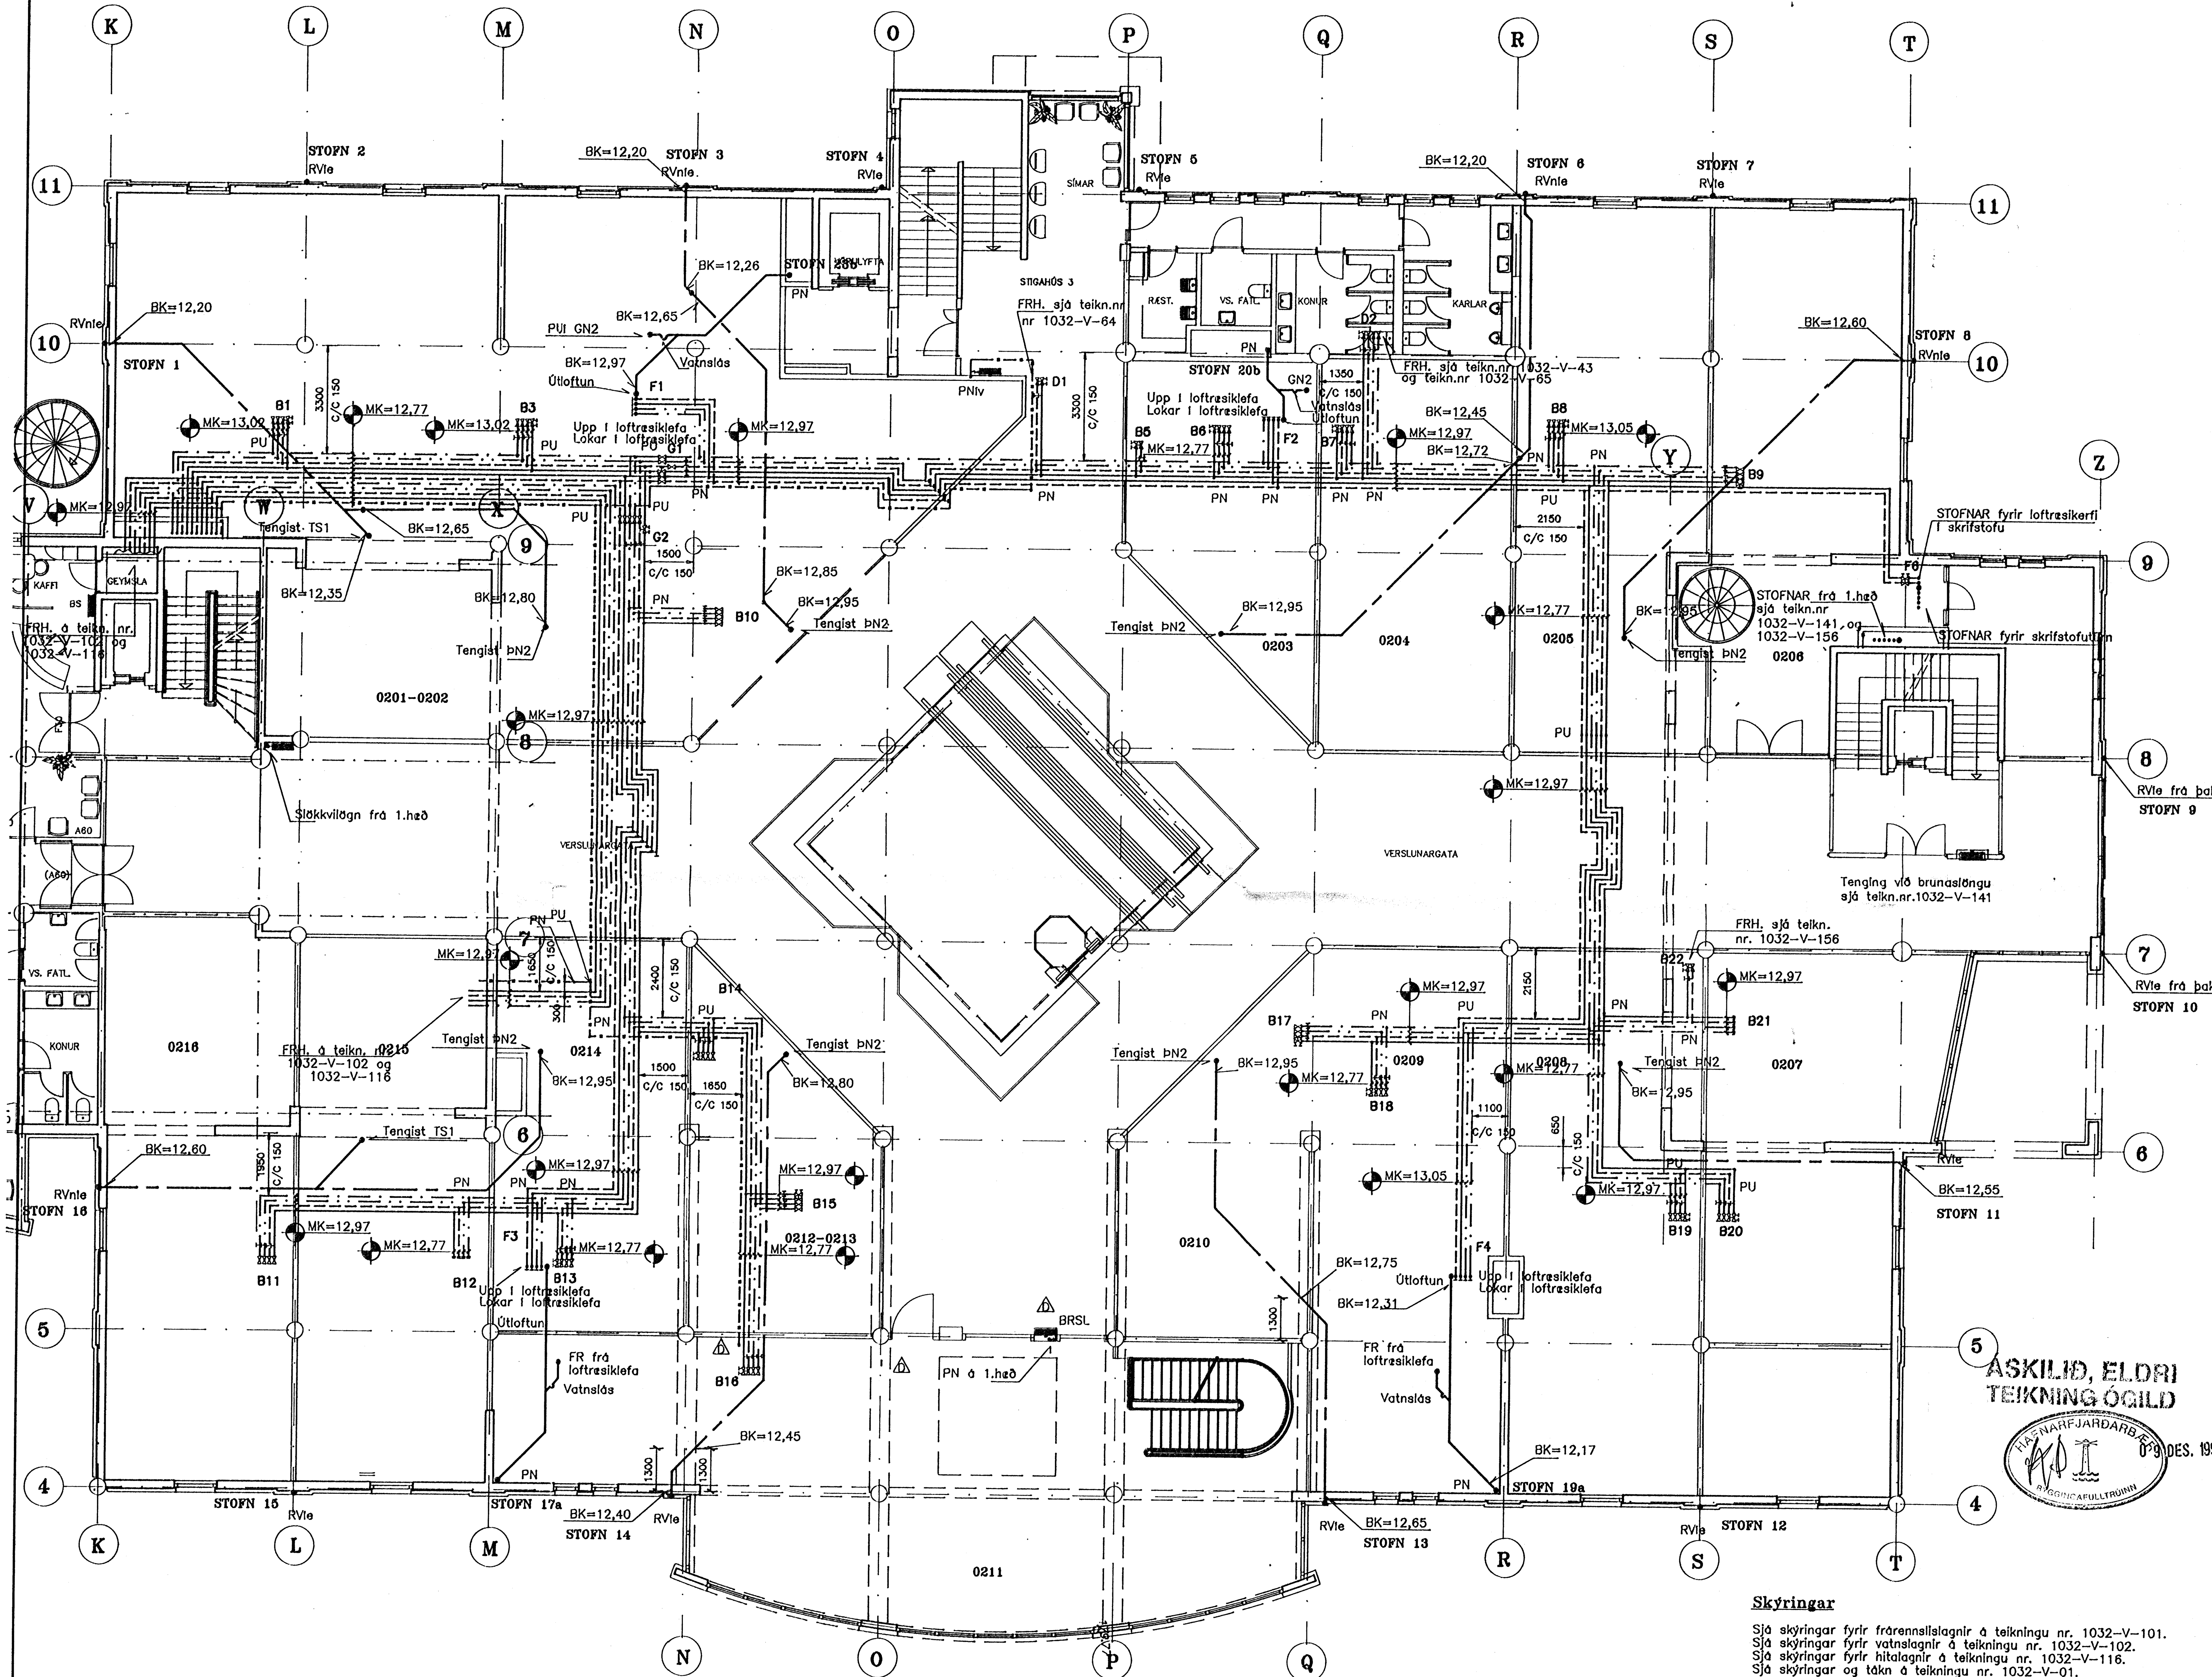

Skýringar

Sjá skýringar fyrir frárennslislagnir á teikningu nr. 1032–V–101.
Sjá skýringar fyrir vatnslagnir á teikningu nr. 1032–V–102.
Sjá skýringar fyrir hitalagnir á teikningu nr. 1032–V–116.
Sjá skýringar og tákn á teikningu nr. 1032–V–01.
Sjá dæmigerðar sérmyndir á teikningu nr. 1032–V–03, og nr. 1032–V–04.

1 0 1 2 3 4 5 6 7 8 9 10 m

NR	FJÖLDI	BREYTINGAR	DAGS	SAMÞ
D	3	Staðsetningu brunaslöngu breytt.	05.12'94	ÓA
C	10	Kótum breytt, slökkvilögn færð	20.04'94	
B	14	Leiðslur færðar til, kótum breytt	24.02'94	
A	20	Leiðslur málsettar, lokar færðir brsl. færð, skýringum bætt við	08.02'94	

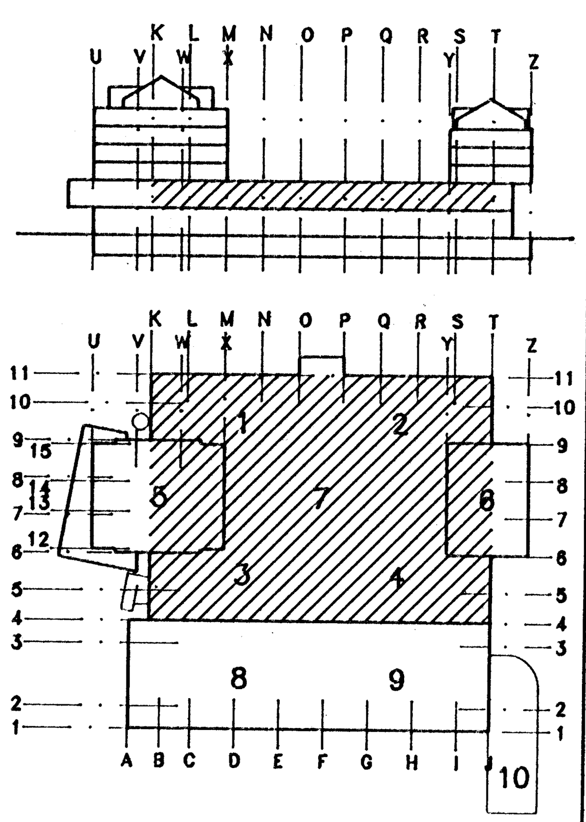

MIÐBÆR HAFNARFJARÐAR

FJARÐARGATA 13–15

ALMENNA VERKFRÆÐISTOFAN HF
FRV
FELLSMÚLA 26 – 108 REYKJAVÍK
SÍMI (91) 688100 FAX (91) 680284

HEITI
PÍPULAGNASTOFNAR
2.HÆÐ, VERSLANIR
GRUNNMYND

MÁL 1:100

HANNAÐ	TEIKNAÐ	YFIRFARIÐ	SAMÞ.
RHauks	RHauks	ÓA	S. J.

DAGS 17/11 1993

TEIKNING NR. 1032–V–34

BREYTING NR. D