



B	4	Stofuhúsið brunnaranga úrvalið í lokum breytt 05.12.04	DA
A	28	Kötum breytt. Stíturn falkað. 22.04.94	
NR	FJÖLDI	BREYTINGAR	DAGS SAMP

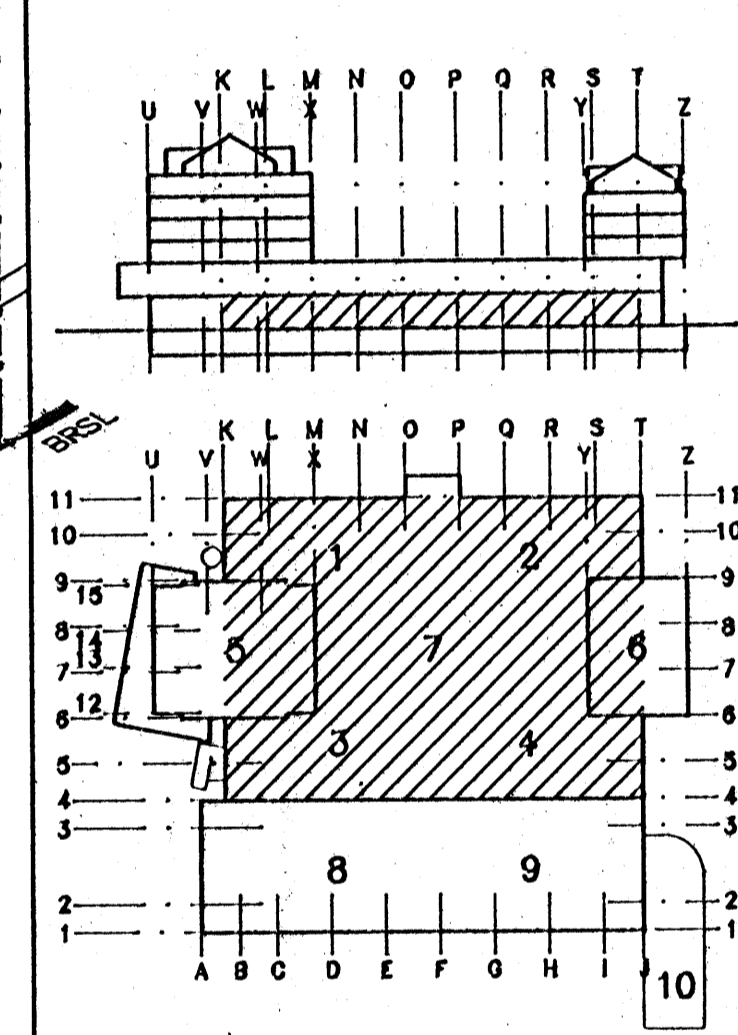

MIDBÆR
HAFNARFJARDAR
 FJARDARGATA 13-15

ÁSKILIÐ, ELDRI
TEIKNING ÓGILD

Skýringar
 Sjá skýringar fyrir vatnslagnir á teikningu nr. 1032-V-102.
 Sjá skýringar fyrir hitalagnir á teikningu nr. 1032-V-116.
 Sjá skýringar og tákni á teikningu nr. 1032-V-01.
 Sjá damtgerðar ásrmyndir á teikningu nr. 1032-V-03,
 og nr. 1032-V-04.

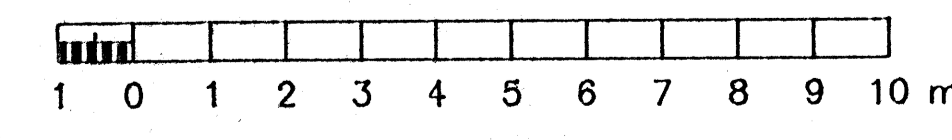

ALMENNA
VERKFRÆÐISTOFNAN HF
 FELLISMÖLA 26 - 108 REYKJAVÍK
 Sími (91) 888100 FAX (91) 880284

HEITI
PÍPULAGNASTOFNAR
1.HÆÐ, VERSLANIR
RÚMMYND, HL. 1-4

SKALA	1:100	/	/	/	/
MANNA	TEIKNAR	VIÐFARAR	SAMP.		
Klauber	Klauber	DA	J.J.		
DAGS	17/11 1993				
TEIKNING NR.	1032-V-36	BREYTING NR.	B		