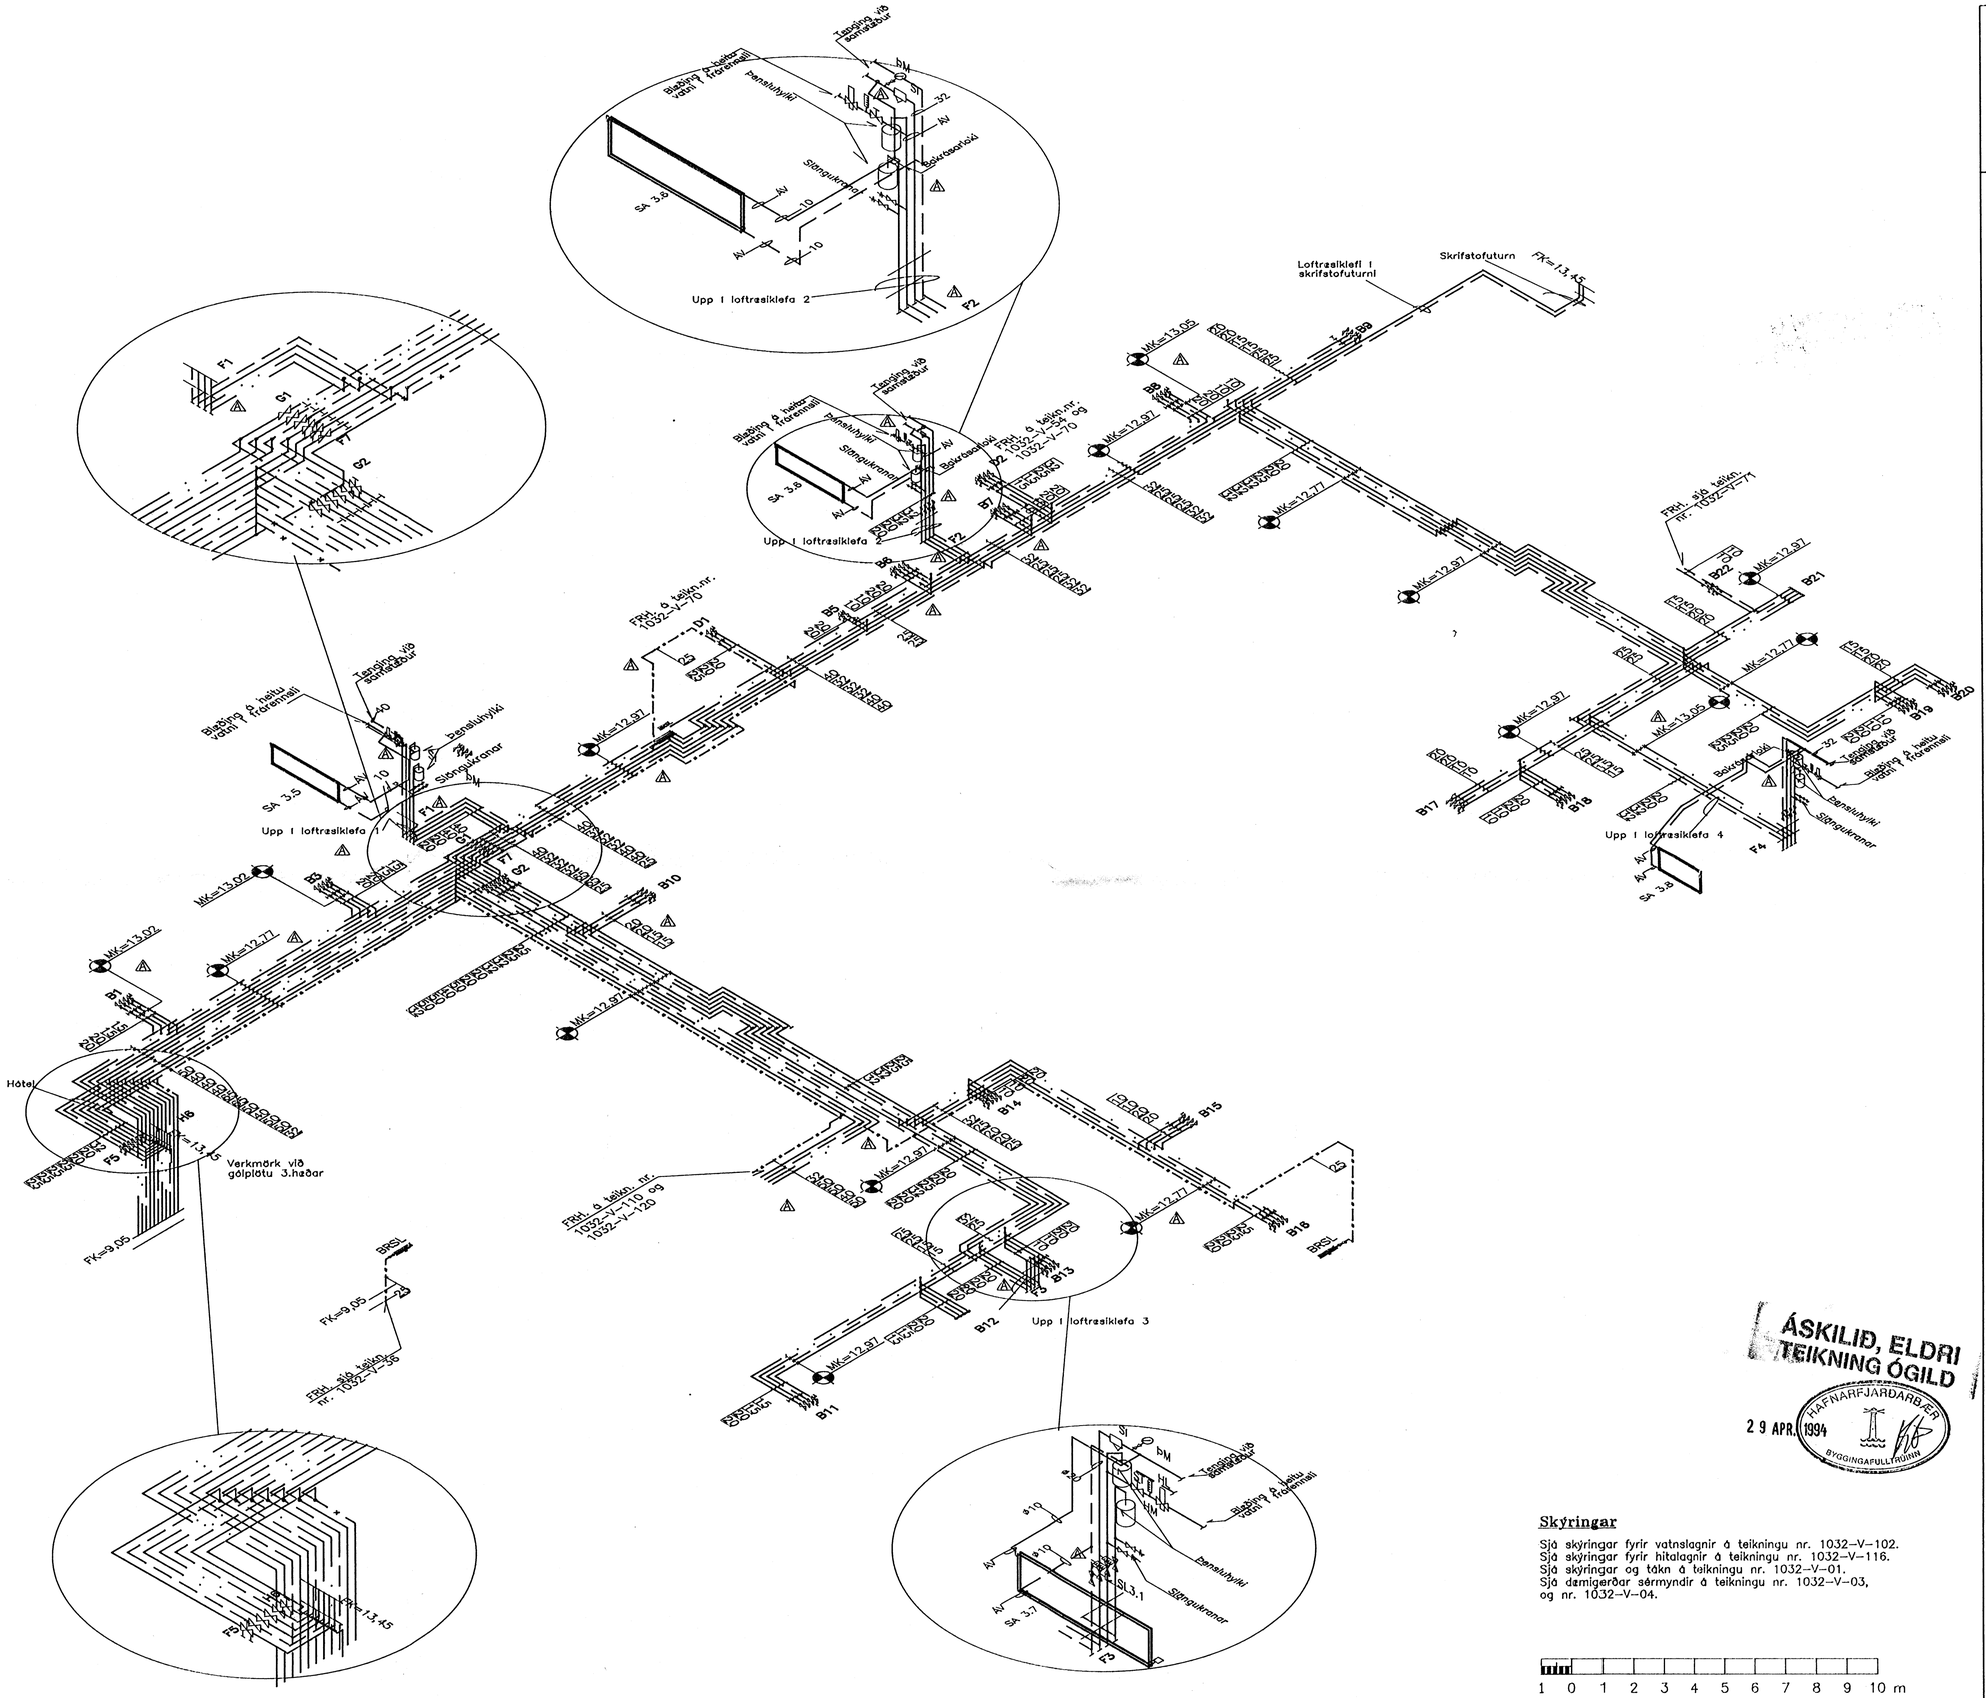

NR	FJÖLDI	BREYTINGAR	DAGS	SAMÞ
A	25	Kötum breytt. Ferala á leiðslum.	24.04'94	ÓÁ

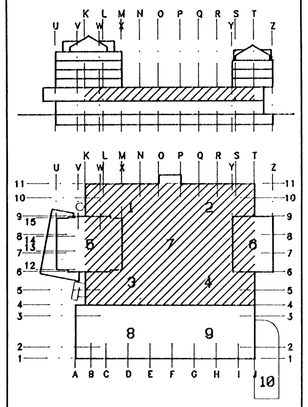

MIÐBÆR HAFNARFJARÐAR

FJARÐARGATA 13–15

ALMENNA VERKFRÆÐISTOFAN HF
FELLSMÚLA 26 – 108 REYKJAVÍK
SÍMI (91) 678100 FAX (91) 680284

ÁSKILIÐ, ELDRI TEIKNING ÓGILD

29 APR. 1994

HAFNARFJARÐARBÆR BYGGINGAFULLTRÚINN

HEITI

PÍPULAGNASTOFNAR
2.HÆÐ VERSLANIR
RÚMMYND HL. 1–4

MÁL			
1:100	/	/	/

HANNAÐ	TEIKNAÐ	YFIRFARIÐ	SAMÞ.
RHauks	RHauks	ÓÁ	SJ

DAGS: 17/11 1993

TEIKNING NR.	BREYTING NR.
1032–V–37	A

Skýringar

Sjá skýringar fyrir vatnslagnir á teikningu nr. 1032–V–102.
Sjá skýringar fyrir hitalagnir á teikningu nr. 1032–V–116.
Sjá skýringar og tákn á teikningu nr. 1032–V–01.
Sjá dæmigerðar sérmyndir á teikningu nr. 1032–V–03, og nr. 1032–V–04.

1 0 1 2 3 4 5 6 7 8 9 10 m