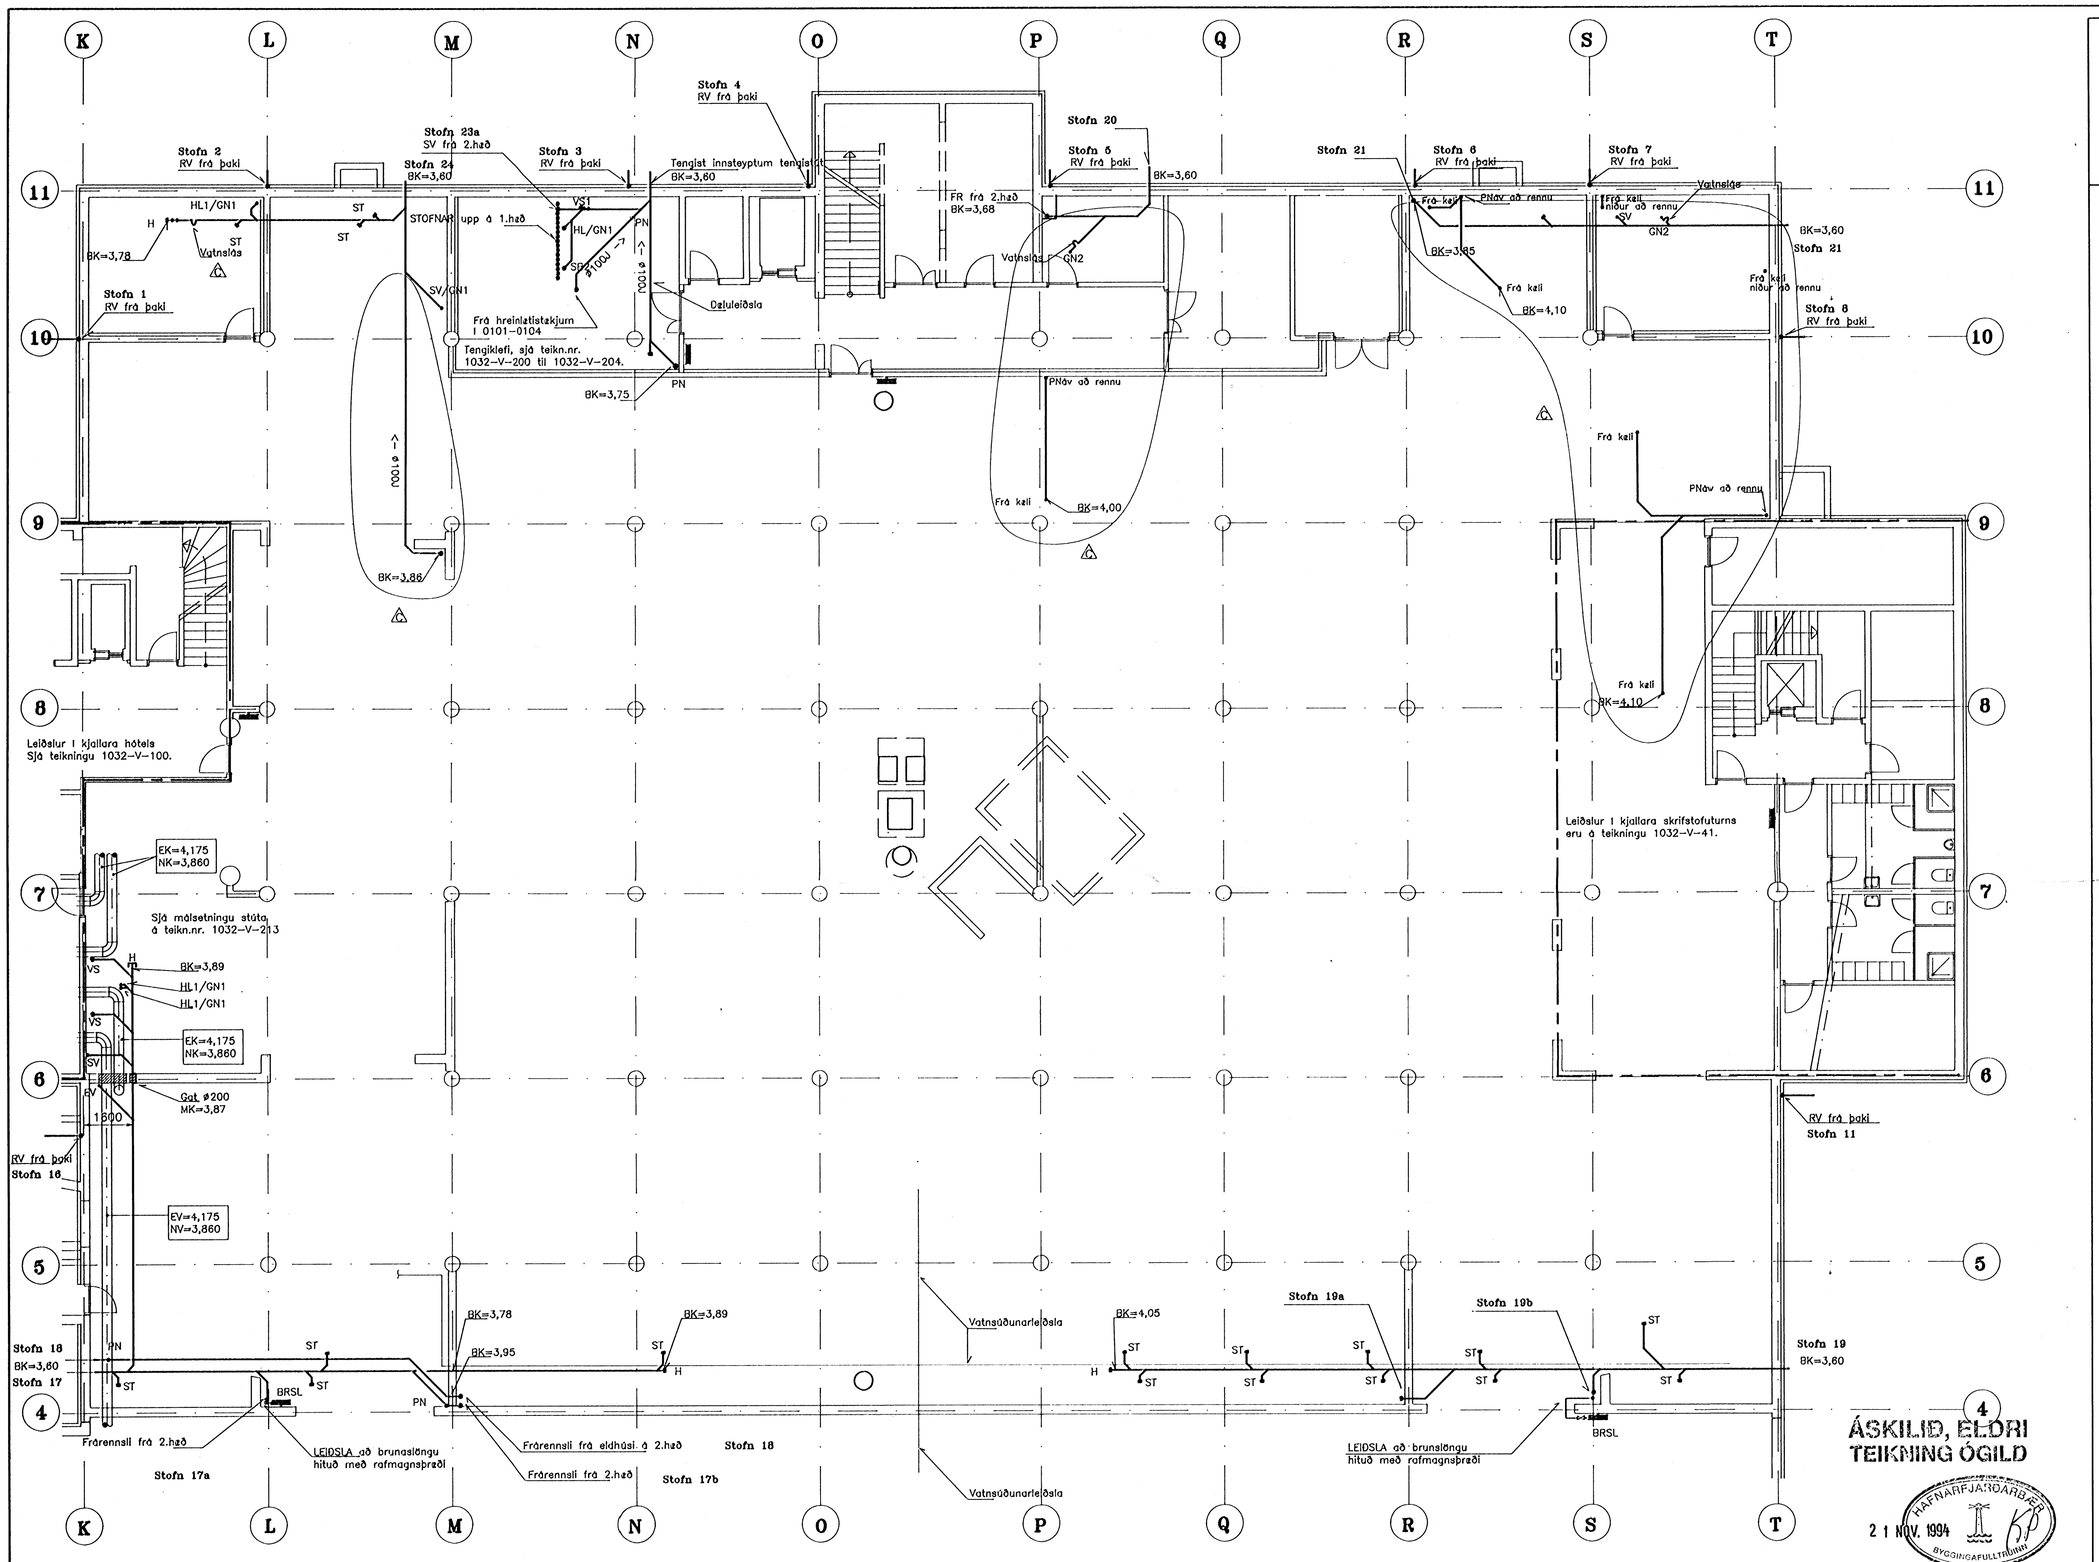

ÁSKILIÐ, ELDRI
TEIKNING ÓGILD

HAFNARFJARÐARBÆR
21 NOV. 1994
BYGGINGAFULLTRÚINN

Skýringar

Sjá skýringar fyrir frárennslislagnir á teikningu nr. 1032–V–101.
Sjá skýringar og tákn á teikningu nr. 1032–V–01.
Sjá dæmigerðar sérmyndir á teikningu nr. 1032–V–03,
og nr. 1032–V–04.

1 0 1 2 3 4 5 6 7 8 9 10 m

NR	FJÖLDI	BREYTINGAR	DAGS	SAMÞ
C	4	Br. á stofnum 20 21 og 24	10.11'94	ÓÁ
B	5	Br. á stofnum 3,17,20 og 21	13.09'94	ÓÁ
A	30	Br. á stofnum 17 og 18.	13.04'94	ÓÁ
		Kótar settir. Verkmörk felld niður.		

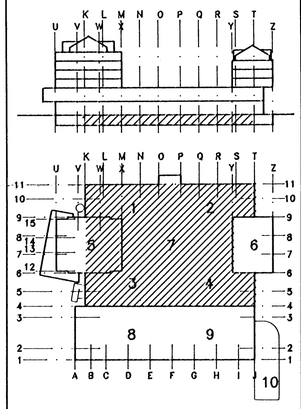

MIÐBÆR HAFNARFJARÐAR

FJARÐARGATA 13–15

ALMENNA VERKFRÆÐISTOFAN HF
FELLSMÚLA 26 – 108 REYKJAVÍK
SÍMI (91) 888100 FAX (91) 680284

HEITI
HREINLÆTISLAGNIR
O.HÆÐ, VERSLANIR
GRUNNMYND, HL. 1–4

MÁL 1:100

HANNAÐ	TEIKNAÐ	YFIRFARIÐ	SAMÞ.
[signature]	[signature]	ÓÁ	[signature]

DAGS 00/00 1994

TEIKNING NR. 1032–V–40 BREYTING NR. C