

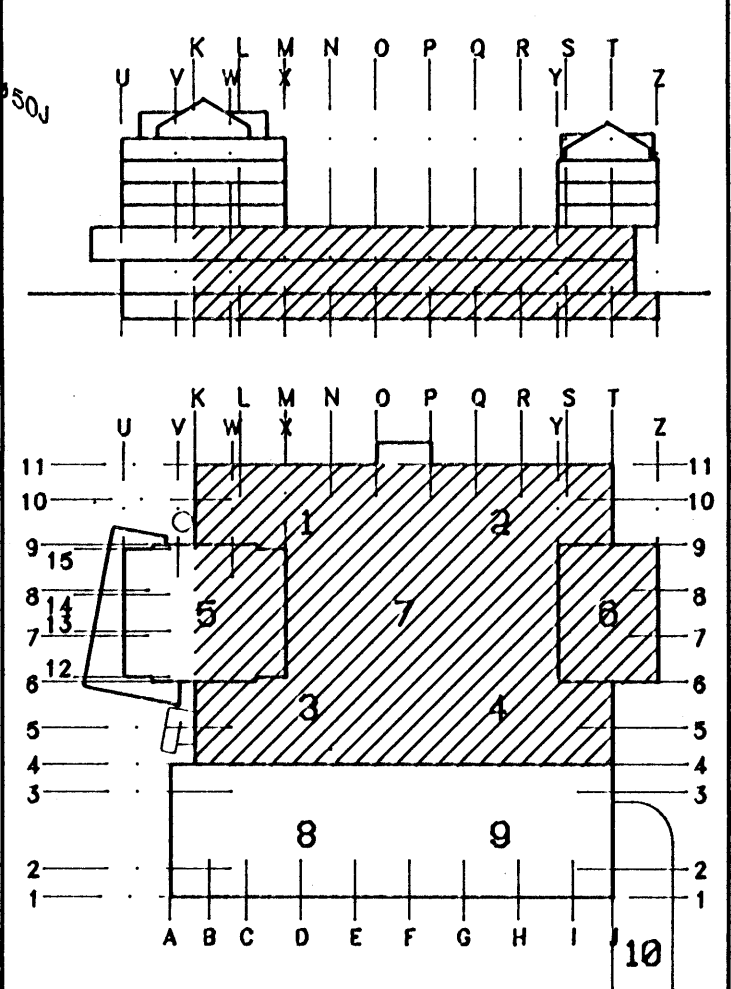


NR	FJÖLDI	BREYTINGAR	DAGS	SAHF
E	15	Leiðslur frá verslunum sett við Stofnar 23 og 24 ferðir á teikningu 1032-V-03	10.11.94	OA
D	3	Nýjar tengingar	19.09.94	OA
C	8	Bett við greinum.	13.09.94	OA
B	4	Kötum breytt. Verkmörk felld niður	25.04.94	OA
A	7	Starðum og lagnaleiðum breytt á stofni 22, ný verkmörk	15.02.94	OA

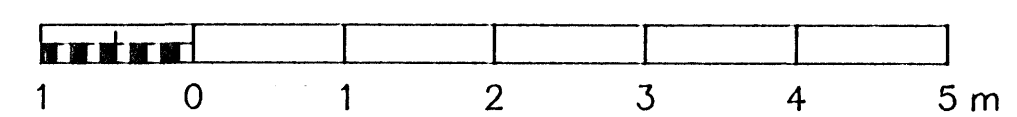

Stofnar 23 og 24 ferðir yfir á teikningu nr. 1032-V-03

ÁSKILIÐ, ELDRI TEIKNING ÓGILD

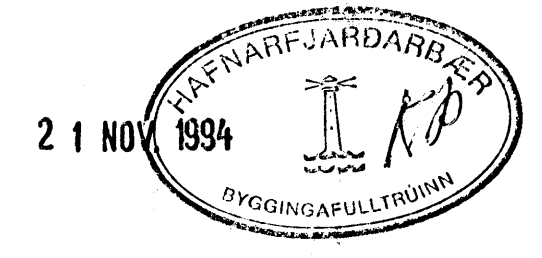

Skýringar
 Sjá skýringar fyrir frærennslislagnum á teikningu nr. 1032-V-101.
 Sjá skýringar og tákni á teikningu nr. 1032-V-01.
 Sjá dæmigerðar sérmyndir á teikningu nr. 1032-V-03, og nr. 1032-V-04.

VM : Verkmörk
 FK : Kóti á frágengnu gólfi

MIDBÆR
HAFNARFJARDAR
 FJARDARGATA 13-15

ALMENNA
VERKFRÆÐISTOFAN HF
 FELLSMÓLA 26 - 108 REYKJAVÍK
 SÍMI (91) 678100 FAX (91) 680284

FRÆRENNSLISLAGNIR
 VERSLANIR
 RÜMMYND 3

MAK	1:50	/	/	/	/
MAKNAÐ	TEIKNING	YFIRFARIR	SAHF		
OK	OK	OK	OK		
DAGS	17/11 1993				
TEIKNING NR.	1032-V-49	BREYTING NR.	E		