
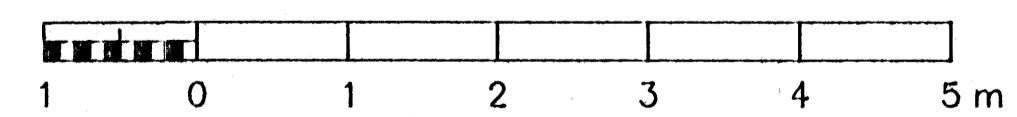


Stofnar 23 og 24 færðir af teikningu nr. 1032-V-49


ÁSKILIÐ, ELDRI 21 NOV. 1994  
TEIKNING ÖGILD

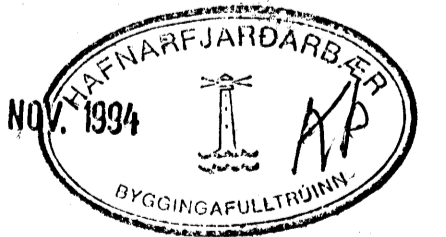

**Skýringar**  
Sjá skýringar fyrir frærennislagnir á teikningu nr. 1032-V-101.  
Sjá skýringar og tákni á teikningu nr. 1032-V-01.  
Sjá damigerðar sérmyndir á teikningu nr. 1032-V-03,  
og nr. 1032-V-04.

VM : Verkmörk  
FK : Kóti á frögungu gólf

NR	FJÖLDI	BREYTINGAR	DAGS	SAHM
E	3	Leiðslur frá verslunum bett við Stofnar 23 og 24 færðir af teikningu	09.11.94	OA
D	3	Nýjar tengingar	19.09.94	OA
C	8	Bett við grefnum.	13.09.94	OA
B	4	Kötum breytt. Verkmörk felld niður	23.04.94	OA
A	7	Stæðum og lögaleikum breytt á stofni 22, ný verkmörk	15.02.94	OA

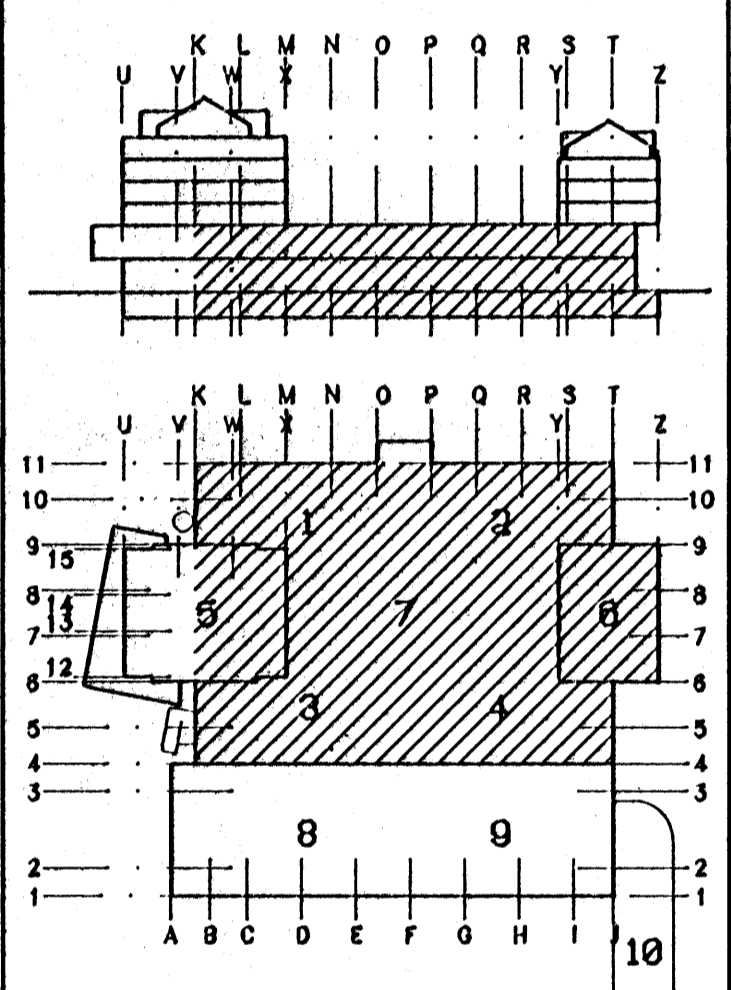

**MIDBÆR**  
**HAFNARFJARDAR**  
FJARDARGATA 13-15

**ALMENNA**  
**VERKFRÆÐISTOFAN HF**  
PELLSMÖLA 26 - 108 REYKJAVÍK  
SÍMI (91) 678100 FAX (91) 680284

FRÆRENNSLISLAGNIR  
VERSLANIR  
RÚMMYND 4

1:50  
17/11 1993  
1032-V-50