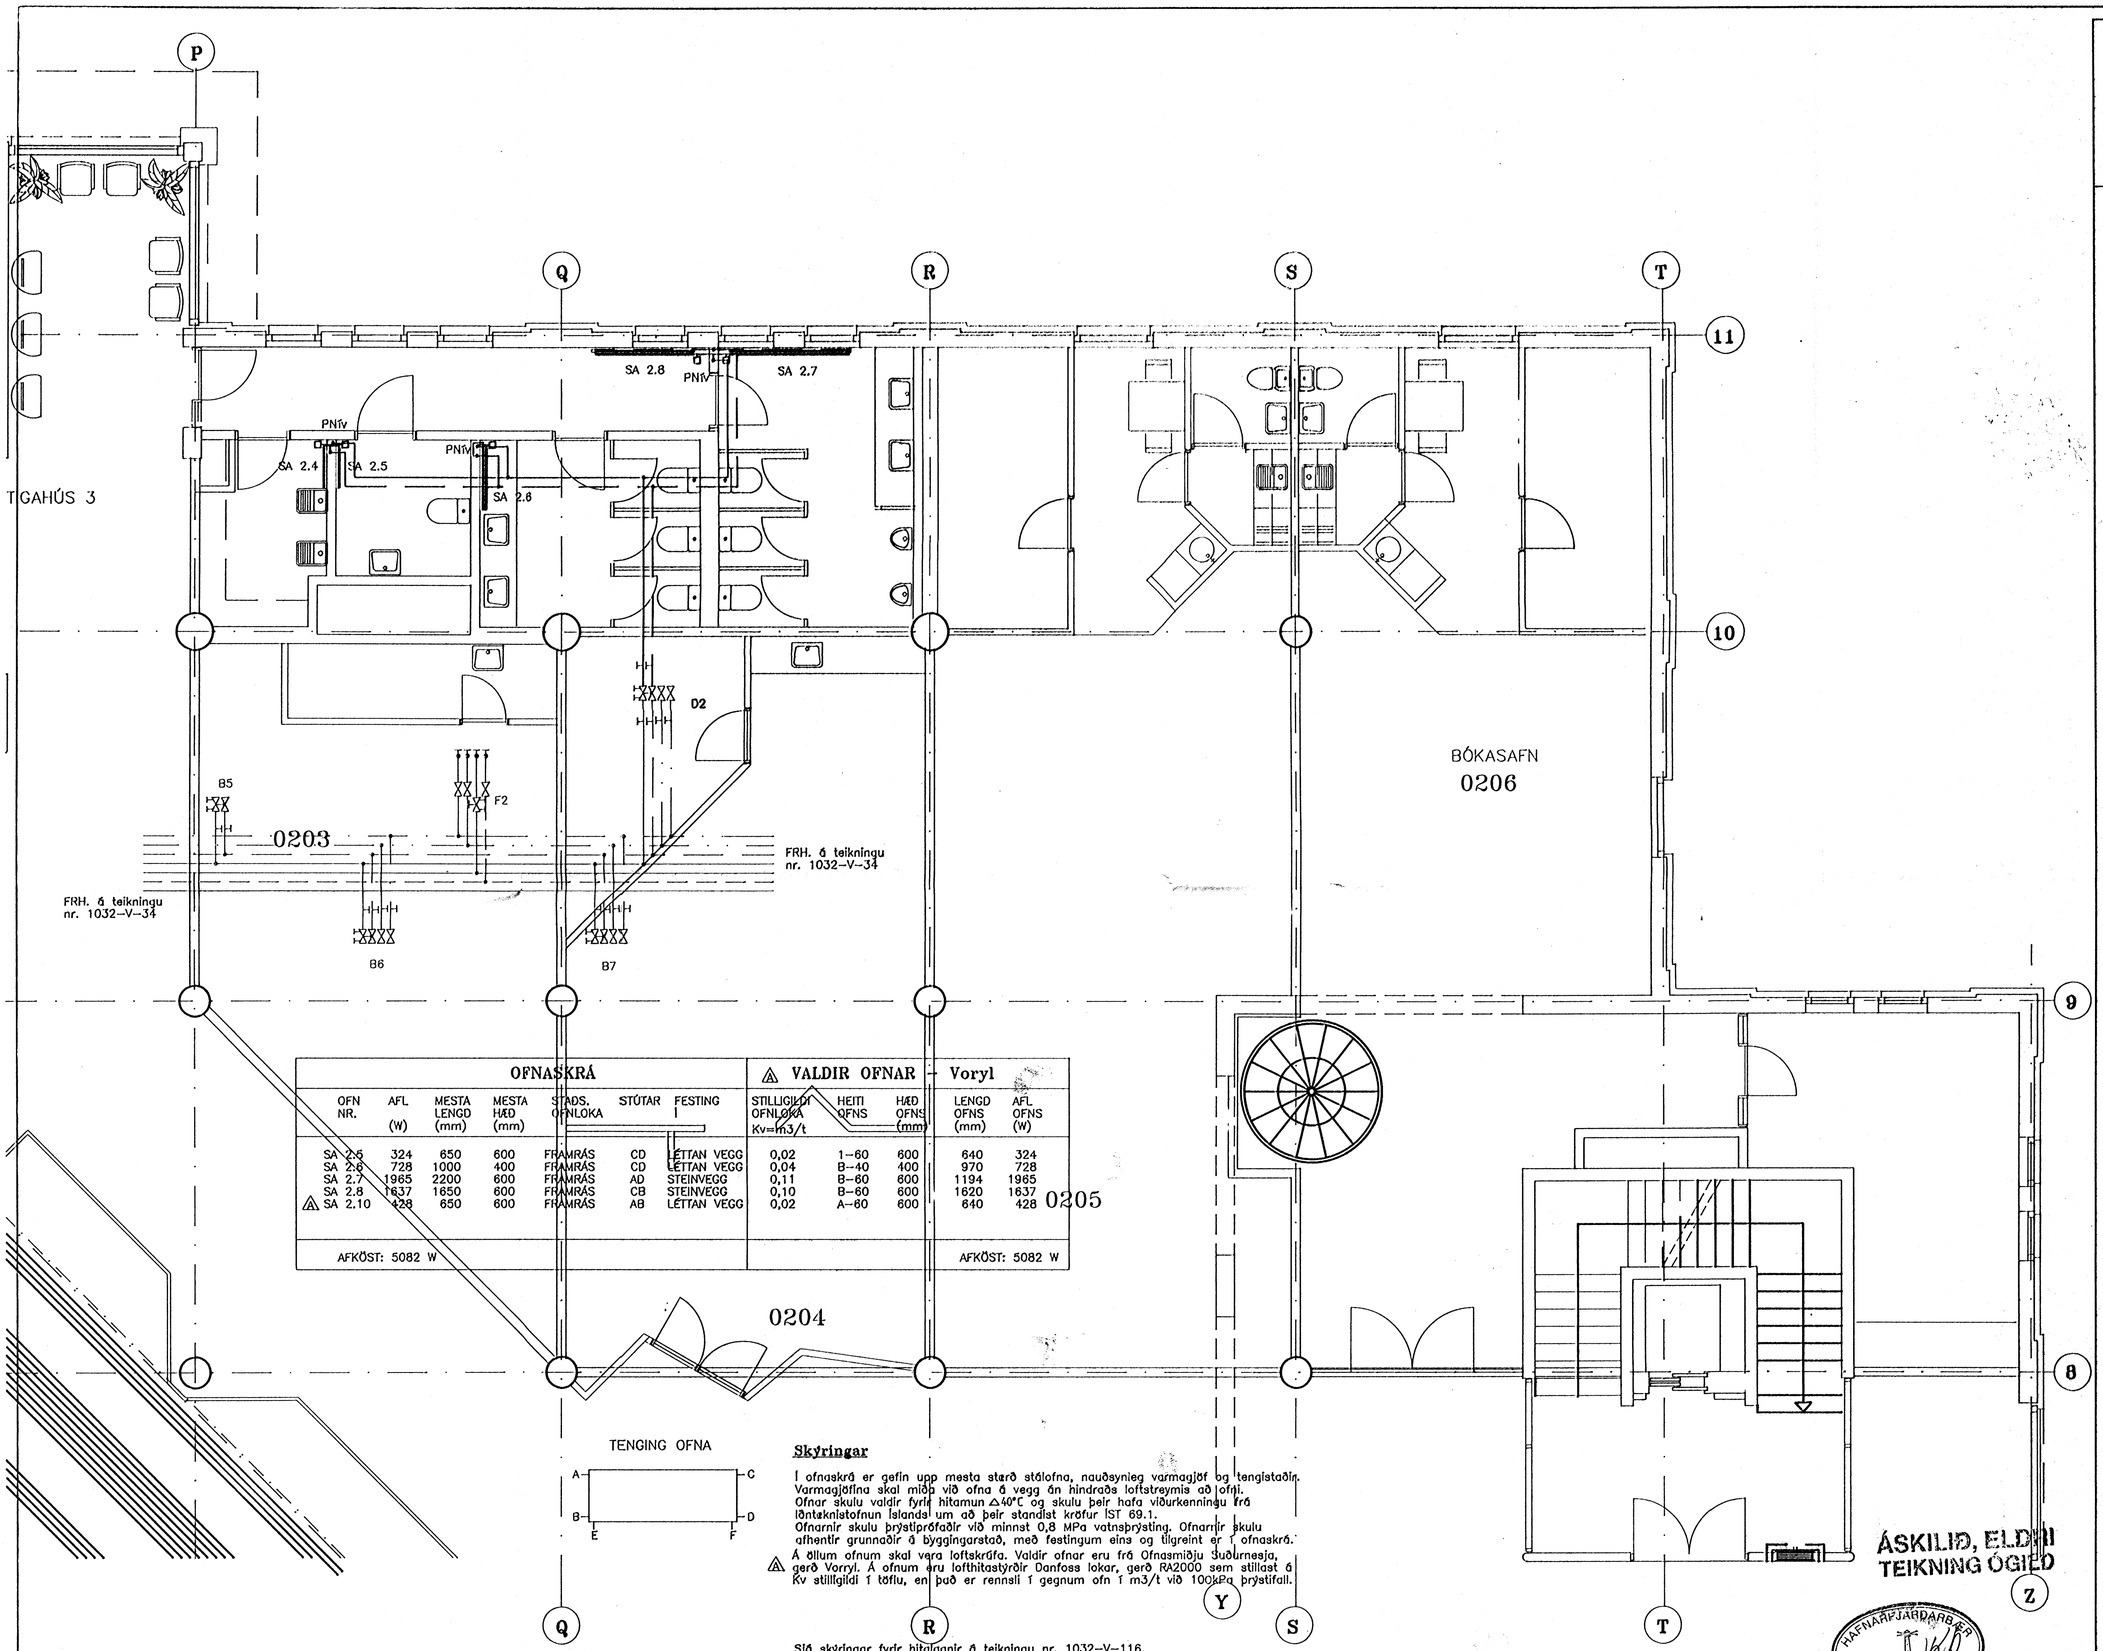

OFNASKRÁ							VALDIR OFNAR – Voryl				
OFN NR.	AFL (W)	MESTA LENGD (mm)	MESTA HÆÐ (mm)	STAÐS. OFNLOKA	STÚTAR	FESTING	STILLIGILDI OFNLOKA Kv=m3/t	HEITI OFNS	HÆÐ OFNS (mm)	LENGD OFNS (mm)	AFL OFNS (W)
SA 2.5	324	650	600	FRAMRÁS	CD	LÉTTAN VEGG	0,02	1–60	600	640	324
SA 2.6	728	1000	400	FRAMRÁS	CD	LÉTTAN VEGG	0,04	B–40	400	970	728
SA 2.7	1965	2200	600	FRAMRÁS	AD	STEINVEGG	0,11	B–60	600	1194	1965
SA 2.8	1637	1650	600	FRAMRÁS	CB	STEINVEGG	0,10	B–60	600	1620	1637
△3 SA 2.10	428	650	600	FRAMRÁS	AB	LÉTTAN VEGG	0,02	A–60	600	640	428
AFKÖST: 5082 W										AFKÖST: 5082 W	

TENGING OFNA

Skýringar

Í ofnaskrá er gefin upp mesta stærð stálofna, nauðsynleg varmagjöf og tengistaðir. Varmagjöfina skal miða við ofna á vegg án hindraðs loftstreymis að ofni.
Ofnar skulu valdir fyrir hitamun △40°C og skulu þeir hafa viðurkenningu frá löntæknistofnun Íslands á um að þeir standist kröfur ÍST 69.1.
Ofnarnir skulu þrýstiprófaðir við minnst 0,8 MPa vatnsþrýsting. Ofnarnir skulu afhentir grunnaðir á byggingarstað, með festingum eins og tilgreint er í ofnaskrá.
△3 Á öllum ofnum skal vera loftskrúfa. Valdir ofnar eru frá Ofnasmiðju Suðurnesja, gerð Voryl. Á ofnum eru lofthitastýrðir Danfoss lokar, gerð RA2000 sem stillast á Kv stillgildi í töflu, en það er rennsli í gegnum ofn í m3/t við 100kPa þrýstifall.

Sjá skýringar fyrir hitalagnir á teikningu nr. 1032–V–116.
Sjá skýringar og tákn á teikningu nr. 1032–V–01.
Sjá dæmigerðar sérmyndir á teikningu nr. 1032–V–03, og nr. 1032–V–04.

1 0 1 2 3 4 5 m

ÁSKILIÐ, ELDRI TEIKNING ÓGILD

HAFNARFJARÐARBÆR BYGGINGAFULLTRÚINN 25 AUG 1995

NR	FJÖLDI	BREYTINGAR	DAGS	SAMÞ
A	3	Valdir ofnar og stillitölur	9.8.'95	

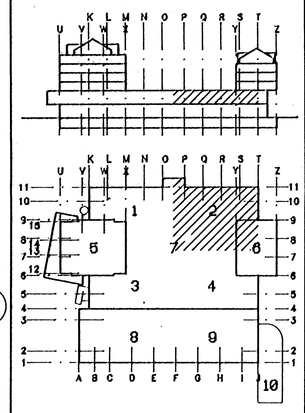

MIÐBÆR HAFNARFJARÐAR
FJARÐARGATA 13–15

ALMENNA VERKFRÆÐISTOFAN HF
FELLSMÚLA 26 – 108 REYKJAVÍK
SÍMI 588 8100 FAX 568 0284

HEITI
HITALAGNIR
2.HÆÐ VERSLANIR
GRUNNMYND, HL.2

MÁL	HANNAÐ	TEIKNAÐ	YFIRFARIÐ	SAMÞ.
1:50				
DAGS 17/11 1993				

TEIKNING NR.	BREYTING NR.
1032–V–65	A