





1/4

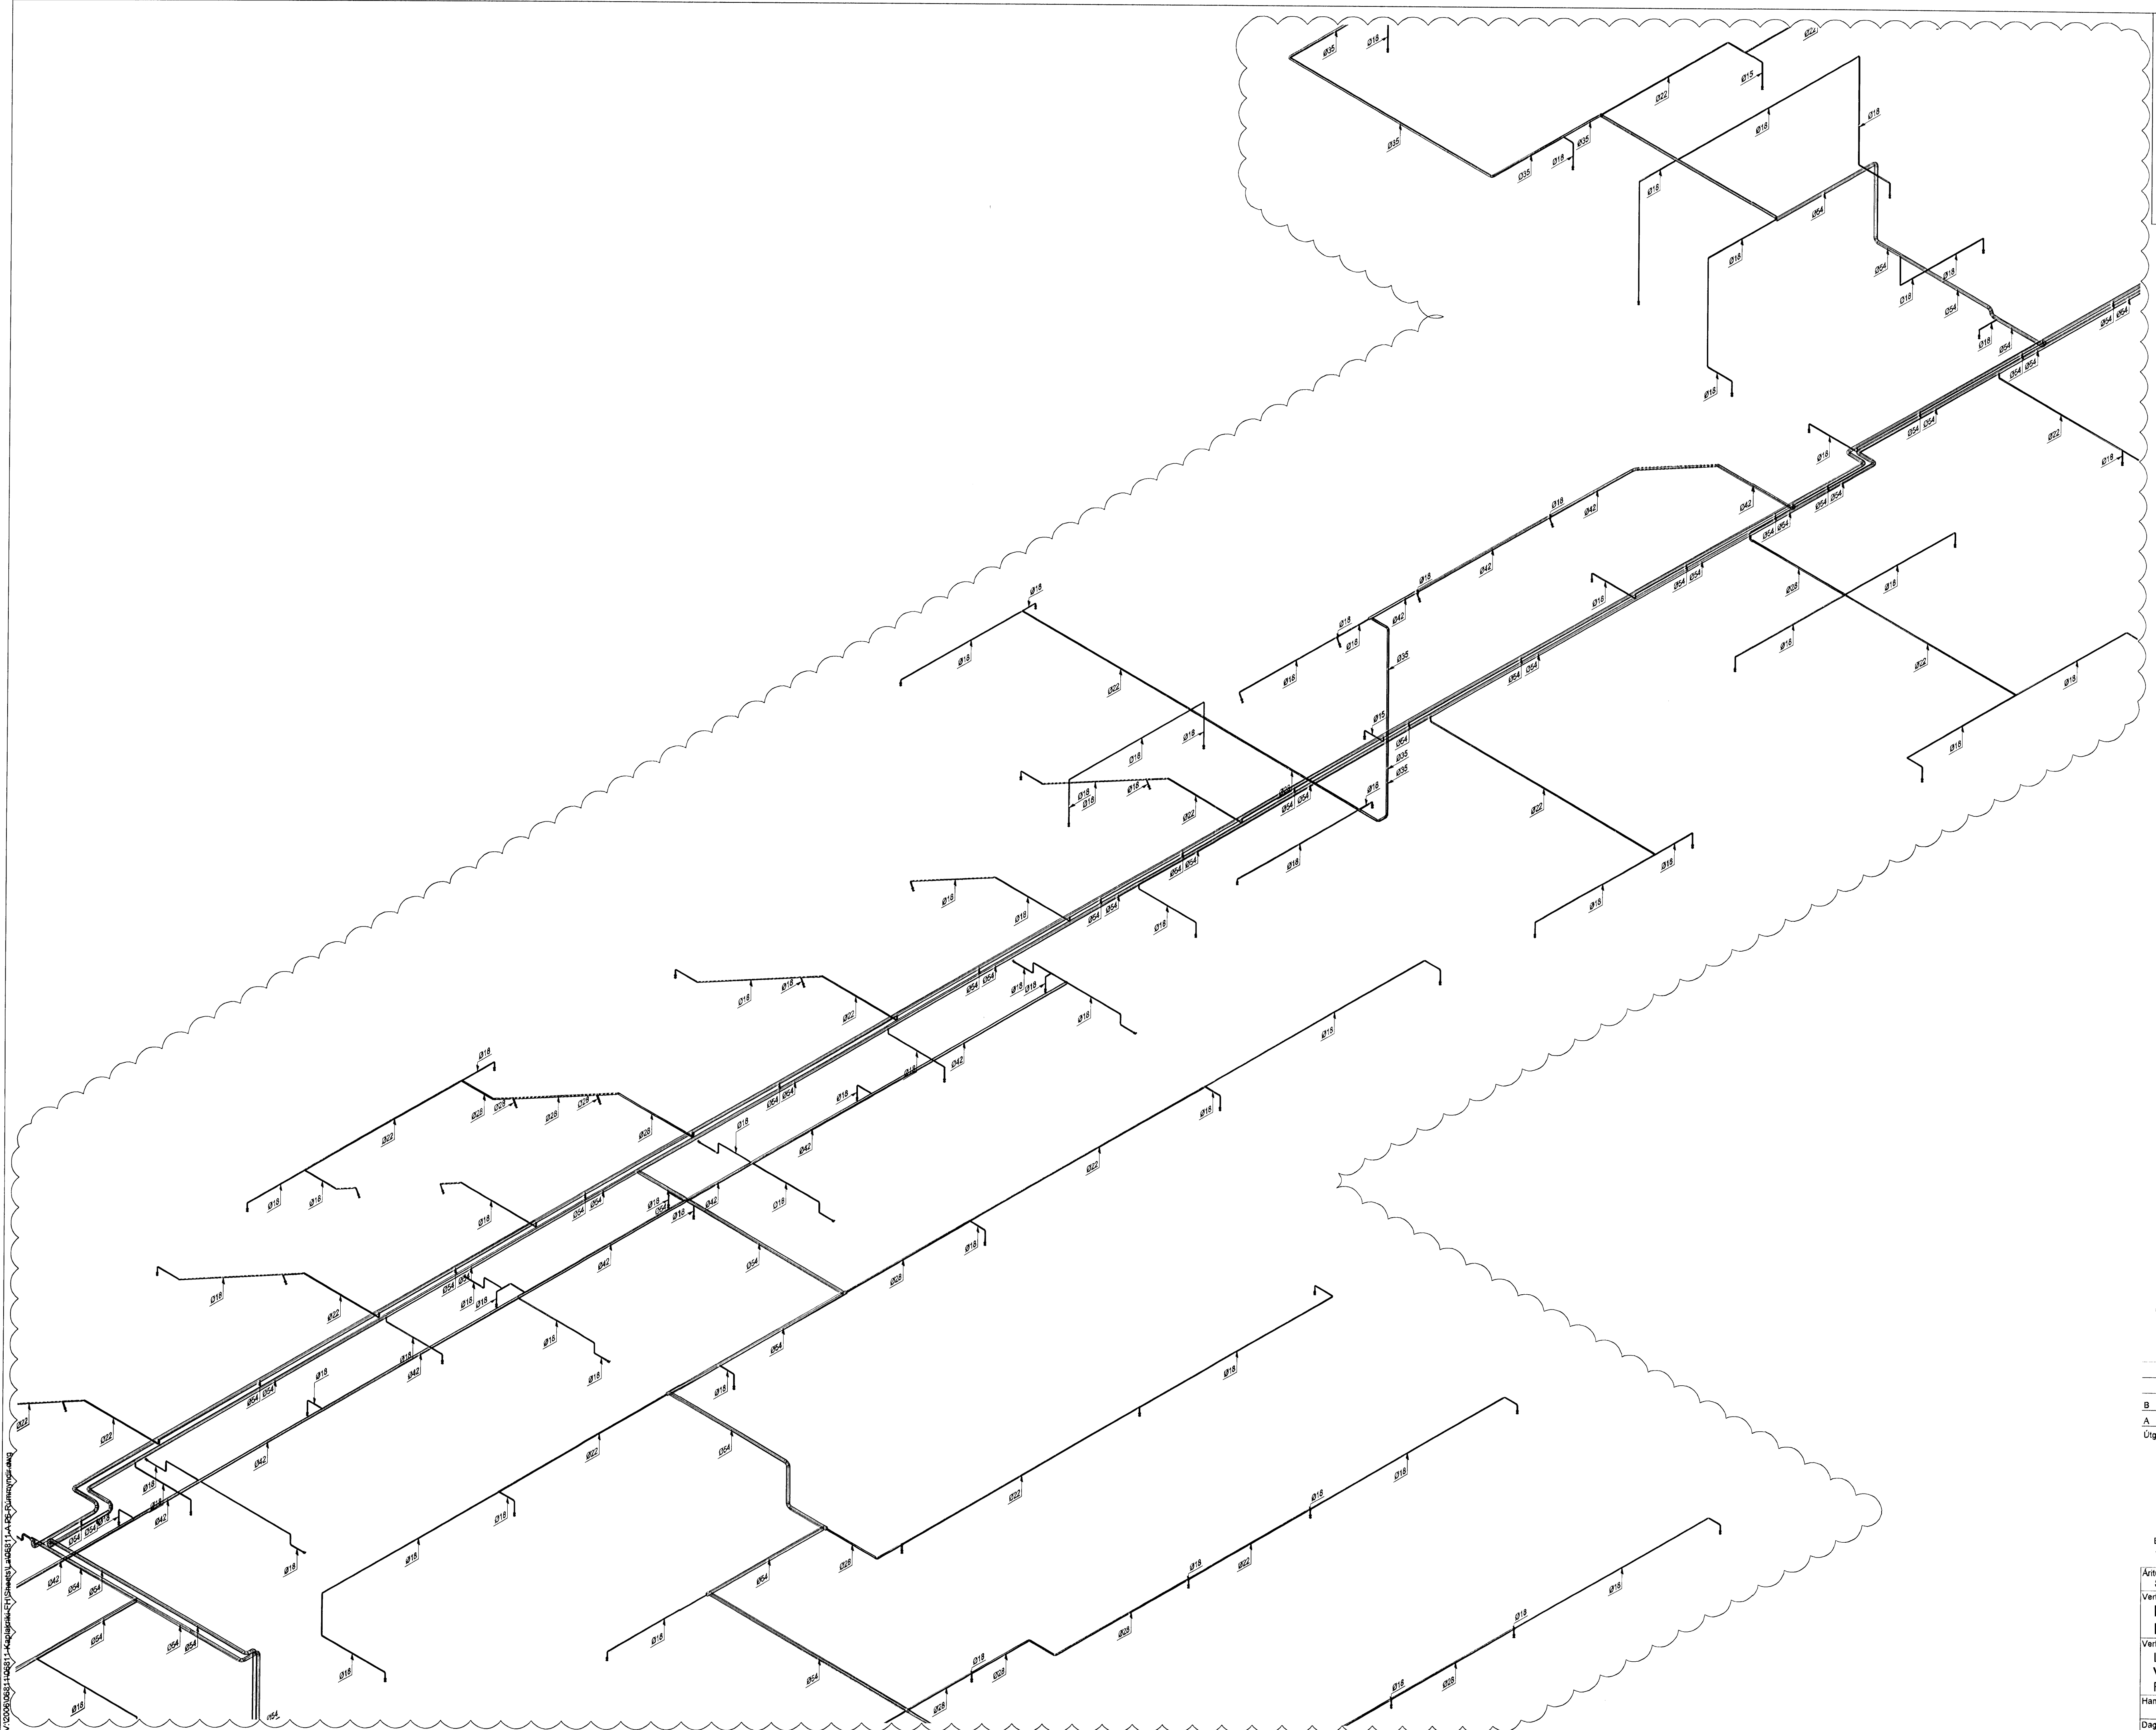


 Kt. 110457-2789

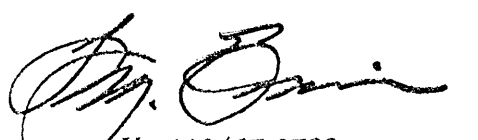

KAPLAKRIKI

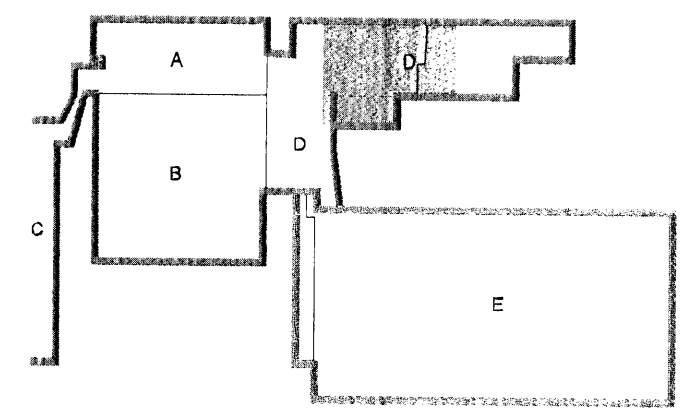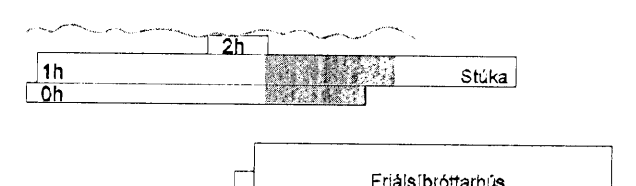


B 11.07.08 Breyttar stærðir og laga lagna KMJ/SAS
 A 23.11.07 Verkleining KMJ/SAS
 Útg. Dags. Skýjing Hannas/Virfand



VERKFRÆÐISTOFA

BÆJARHRAUN 20 · 220 HAFNARFJÖRDUR · KENNIT. 710796-2899
 vsb@vsb.is · Sími 585 8600 · Fax 585 8610 · www.vsb.is

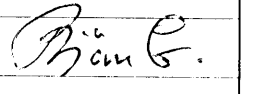Ártun sérhönnuðar Sveinn Áki Sverrisson Kt. 230855 5609 

Verkefni
KAPLAKRIKI
HAFNARFIRÐI

Verkefni
 Lagnir
 Valnúsulagnir
 Rúmmynd

Hannas	Teiknað	Yfirfarir	Kvaði	Síða
BS	BS	SÁS	1:50	/ A1
Dags.	Verkefni	Teikning	Útgáfa	
30.04.07	06811	A F693	B	