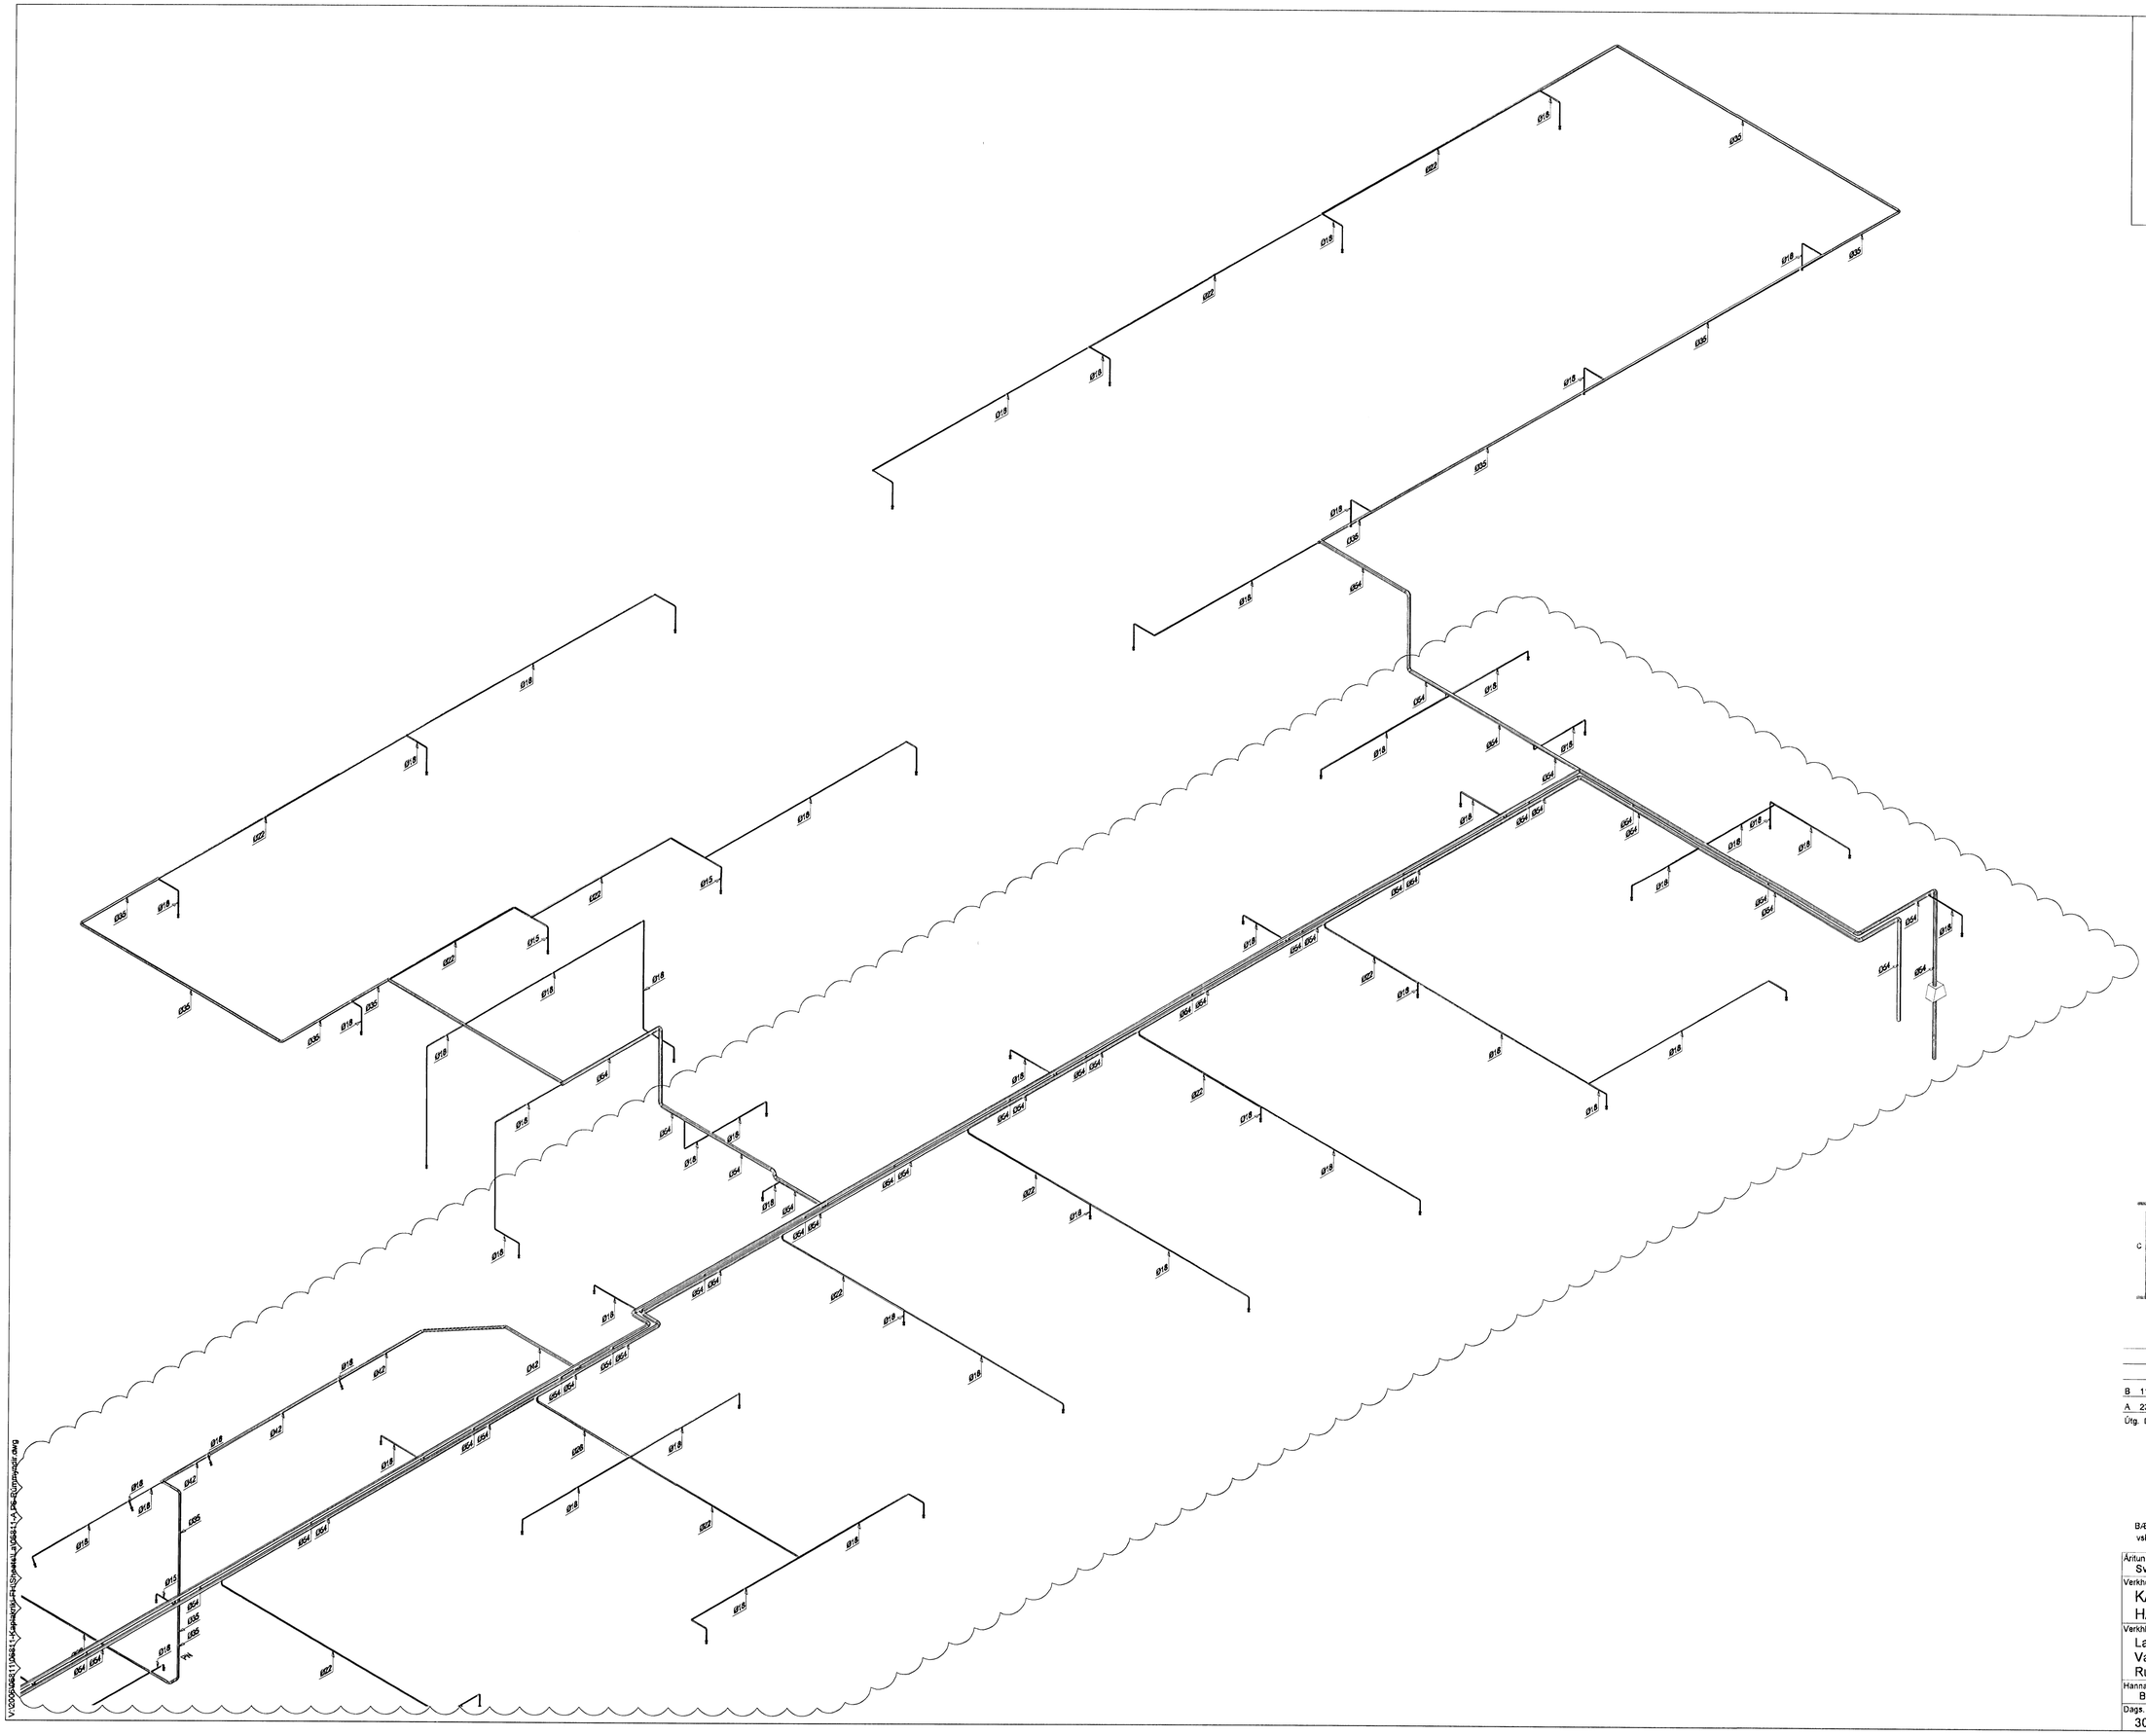

Móttekið þann
23 JÚLÍ 2008
Byggingarfulltrúinn
Hafnarfirði

Kt. 110457-2789

BATTERÍIÐ
ARKITEKTAR

KAPLAKRIKI

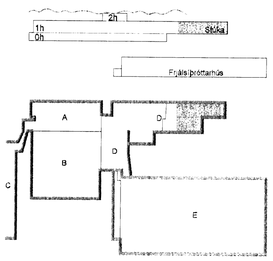

B	11.07.08	Breyttar stærðir og lega lagna	KMJ/SÁS
A	23.11.07	Verkteikning	KMJ/SÁS
Útg.	Dags.	Skýring	Hannað/Yfirfarið

VSB

VERKFRÆÐISTOFA

BÆJARHRAUN 20 · 220 HAFNARFJÖRÐUR · KENNIT. 710796-2899
vsb@vsb.is · Sími 585 8600 · Fax 585 8610 www.vsb.is

Áritun sérhönnuðar
Sveinn Áki Sverrisson Kt: 230855 5609

Verkheiti
KAPLAKRIKI
HAFNARFIRÐI

Verkhluti
Lagnir
Vatnsúðalagnir
Rúmmynd

Hannað	Teiknað	Yfirfarið	Kvarði		Stöð
BS	BS	SÁS	1:50	/ A1	-
Dags.		Verkefni	Teikning		Útgáfa
30.04.07		06811	A P694		B

V:\06\06811\[1]06811_Kaplakriki_FH\[3]Honnun\[4]06811_A_P94-Rummynd.dwg