


GRUNNMÝND NEYSLUVATNSLAGNA 2.HÆ? 1:50

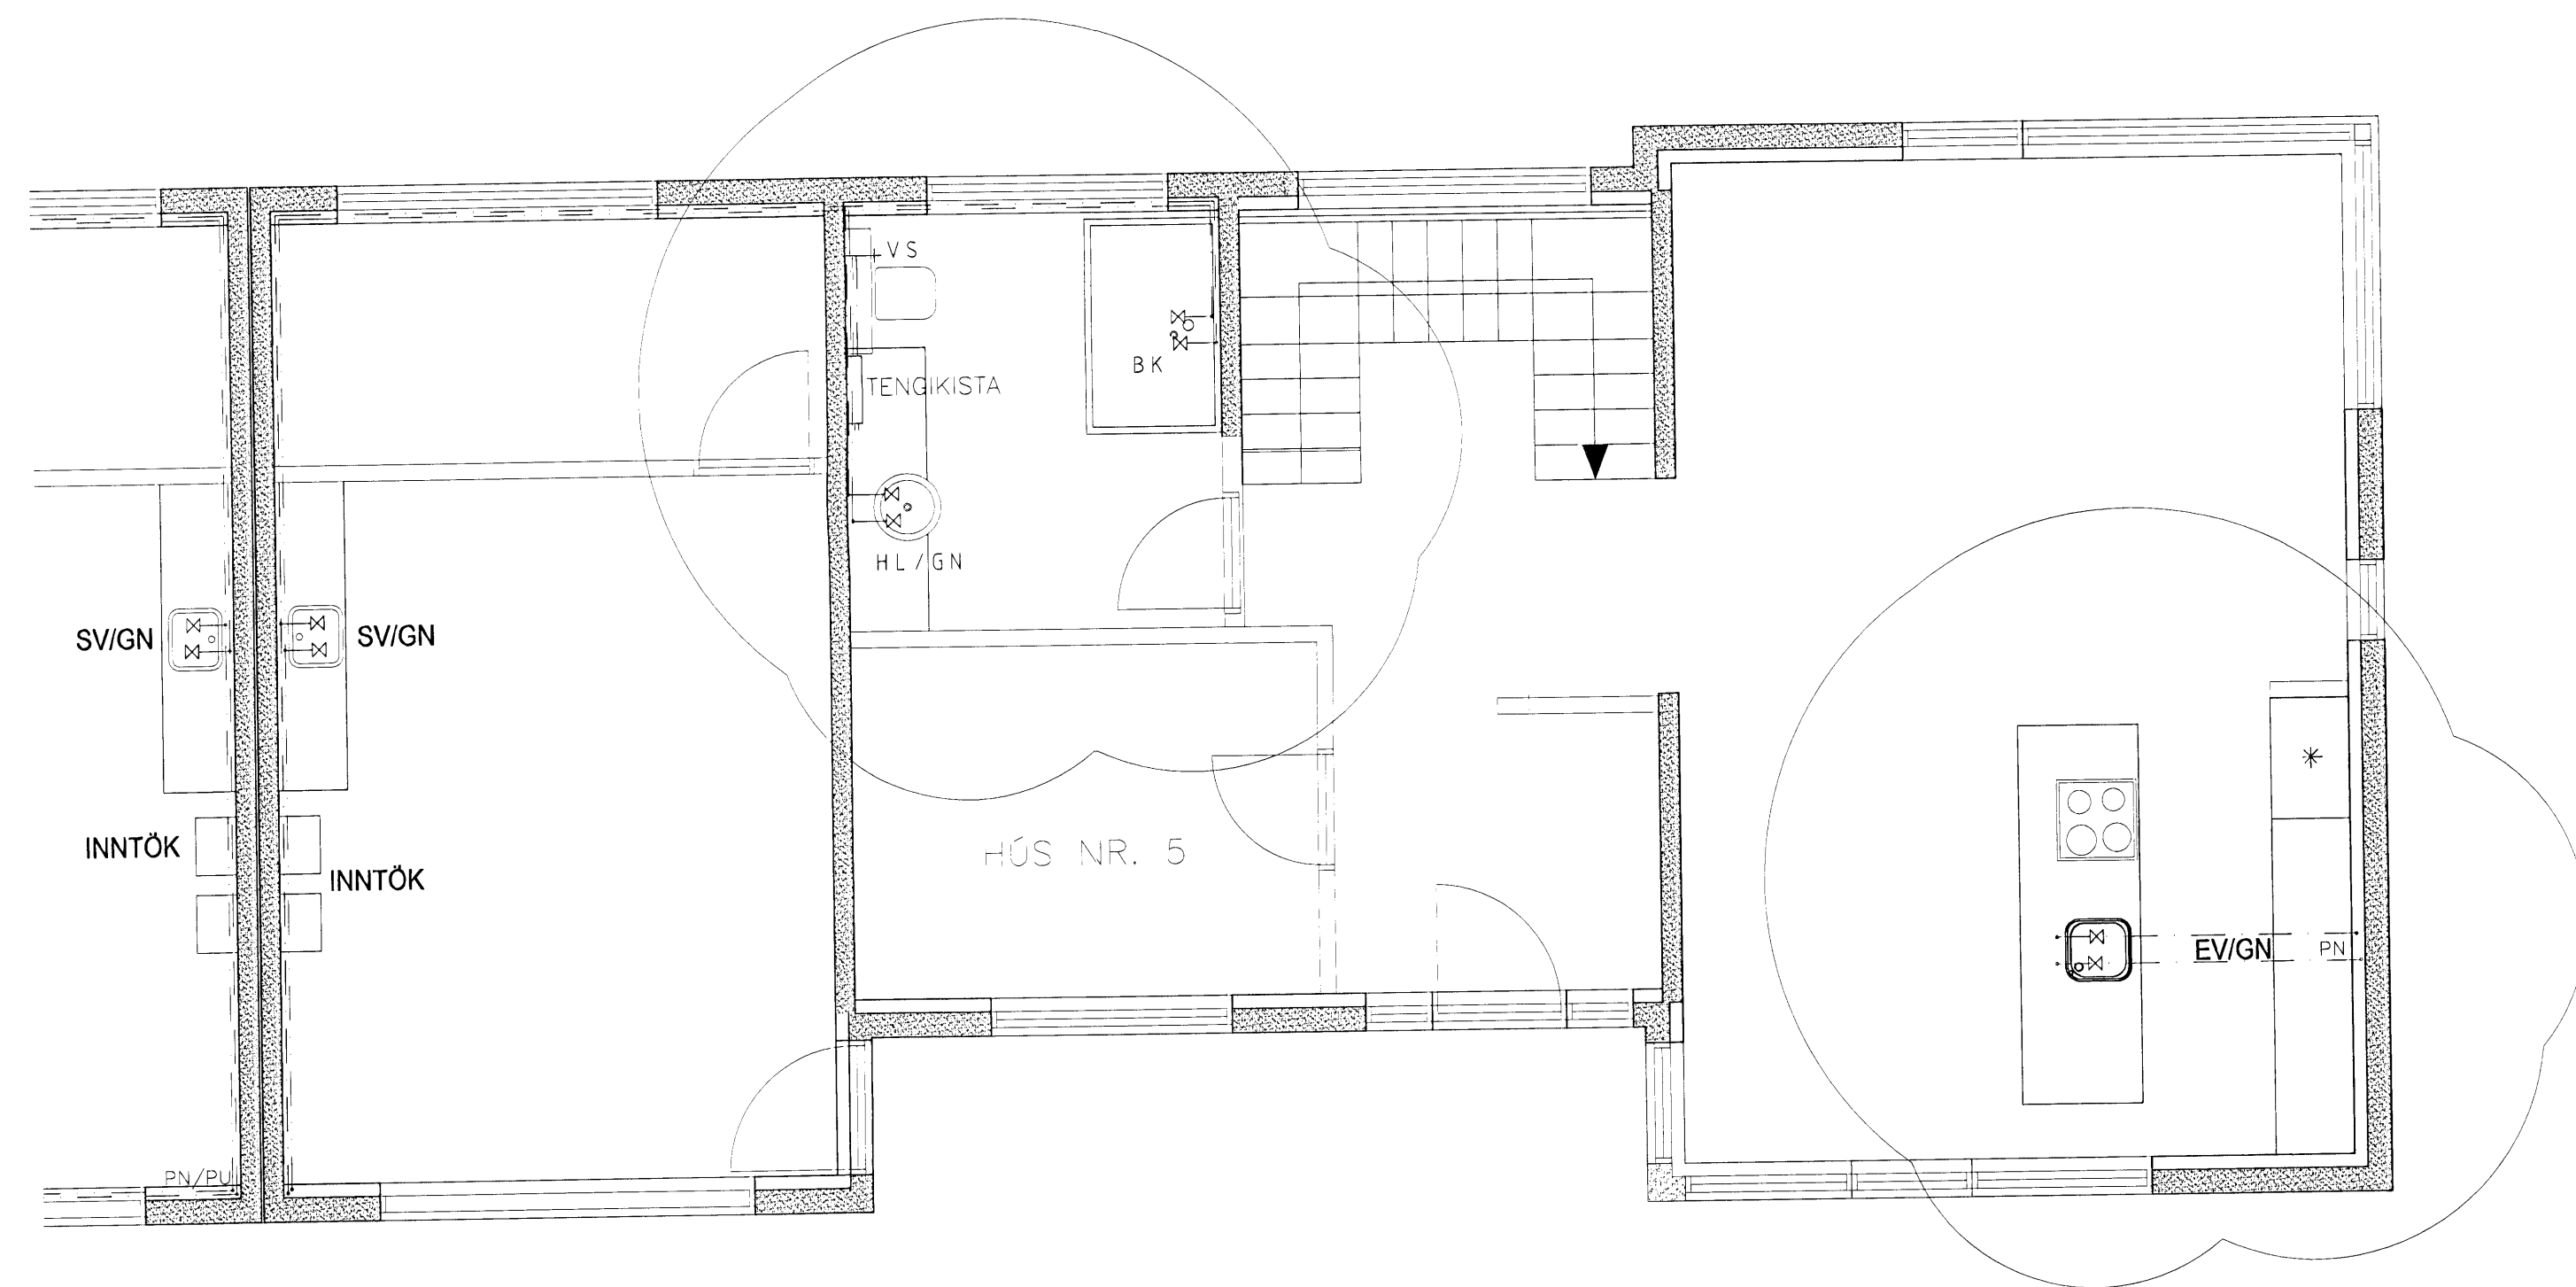

GRUNNMÝND NEYSLUVATNSLAGNA 2.HÆ? 1:50

Tilvísun:		Heiti teikningar:	
X			
8			
7			
6			
5			
4			
3			
2	6.6.08	V.J. V.J.	BREYTING Á LÖGNUM Í HÚSI NR. 5
1	6.3.08	V.J. V.J.	BREYTING Á LÖGNUM Í HÚSI NR. 1
Br.	Dags:	Af. Sam.	Breyting:
<i>Margrét Langer 60572-5169</i>			
Vignir Jónsson Byggingatæknifræðingur Skípasundi 47 104-Reykjavík Sími: 564-0224 e-mail: vignir1@solark.is			
HLÍÐARÁS 1-5			
HAFNAFJÖRÐUR			
LAGNIR			
GRUNNMÝND NEYSLUVATNS 2.HÆÐ			
VERK NR	004	KVARDI	
TEIKN NR	0025	1:50	BL NR P7
ÁR/V.J.	ÁR/V.J.	ÁR/V.J.	UNDIRSKRIF
27.07.2007			<i>Vignir Jónsson</i>
020561-4759		BREYTING	<i>VJ</i>