

SKÝRINGAR

PUNKTALÍNA TÁKNAR VEGGI / BITA FYRIR OFAN PLÖTU.

BENDING:


ALLIR STEYPTIR ÚTVEGGIR MED TVÓFALDRI BENDINGU K10c/c200 Í BÁÐAR ÁTTIR. #

ALLIR STEYPTIR INNVEGGIR MED TVÓFALDRI BENDINGU K10c/c200 Í BÁÐAR ÁTTIR. #

ALLIR STEYPTIR INNVEGGIR MED TVÓFALDRI BENDINGU K12c/c200 Í BÁÐAR ÁTTIR. #

ALMENNT SKULU TENGLJARN UPP Í VEGGI STANDA MINNST 500mm UPP FYRIR EFRÍ BRÚN PLÖTU.

Í ALLA VEGGENDA OG KRINGUM ÖLL OP KOMI 2 K12 BUNDINN Í LYKKJUR K10c/c250 L= Yx500.

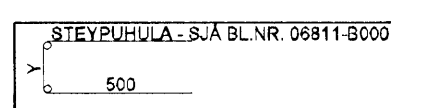

NEDANGREIND LÍNA SÝNIR MÖRK EFRIBENDINGU. JÁRN SKAL ALLTAF SKEYTILENGT ÚT FYRIR MÖRK EFRIBENDINGAR.

FORSTEYPTAR EININGAR

ALLAR FORSTEYPTAR EININGAR ERU MÁLSETTAR ÚT FRÁ TEIKNINGUM. VEGNA AÐLÖGUNAR MANNVIRKIS AÐ ELÐRI HLUTA GETA ÞESSI MÁL BREYST. ÞAÐ ER ÞVI MIKILVÆGT AÐ ÖLL EININGAMÁL SÉU SANNRÆYND Á BYGGINGASTAD AÐUR EN FRAMLÆIÐSLA Á EINGINGUM FER FRAM.

TILVÍSANIR:

ALMENNAR SKÝRINGAR: SJÁ BL.NR.06811-8000.

MÁLSETNINGAR Á VEGGJUM: TEIKNING ARKITEKTS.


KÓTAR: TEIKNING ARKITEKTS.

GÓT Í PLÖTUM OG VEGGJUM: TEIKNING LAGNAHÖNNUDA.

BROTÞOLSFLOKKUR STEYPU:

SJÁ BL.NR.06811-8000.

KAPLAKRIKI

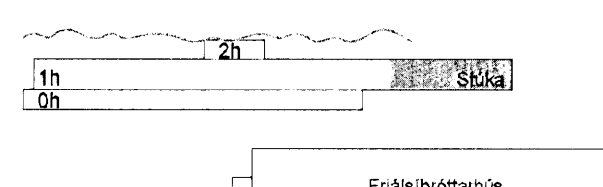

C	04.07.08	Ný snið og nýtt deili	BIB:BG
B	12.03.08	Ný númer á heilíðuleiningum	BIB:BG
A	23.11.07	Verkefning	BIB:BG
Útg.	Dags.	Skýring	Hannað/Yfirfarið




VERKFRÆDISTOFA

BÆJARHRAUN 20 · 220 HAFNARFJÖRDUR · KENNIT. 710796-2899  
vsb@vsb.is · Sími 585 8600 · Fax 585 9810 · www.vsb.is

Aritun sérhönnuðar Björn Guðafsson Kt:180550-4869 Björn Guðafsson					
Verkefni: KAPLAKRIKI HAFNARFIRÐI					
Verkið: Burðanvirki Veggir og plata yfir 1.hæð Grunnmynd					
Hannað	Teiknað	Yfirfarið	Kvarði	/ A1	Síða
BIB	BIB	BG	1:50		
Dags	Verkefni	Teikning	Útgáfa		
30.04.2007	06811	A B214	C		

*Björn Guðafsson*  
Kr. 110457-2789  
BATTERIÐ

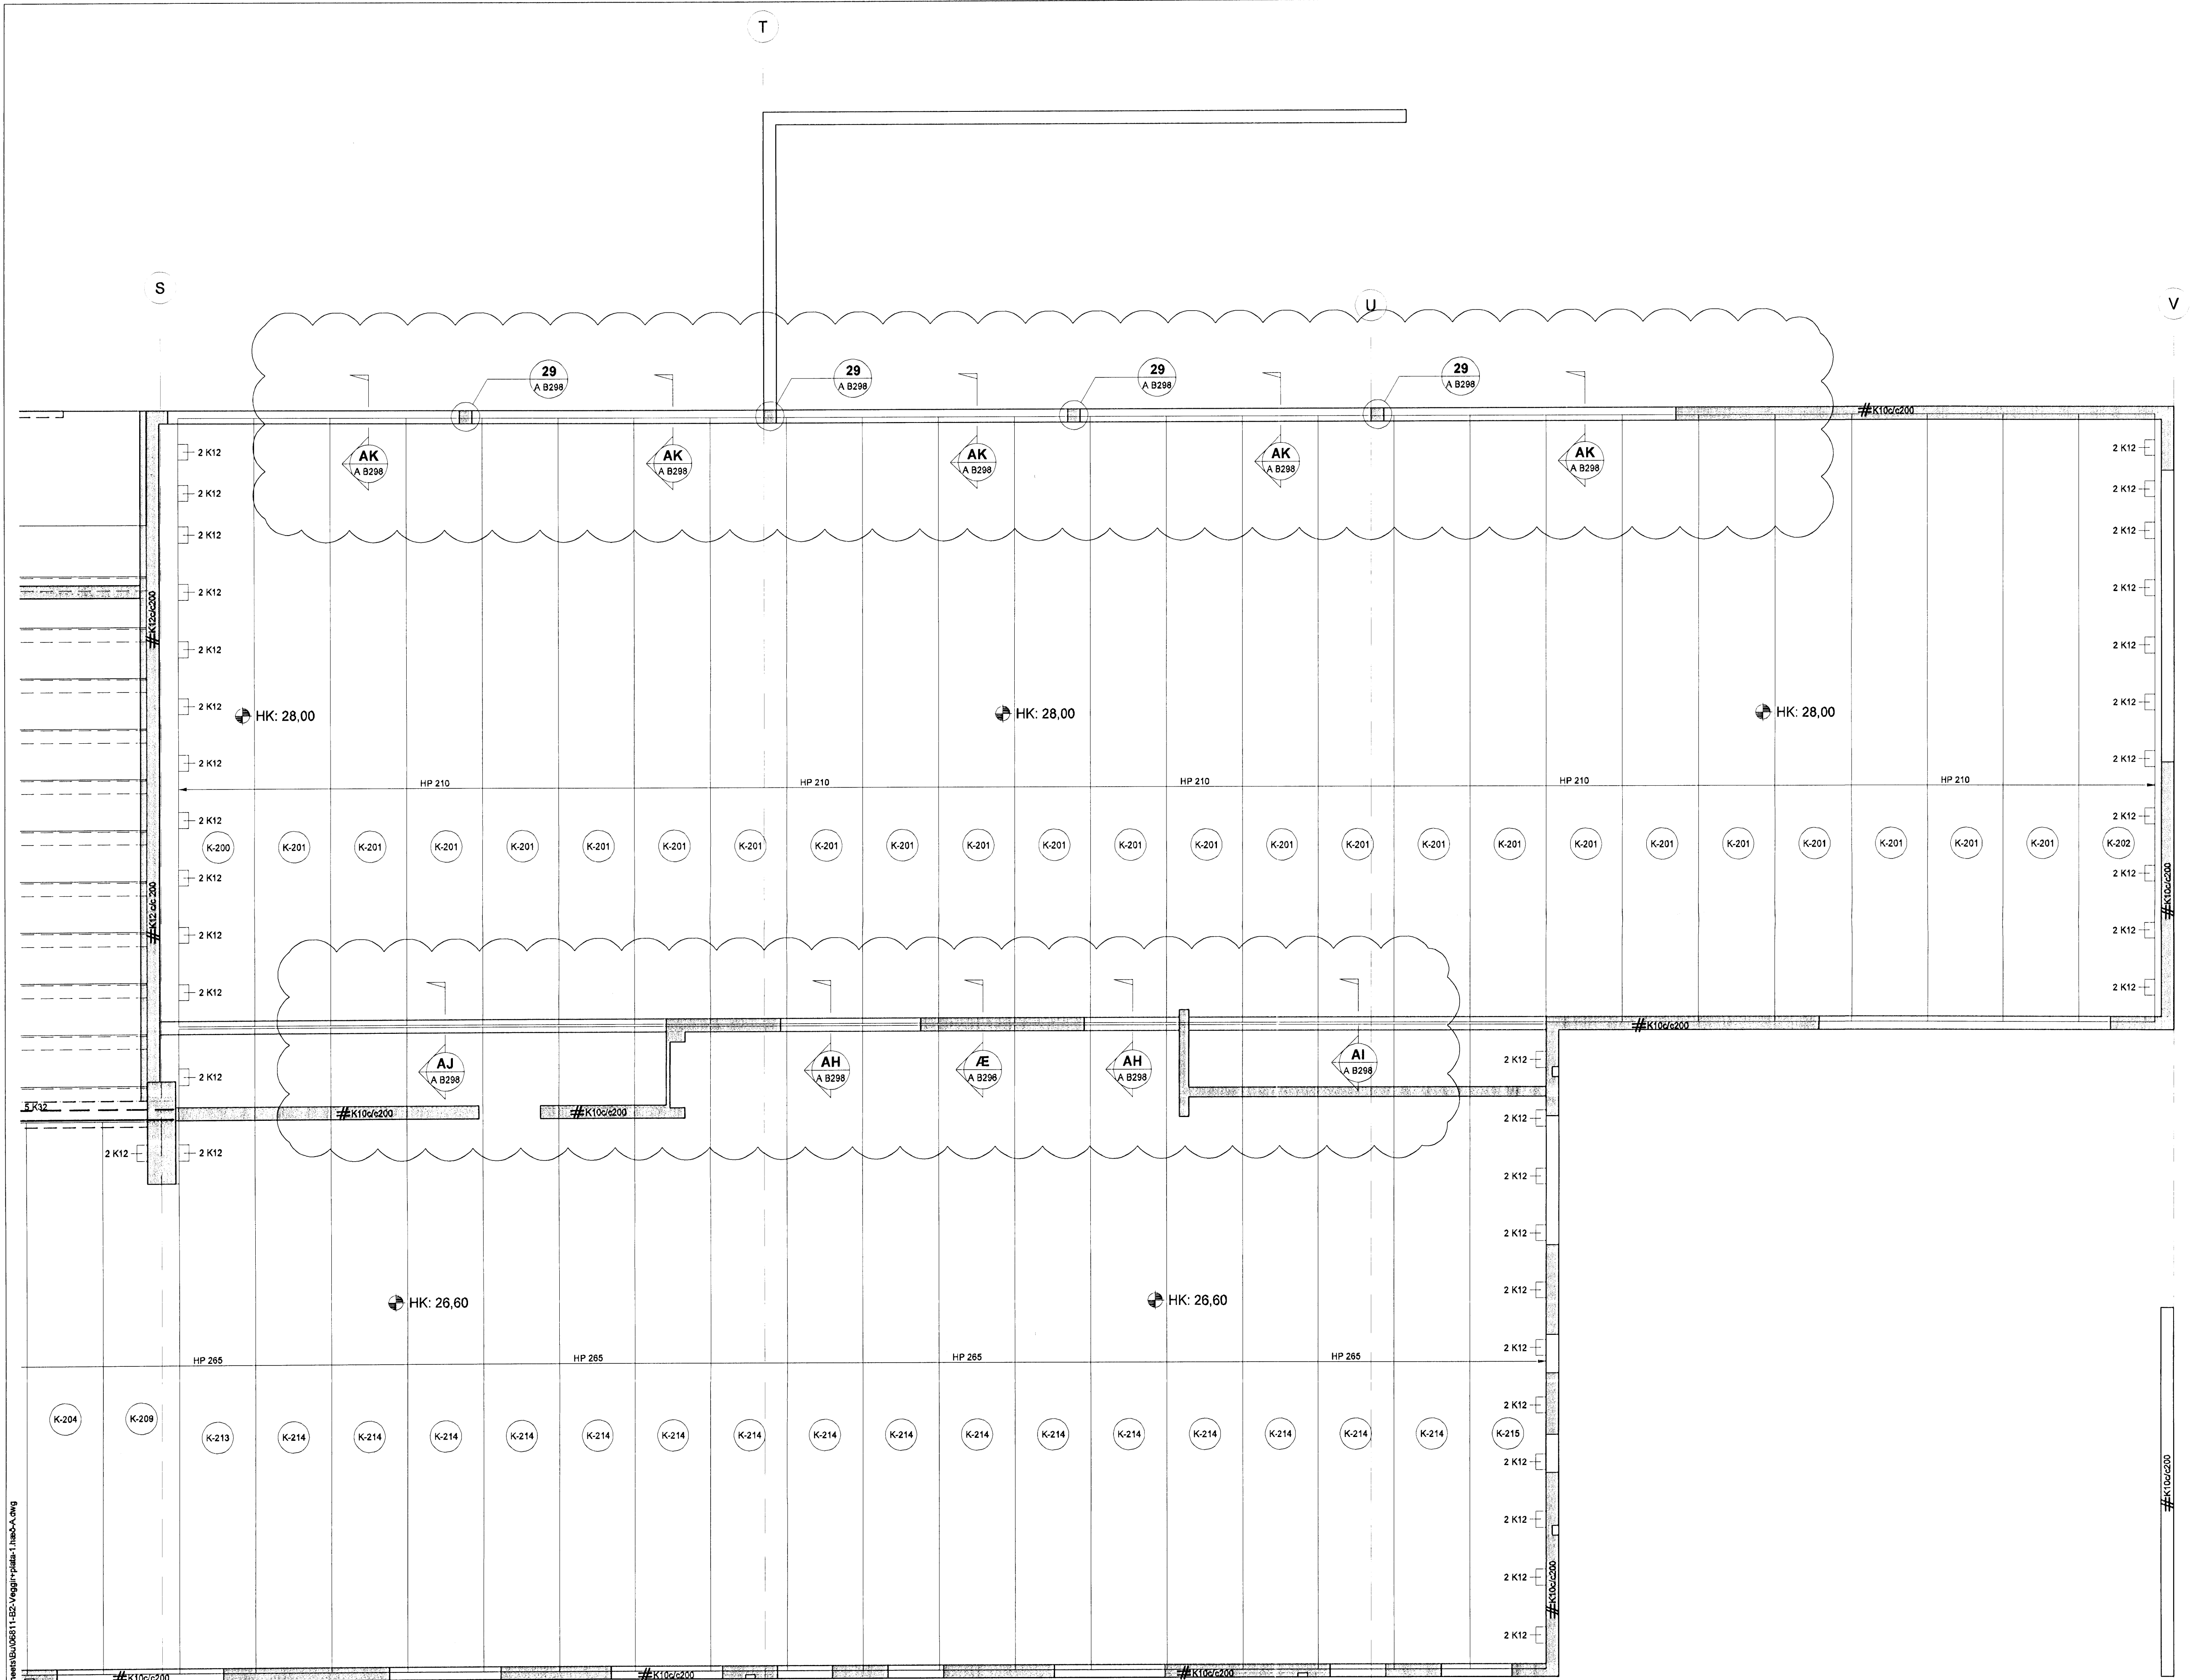

V:\000006811\06811-Kaplaáriki-FH\06811-EB2-Veggir-plata-1.hæð-A.dwg