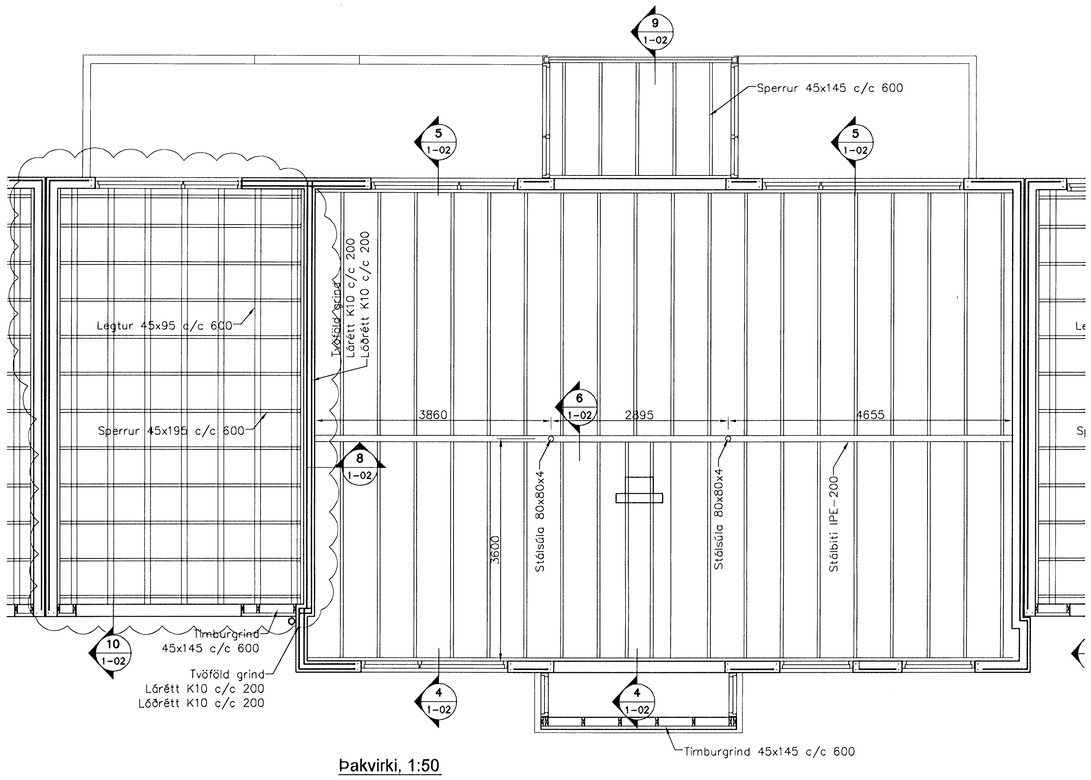

Þakvirki, 1:50

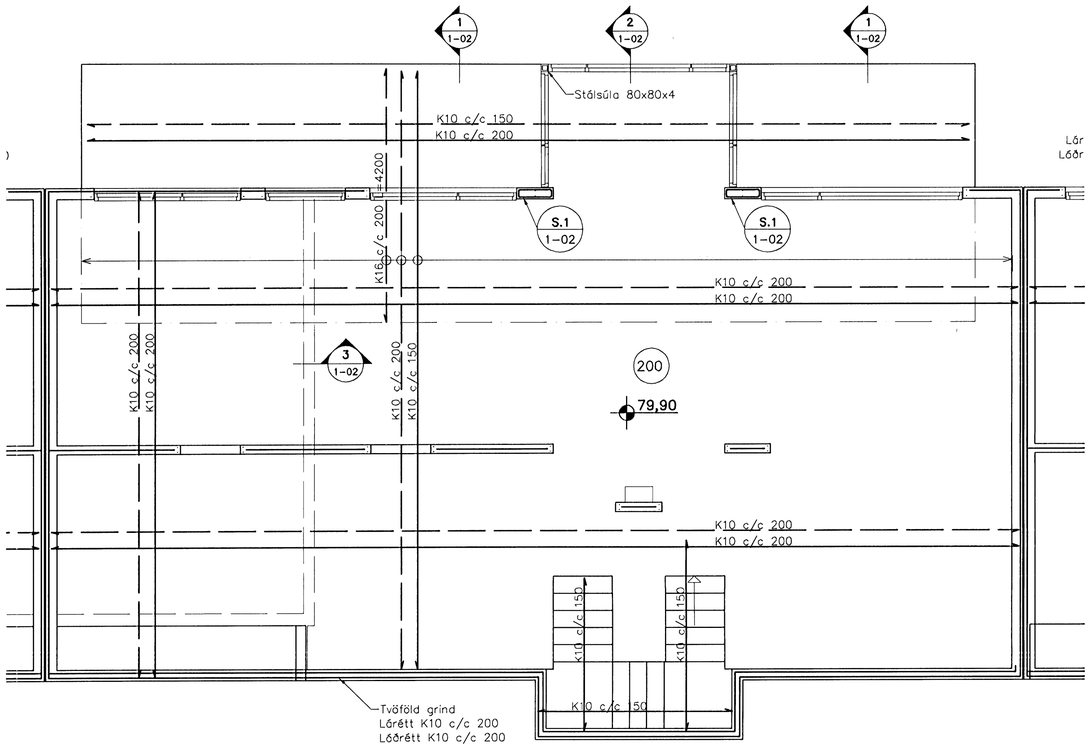

Plata yfir 1. hæð, 1:50

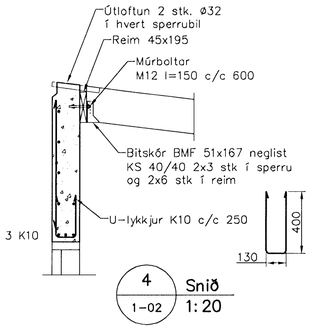

4 1-02 Snið 1:20

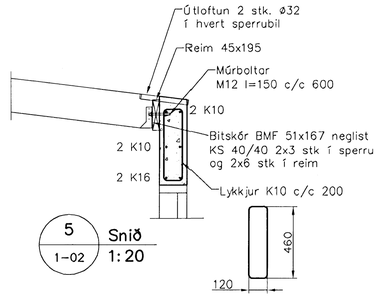

5 1-02 Snið 1:20

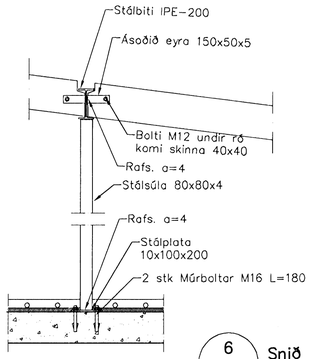

6 1-02 Snið 1:20

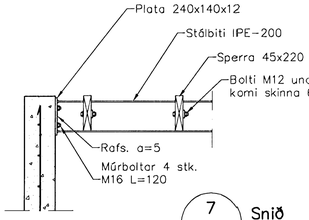

7 1-02 Snið 1:20

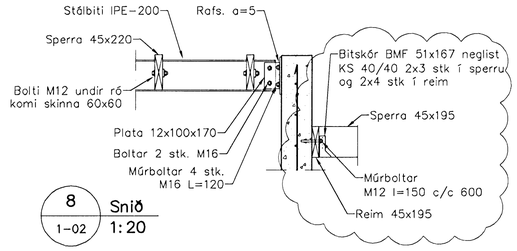

8 1-02 Snið 1:20

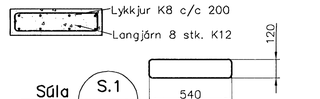

Súla S.1 1-02 1:20

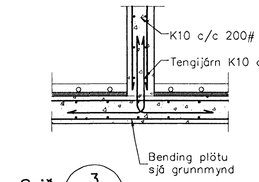

Snið 3 1-02 1:20

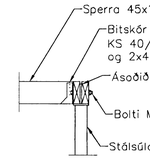

9 1-02 Snið 1:20

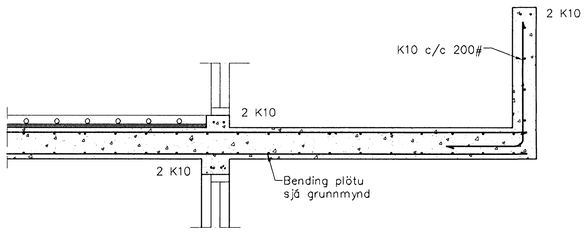

Snið 1 1-01 1:20

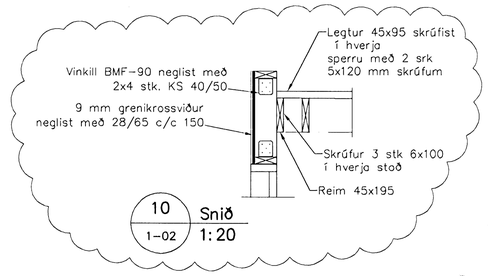

10 1-02 Snið 1:20

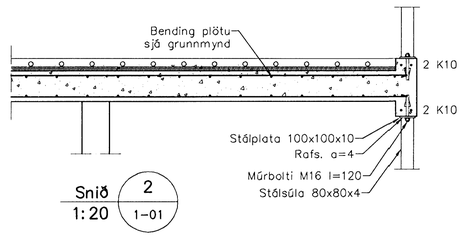

Snið 2 1-01 1:20

Skýringar

Almennar skýringar sjá blað 00-01

Steypa

Brotþolsflokkur:	C25/28 samkv. ENV 206 (250)
Vatnssementstala:	skal vera minni en 0,55
Loftmagn:	5-7%
Sigmál:	60-80 mm

Álag á milliplötu

Eigin þyngd:	4,5 kN/m2
Léttir milliveggir:	1,0 kN/m2
Notaálag á plötur:	1,5 kN/m2

Samþykkt þann 14 NOV 2008
Byggingarfulltrúinn í Hafnarfirði
Hrólfur S. Gunnlaugsson

Útgáfa	Breyting	Dagsetning	Hannað
B2	Snið 10	8.11.08	S.H.
B1	Snið 2 og 9	30.6.08	S.H.

Sveinbjörn Hinriksson
Byggingatæknifræðingur
Kt. 160851-2529
Brekkugötu 9 Hafnarfirði
Sími: 555-4008, 861-9851
Netfang: svennih@internet.is

Staður: Furuás 18 Hafnarfirði

Skýring: Burðarvirki, Veggir og Þakvirki

Hannað / Teiknað	Kvarði	Dagsetning	Verknr.	Teikn.nr.
	1:50 1:20	11.11.07	49-07	1-02