

Byggingaálfurinn Hafnarfjarðar
Algreitt þann
11 SEP 2008

ÖLL MÁL STAÐFERJAST ÁÐUR EN FRÁKKOMUÐIR HEFJAST
MSRÆMI MILLI MÁLSÆTNINGU A TEIKNINGUM OG STAÐHÁTTA BERIST UNDIR
ARKITEKT
MSRÆMI Í TEIKNINGUM INNMÝRÐIS TEIKNUNIST ARKIEKT AN TAFAR
TEIKNINGAR Í STÆRRI MÆLI VERA GILJA UMFRAM TEIKNINGUM Í SMÆRRI KYRDA
LESA SKAL TEIKNINGAR ARKITEKTS ÁSAMT FYLGIGÖGNUM OG GÖGNUM ANNARRA
HÖNNUDA

LR Loftrásing
GNF Gólfniðurfall
PNF Pakniðurfall
RL Røyklosun
EV Eldhúsvaskur
HL Handlaug
HK ofn Handklæðlofn
PGL Pakgluggi
FP Fall pípa
M Mótordrífín hurðapumpa

Brunatexti:
R Berandi
E Öbrennandi
I Einangrun
C Sjöflökandi
S Reykþétt
90 Tími í mín.
HSL Handsókkvitæki
BO Björgunaropp
UT Neyðarútgangur
BS Brunaslanga (25m)

Kótar:
GK Gólfkóti
L Landkóti
G Gangstétt


Kótar skurðmynd:
Kóti fráengjöld yfirborð
Kóti steypa

Kótar grunnmynd:
Fráengjöld
Steinsteypa
Neðri brún
Efri brún

Járnþent steypa
Hlaðinn vegg, holsteinn
Gips blokkir (Multigips)
Gips veggur
Steypa / Ásteypa
Einangrun
Niðurrif
GG Gat í gólf
GV Gat í vegg

Mátlinur
Útlínur yfir grunni
IH01 Innhurðir
UH01 Úthurðir
G01 Gluggar
I.01 Fastar Innréttingar
01 Sérhlutatekn.

	M
	L
	K
	J
	I
	H
	G
	F
	E
	D
	C
	B
sjá breytingar, bætt við upplýsingum	18.08.08 A
PREYTING: AGM	DAKS BR

 

MÁVAHRAUN 7

Stækkun

VERK NÚM: 0604
DAGS: 15.05.2007
VERKTEIKNINGAR: 1:50

PK - ARKITEKTAR
Pálmar Kristmundsson, Kennitala: 680504-2880
Höfðabúin 12, Reykjavík 105, Ísland
Sími: 551 8050, Fax: 551 8077, Netfang: 551 8077, www.pk.is

Verkfræðistofa: Verkhæðistofa

PÁLMAR KRISTMUNDSSON ARKITEKTAR
2007

grunnmynd þak 1220-A

