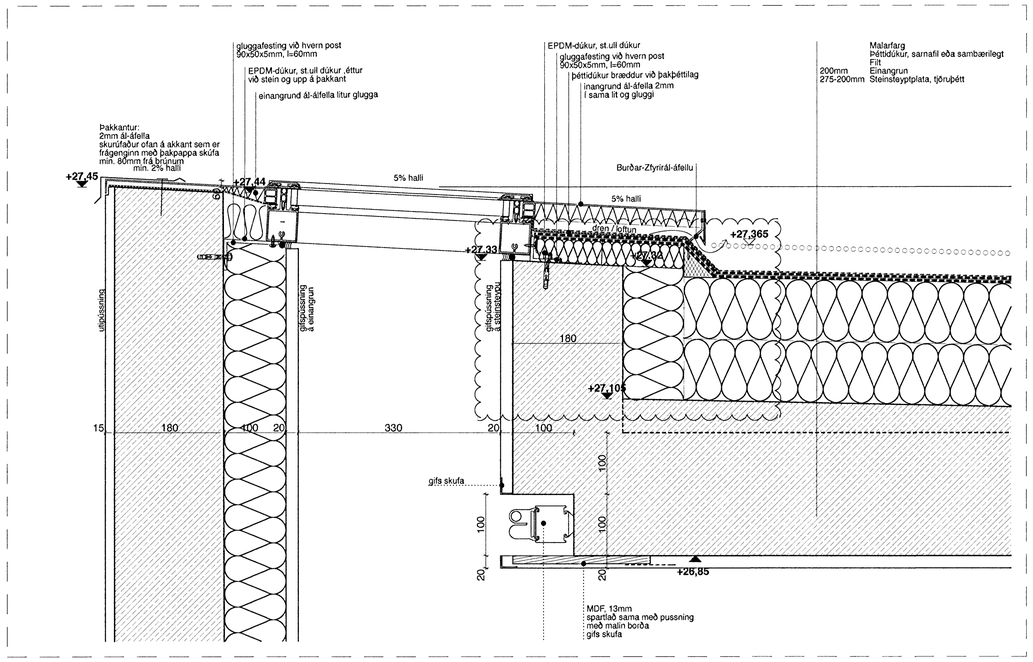

D01 - Window G.001
cross section

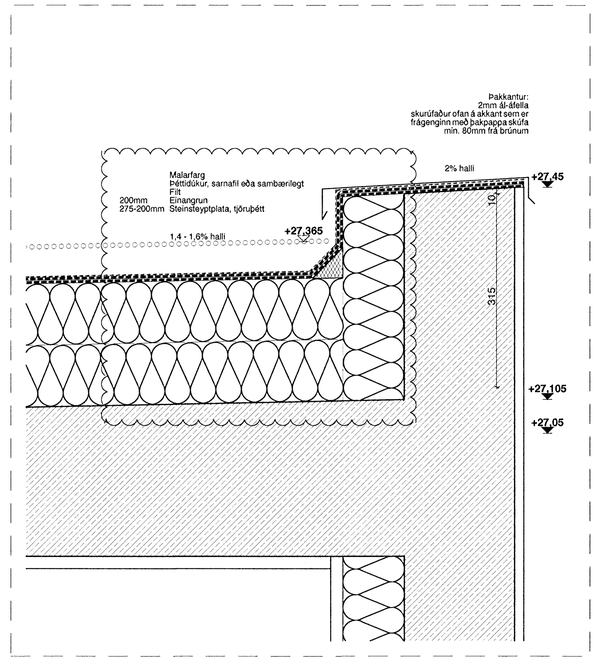

D03 - Roof Parapet
(cross section with hights at south facade)

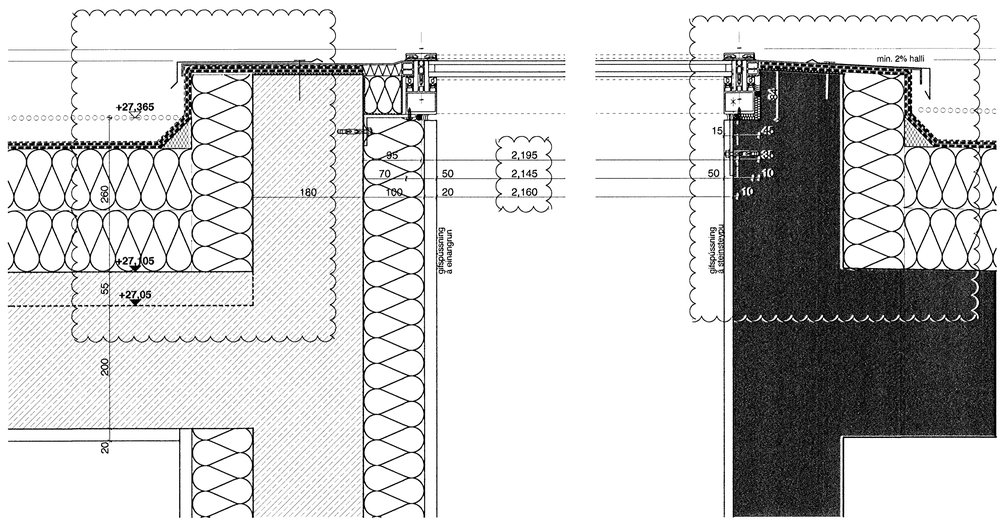

D02 - Window G.001
longitudinal section

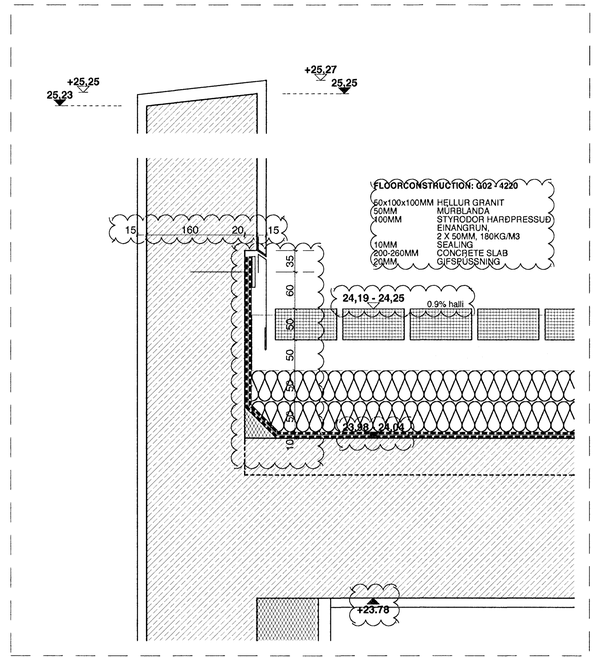

D04 - Pallur efri hæð

Byggingafulltrúi Hafnarfjarðar
Afgreitt þann
11 SEP 2008

- ÖLL MÁL STAÐFÆRIST ÁÐUR EN FRAMKVÆMDIR HEFJAST
- MISRÆMI MILLI MÁLSETNINGU Á TEIKNINGUM OG STAÐHÁTTA BERIST UNDIR ARKITEKT
- MISRÆMI Í TEIKNINGUM INNKYRÐIS TEIKYNNIST ARKKEKT ÁN TAFAR
- TEIKNINGAR I STÆRRI MÆLIKVARÐA GILDA UMFRAM TEIKNINGAR I SMÆRRI KVARÐA
- LESA SKAL TEIKNINGAR ARKITEKTS ÁSAMT FYLGIÐGNUM OG GÖGNUM ANNARRA HÖNNUÐA

LR Lotfræsing
GNF Gólfniðurfall
ÞNF Þakniðurfall
RL Reyklosun
EV Eldhúsvaskur
HL Handlaug
ÞGL þakgler

Kóti:
GK Gólfkóti
L Landkóti
G Gangstétt
Frágengiðgólf Steinsteypa
Kóti frágentið
Kóti steypa

Brunatextl:
R Þerandi
E Öbrenandi
I Eingangrun
C Sjálfiokandi
S Reykþétt
90 tími í min.
HSL Handslökkvitæknl
BÖ Björgunarop
ÚT Útgangur
BS Brúnaslanga (25m)
NB Neðri brún
EB Efri brún
Útbrún Steypu

Járnbent steypa
Hlaðinn vegg. holsteinn
Hlaðinn vegg. virkursteinn
Gips veggur
Steypa / Ásteypa
Einangrun
Niðurrif
GG Gat í gólf
GV Gat í vegg
Mátlínur
Útlínur yfir grunni
IH 01 Innihurðir
UH 01 Útihurðir
G 01 Gluggar
I.01 Fastar Innréttingar
01 / 4000 Visin í deili Sérhlutateikn.

	M
	L
	K
	J
	I
	H
	G
	G
	F
	E
	D
	C
	B
sjá breytingar	14.08.08 A
BREYTING: ABM.	DAGS: BR:

MÁVAHRAUN 7

Stækkun

VERKHLUTI: Verkteikningar

VERK NR.: 0604
DAGS.: 15.05.2007
MKV.: 1:5

PK - ARKITEKTAR Arkitekt
Pálmar Kristmundsson, Kennitala: 680504-2880
Hólmatún 12, Reykjavík 105, Ísland
Sími: 551 8050, Fax: 551 8077, Netfang: 551 8077, www.pk.is

Kristján Arason Umsækjandi
Kennitala: 230781-5669
Tjarnarbraut 7, Hafnarfjörður 220, Ísland
Sími: 5651009, Fax: -, Netfang: kristjan@kbbanki.is

Verkfræðistofa Verkfræðistofa
.
.
.

PÁLMAR KRISTMUNDSSON ARKITEKT
ODDI 6 3369

deili þak

4221-A