

SKÝRINGAR

SKYGGÐ SVÆÐI TÁKNA VEGGI FYRIR OFAN
BOTNPLÖTU.
ÓSKYGGÐ SVÆÐI TÁKNA OP SEM NÁ NIÐUR Á
BOTNPLÖTU.

BENDING:

Í ALLA VEGGENDA Í 250mm - 300mm PÝKKUM
VEGGJUM KOMI 2 K16 BUNDINN Í LYKKJUR.
Í ALLA VEGGENDA Í 150mm - 200mm PÝKKUM
VEGGJUM KOMI 2 K12 BUNDINN Í LYKKJUR.
LYKKJUR SKULU VERA K10c/c200 L= Yx500.

HÆÐ FRÁ NEDRI BRÚN UNDIRSTÖÐUVEGGJA AÐ EFRI
BRÚN PLÖTU SKAL AÐ LAGMARKI VERA 750mm
NEMA ANNAD SÉ TEKID FRAM Á TEIKNINGUM.

TENGLIARNIR UPP Í KJALLARAVEGGI ERU K10c/c200 Í
BÆÐAR BRÚNIR OG STANDA MINNST 500mm UPP
FYRIR EFRI BRÚN PLÖTU.


TILVÍSANIR:

ALMENNAR SKÝRINGAR: SJÁ BL.NR. 06811-B000
MÁLSETNINGAR Á VEGGJUM: TEIKNING ARKITEKTS
KÓTAR: TEIKNING ARKITEKTS
GÓT Í UNDIRSTÖÐUVEGGJUM:
TEIKNING LAGNAHÖNNUÐA


BROTÞOLSFLOKKUR STEYPU:

SJÁ BL.NR. 06811-B000

KAPLAKRIKI

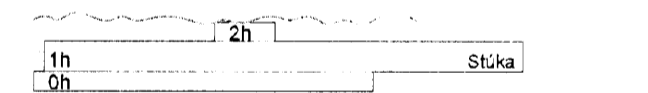

Frákli/Þóttahöf

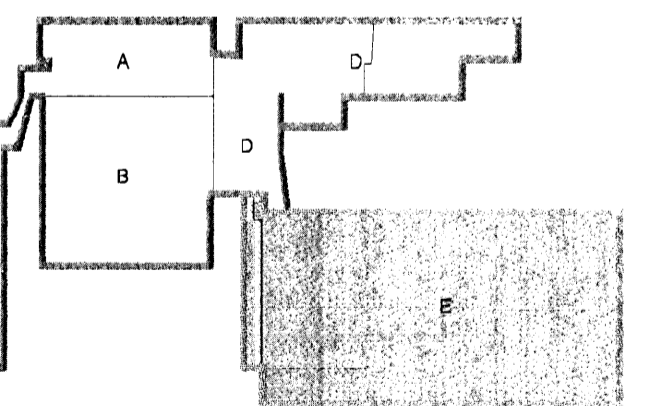


C	26.08.08	Girfu bætt við.	HJ/BIB
B	10.07.08	Hurðargótt færð til	HJ/BO
A	08.07.08	Undirstöður djúplaðar	HJ/BIB
Utg. Dags.	Skýring	Hannað/Virfand	



VERKFRÆÐISTOFA

BÆJARHRAUN 20 • 220 HAFNARFJÖRDUR • KENNITI. 710796-2899
vsb@vsb.is • Sími 585 8600 • Fax 585 8610 • www.vsb.is

Arftun sérhæfningar	Byjom Gústafsson Kt.180550-4888	Byjom Gústafsson				
Verkefni	KAPLAKRIKI	HAFNARFIRDI				
Verkefni	Burðarvirki	Undirstöður frjálsprottahúss				
Verkefni	Grunnmynd					
Hannað	HOJ/MS	Virfand	Kvæði	1:150	/A1	Síða
Dags.	18.03.2008	Verkefni	Teikning	B B2-0	Utgáfa	C

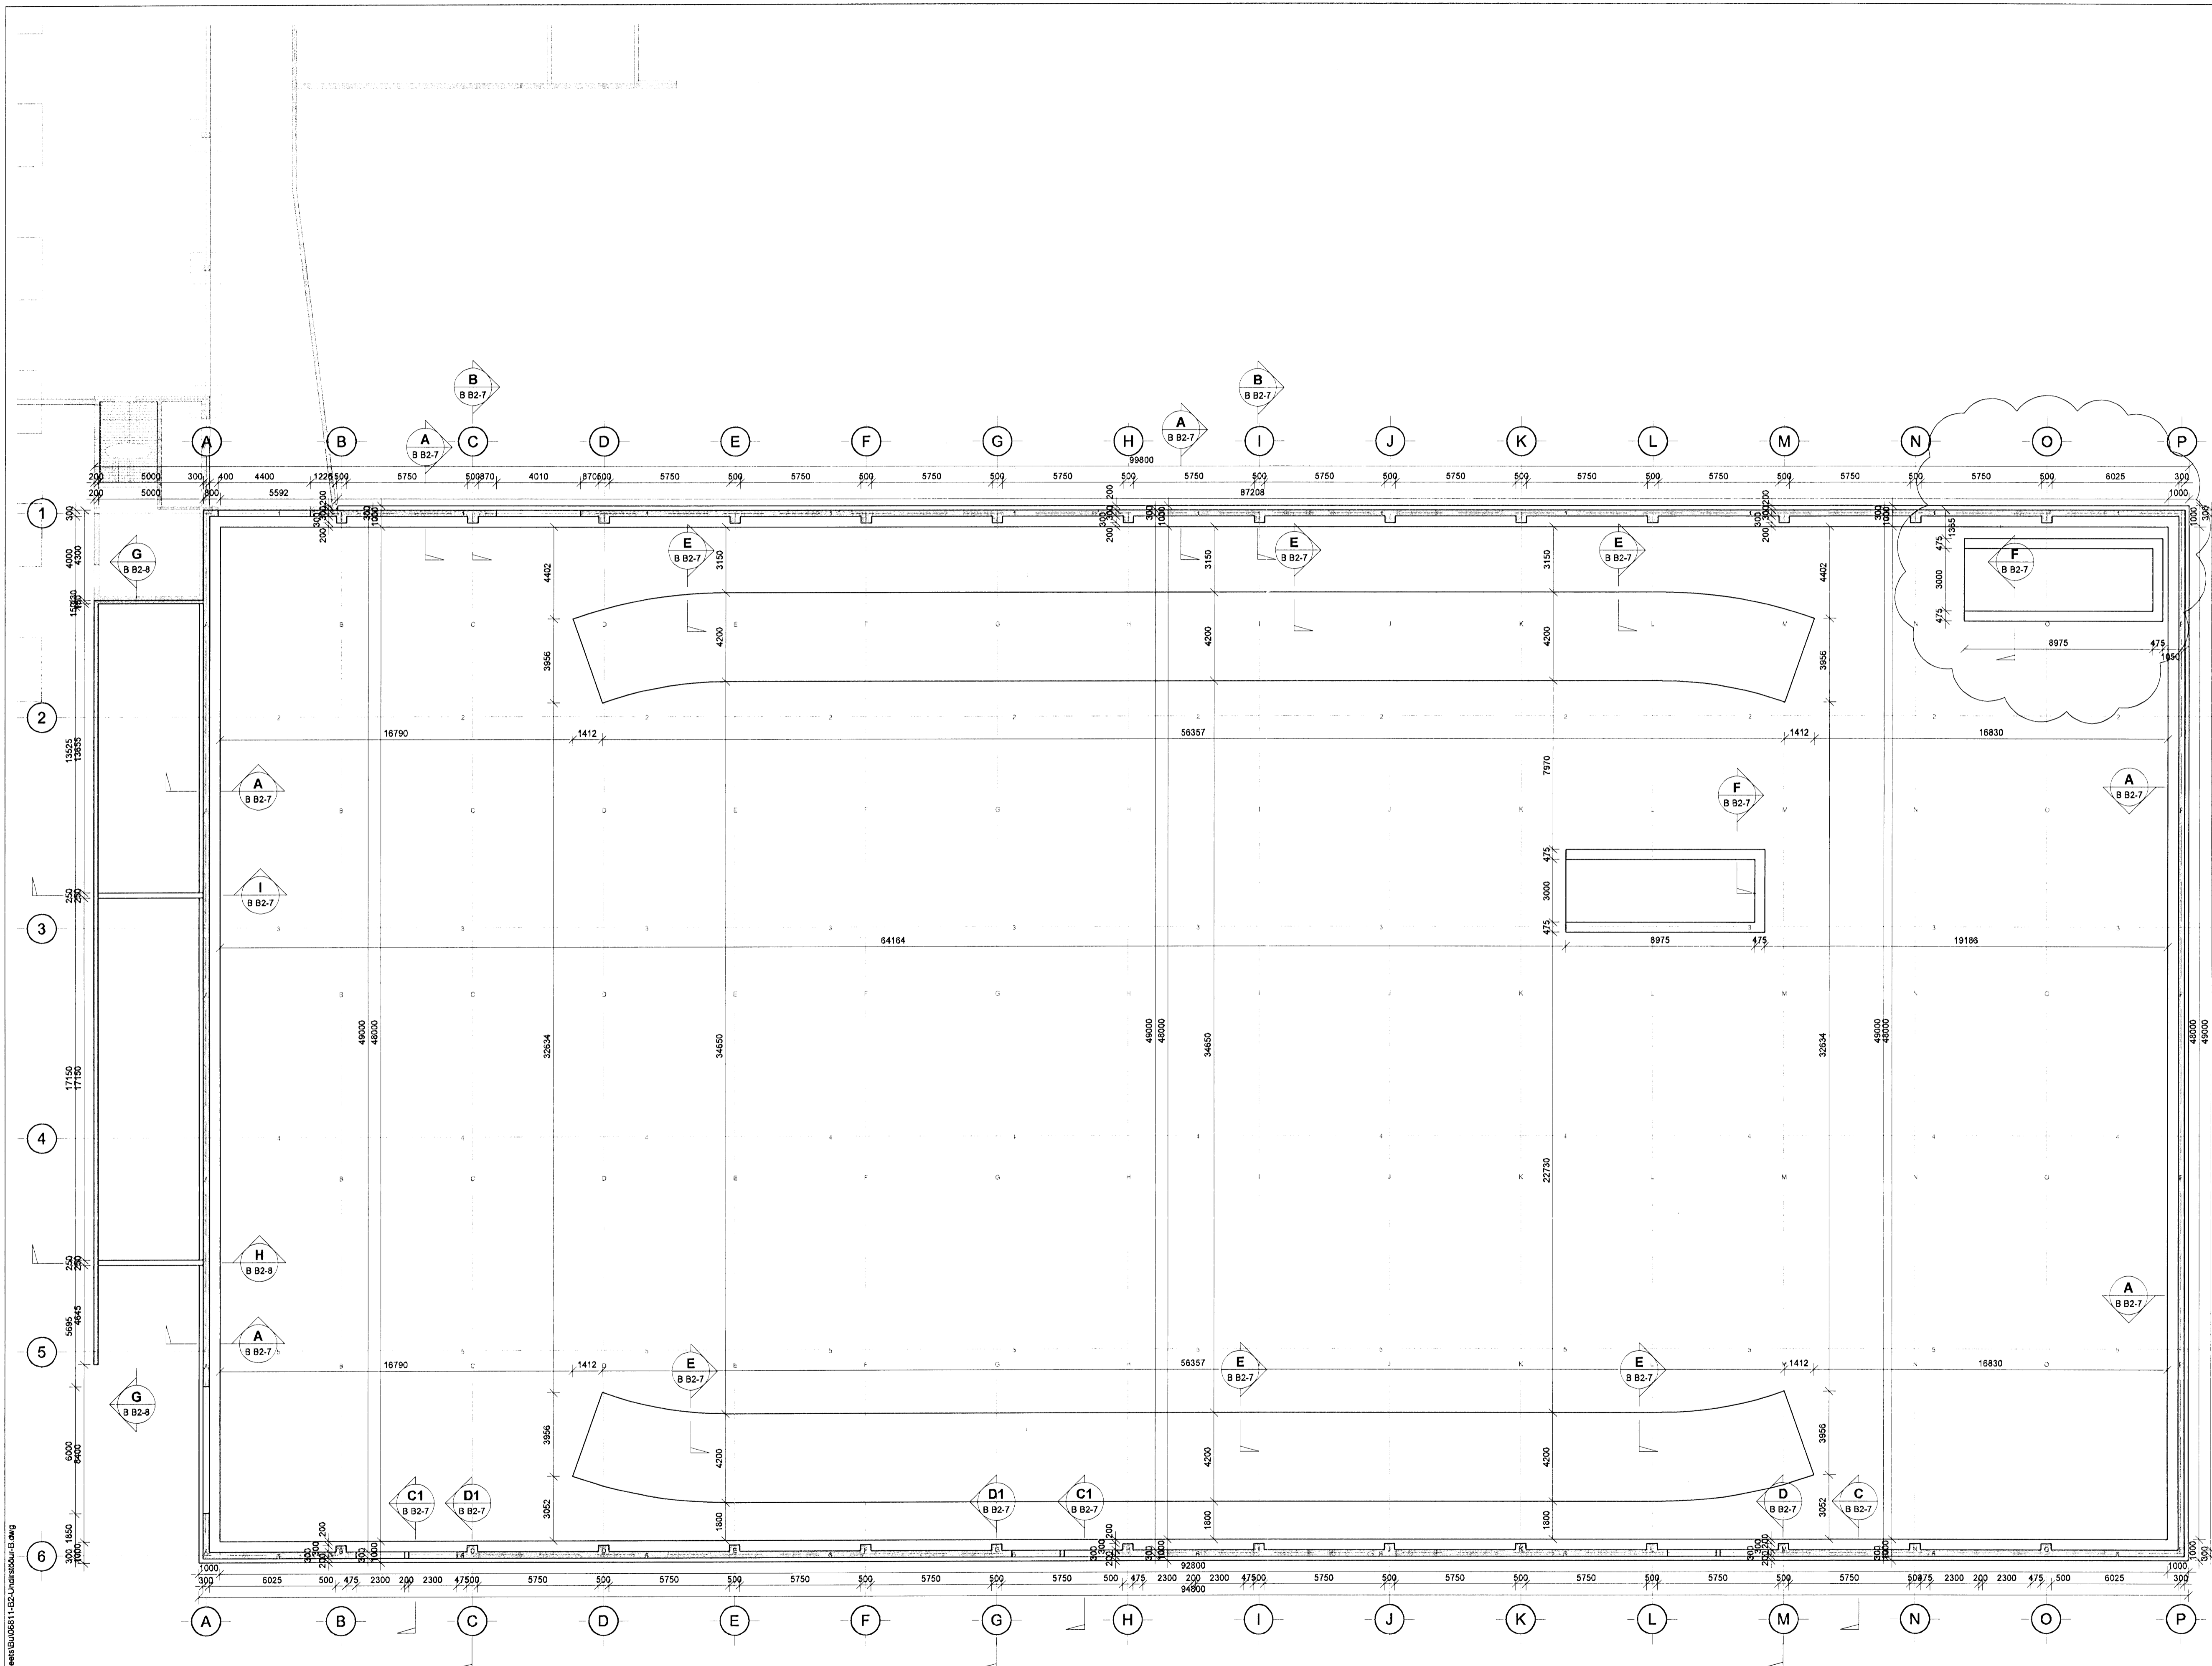

V:\2008\06811\06811-Kaplakriki\FH\Sheets\B06811-B2-Undirstöður-B.dwg

110457-2789