




Grunnmynd Fjólúás 2 – 1:50

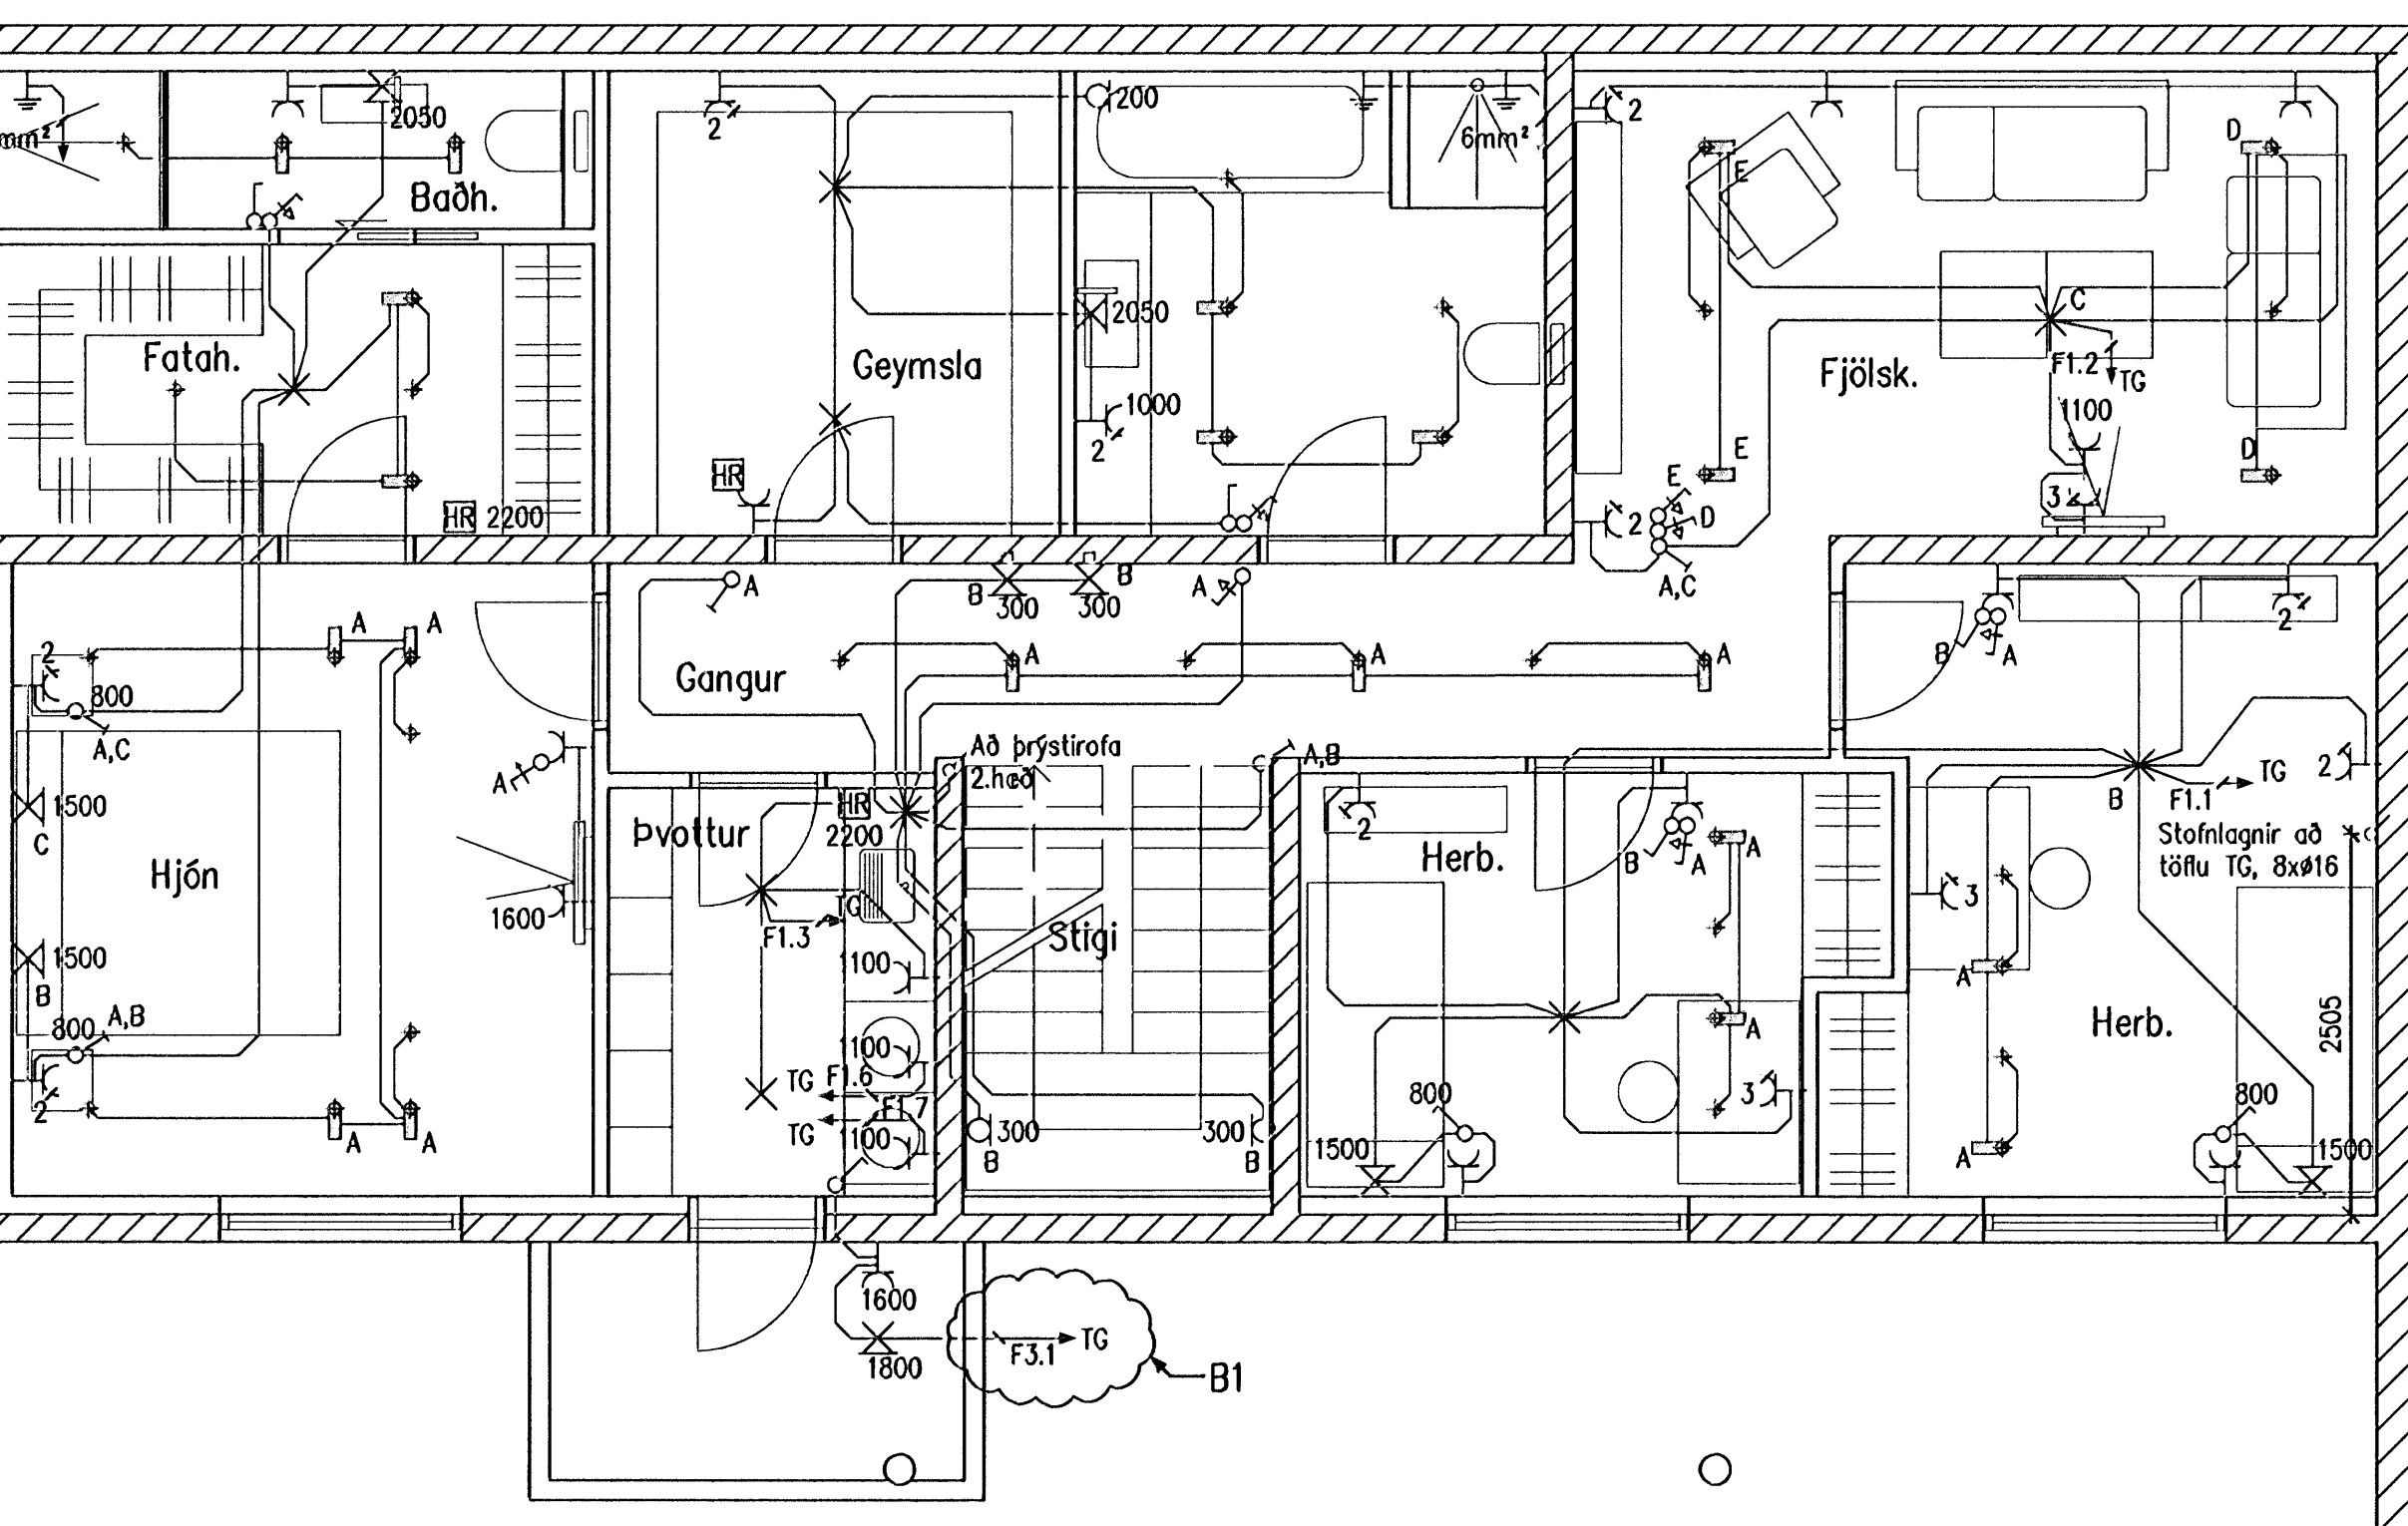

Grunnmynd Fjólúás 4 – 1:50

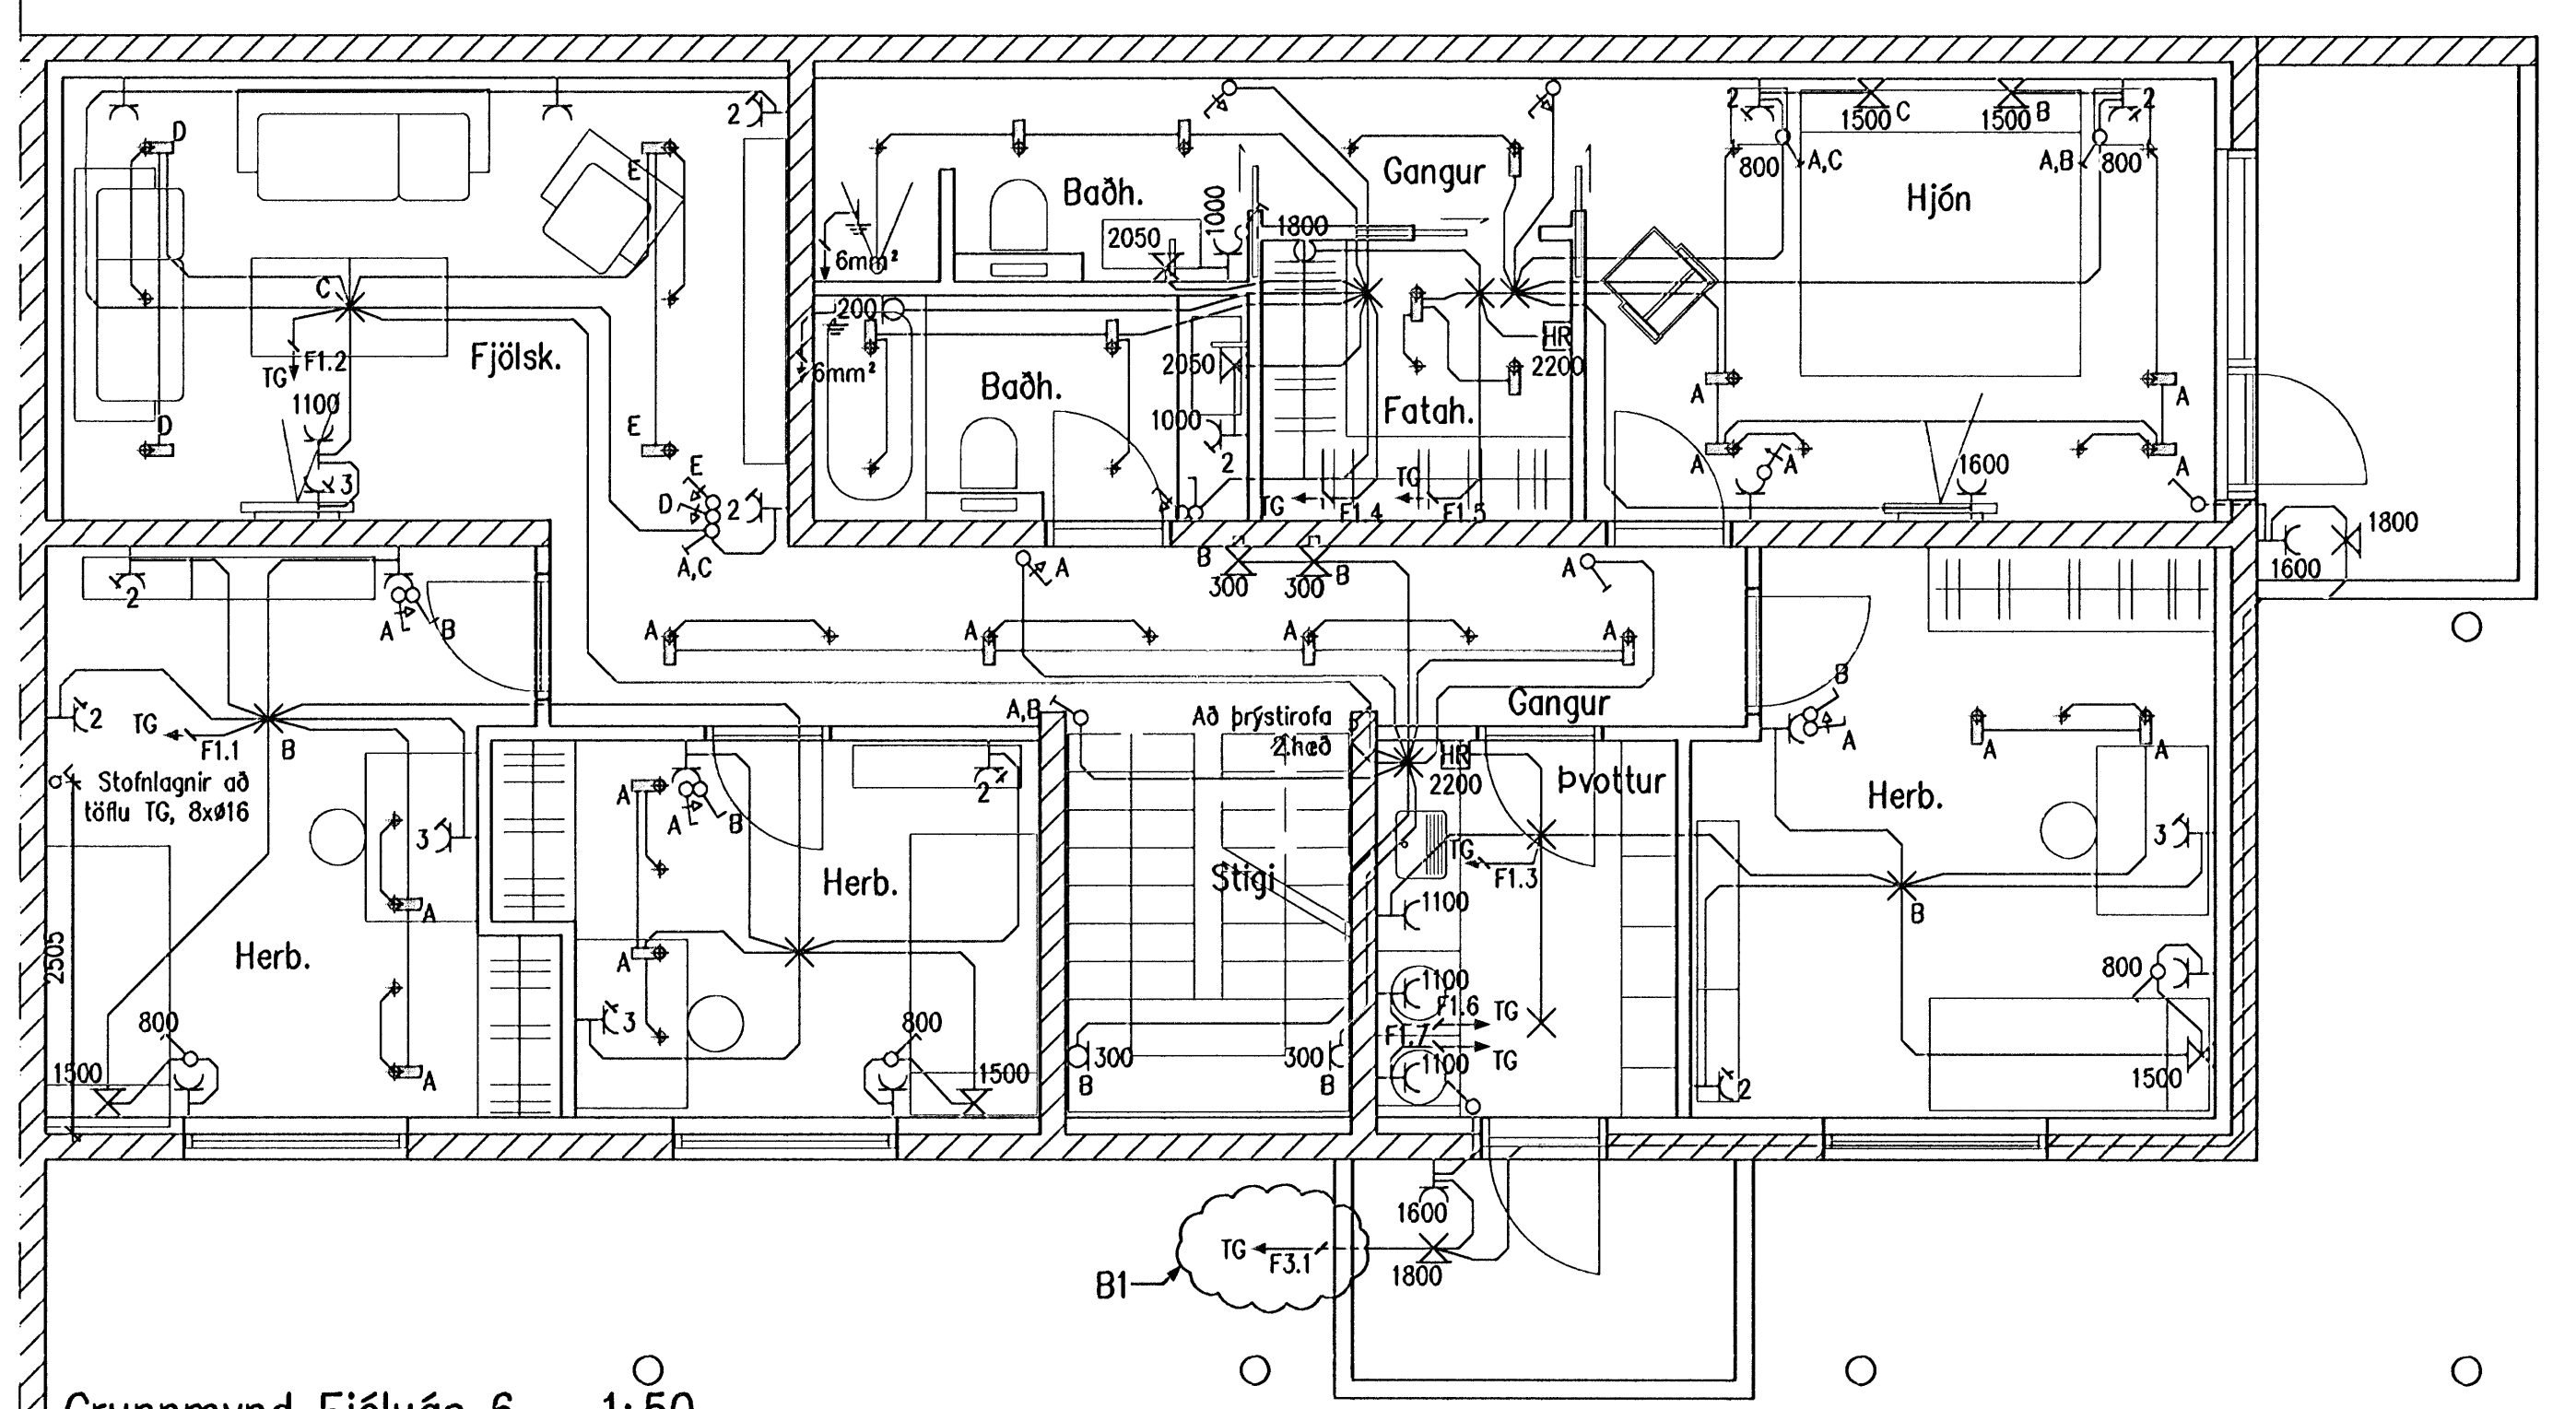

Grunnmynd Fjólúás 6 – 1:50

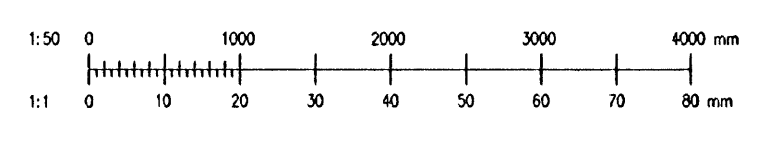

B1	16.05.2008	Uppfært	EG	Verkaup
Dr.	Daga	Þrenging	Dr.	Stj.

MBÞ	BSH	19.10.2007
Hannab	Virfarnð	Daga
MBÞ	A1	1:50
Teknað	Stofnlagir	Meðkerfi

FJÓLÚÁS 2-4-6, 221 HAFNARFIRÐI	2007.058
RAFLAGNIR	FA.2101 B1
LÁGSPENNA 1. HÆÐ	
Skj. FA-2101.dwg	