
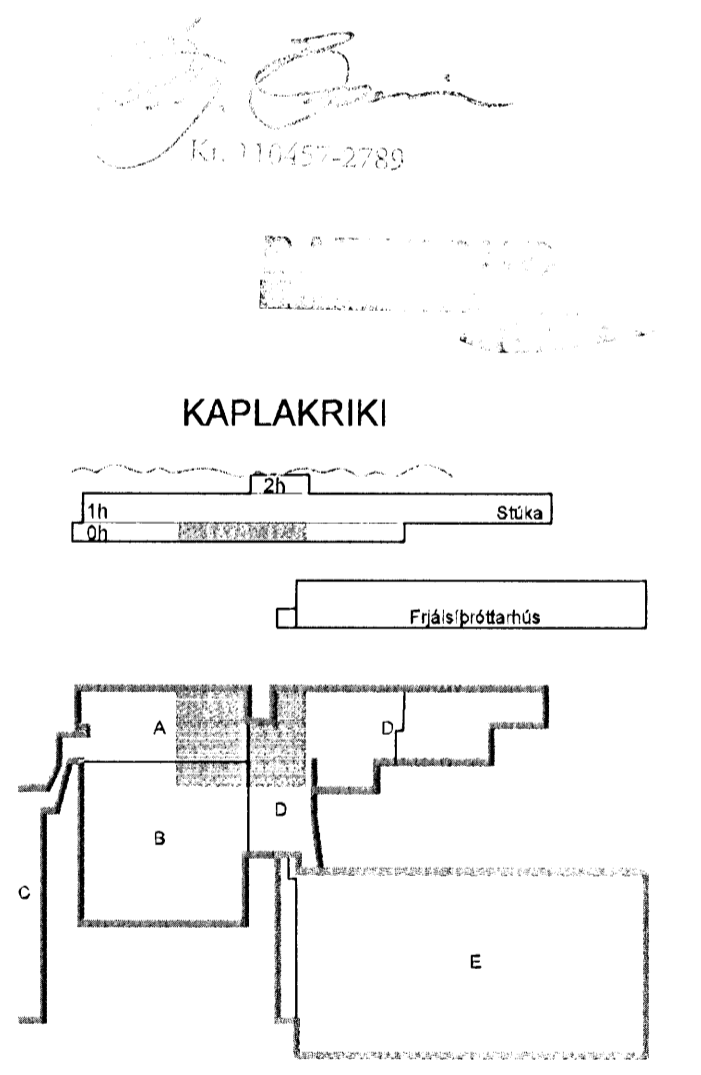


Samþykkt þann
 22 DEC 2008
 Byggingafulltrúinn / H. Arnarfríð
 Fh. Hrólfur S. Gunnlaugsson

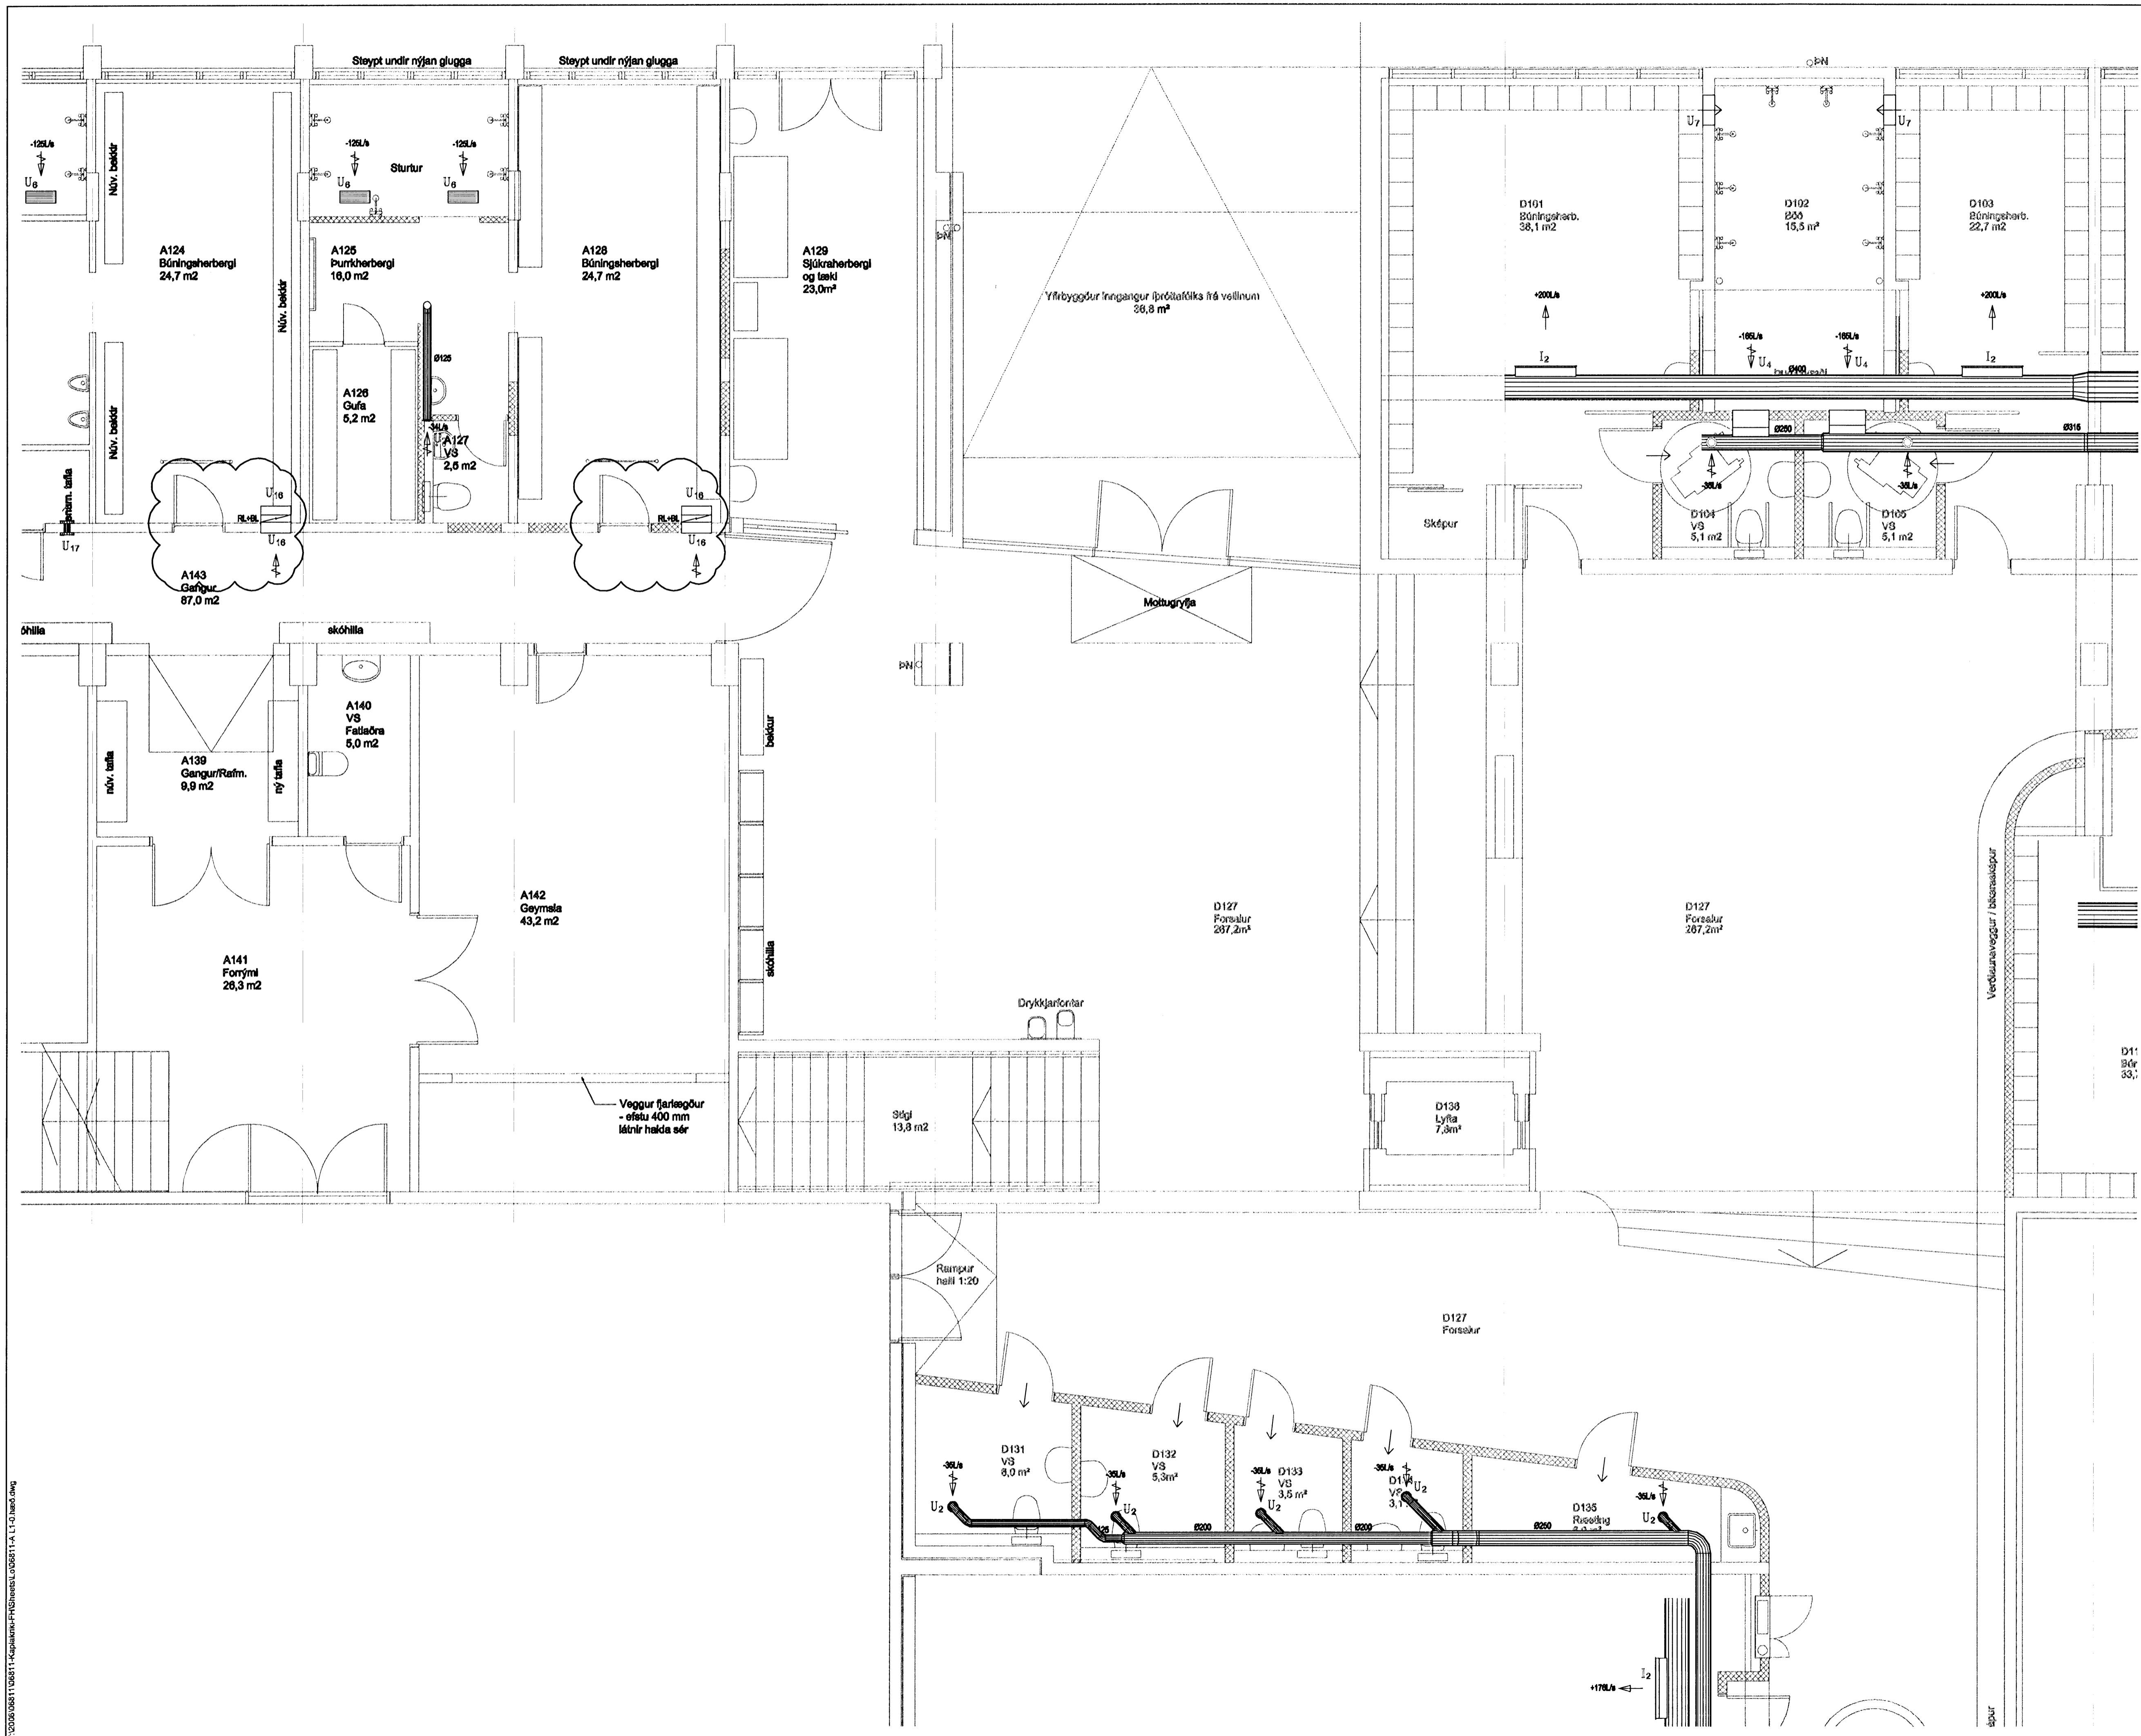

C	01.12.08	Veggristar koma í stað hurðarista	BS/SAS
B	03.08.08	Loftrásing endumjúð	JGR/SAS
A	25.04.07	Lagu stokka breytt og jarðstokkar teknir út	BS/SAS
Útg.	Dags.	Skipting	Hannað/Virfríð

VERKFRÆÐISTOFA

BÆJARHRAUN 20 • 220 HAFNARFJÖRÐUR KENNIT. 710706-2899
 vst@vsb.is • Sími 585 8800 • Fax 585 8810 • www.vsb.is

Aftun séfönnuðar
 Sveinn Áki Sverrisson Kt: 230855 5809

Verkhætti
KAPLAKRIKI
HAFNARFIRÐI

Verkhætti
 Loftrásing
 Grunnmynd kjallara

Hannað	Teiknað	Yfirfarið	Kvaði	Síða
BS	BS	SAS	1:50	/ A1
Dags.	Verkefni	Teikning	Úlgáfa	
19.02.07	06811	A L102	C	

V:\0306\06811\06811\Kaplakriki\FH\Sheet\06811_A_L102.dwg