



Samþykkt þann

30 DEC 2008

Byggingafræðingur í Hafnarfirði  
F.h. Hrólfur S. Gunnlaugsson


**SKÝRINGAR**

SKYGGÐ SVÆÐI TÁKNA VEGGI FYRIR OFAN  
BOTNPLÖTU.  
ÓSKYGGÐ SVÆÐI TÁKNA OP SEM NÁ NIÐUR Á  
BOTNPLÖTU.



**BENDING:**

Í ALLA VEGGENDA Í 250mm - 300mm ÞYKKUM  
VEGGJUM KOMI 2 K16 BUNDINN Í LYKKJUR.  
Í ALLA VEGGENDA Í 150mm - 200mm ÞYKKUM  
VEGGJUM KOMI 2 K12 BUNDINN Í LYKKJUR.  
LYKKJUR SKULU VERA K10c/c200 L= Yx500.

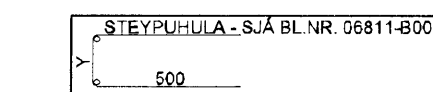

HÆÐ FRÁ NEÐRI BRÚN UNDIRSTÖÐUVEGGJA AÐ EFRI  
BRÚN PLÖTU SKAL AÐ LÁGMARKI VERA 750mm  
NEMA ANNAD SÉ TEKID FRAM Á TEIKNINGUM.

TENGIJÁRN UPP Í KJALLARAVEGGI ERU K10c/c200 Í  
BÁÐAR BRÚNIR OG STANDA MINNST 500mm UPP  
FYRIR EFRI BRÚN PLÖTU.

**TILVÍSANIR:**


ALMENNAR SKÝRINGAR: SJÁ BL.NR. 06811-B000  
MÁLSETNINGAR Á VEGGJUM: TEIKNING ARKITEKTS  
KÓTAR: TEIKNING ARKITEKTS  
GÓT Í UNDIRSTÖÐUVEGGJUM:  
TEIKNING LAGNAHÖNNUDA

**BROTPOLSFLOKKUR STEYPU:**


SJÁ BL.NR. 06811-B000

*[Signature]*  
Kt. 110 157-2780

**KAPLAKRIKI**

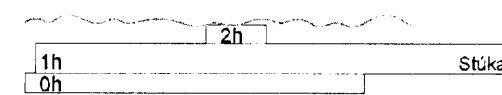


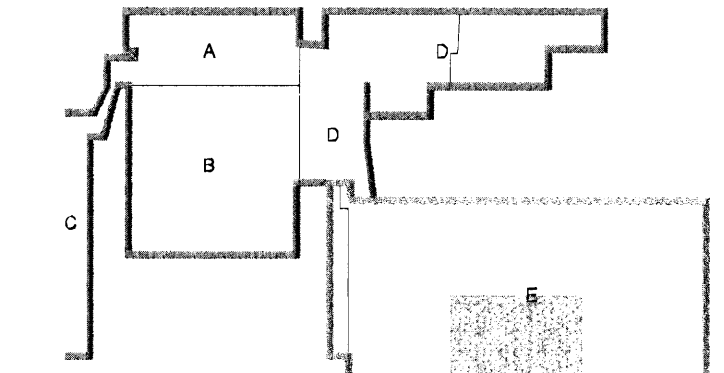

A 02.12.08 Grifjum bætt við HU/BIB  
Útg. Dags. Skýring Hannas/Yfirfarir



**VERKFRÆÐISTOFA**


BEIARHRAUN 20 · 220 HAFNARFJÖRÐUR · KENNIT. 710796-2899  
vsb@vsb.is · Sími 585 8600 · Fax 585 9610 · www.vsb.is

Áritun sérhönnuðar  
Björn Guðafsson Kt:180550-4889 *[Signature]*

**KAPLAKRIKI  
HAFNARFIRÐI**

Verkið er  
Burðarvirki  
Undirstöður frjálssipróttahúss  
Grunnmynd

Höfundur	Teiknað	Yfirfarir	Kvæði	Síða
HÖJ/MS	HÖJ/BIB		1:50	/ A1
Dags:	Verkefni	Teikning	Útgáfa	
18.03.2008	06811	B B2-5	A	

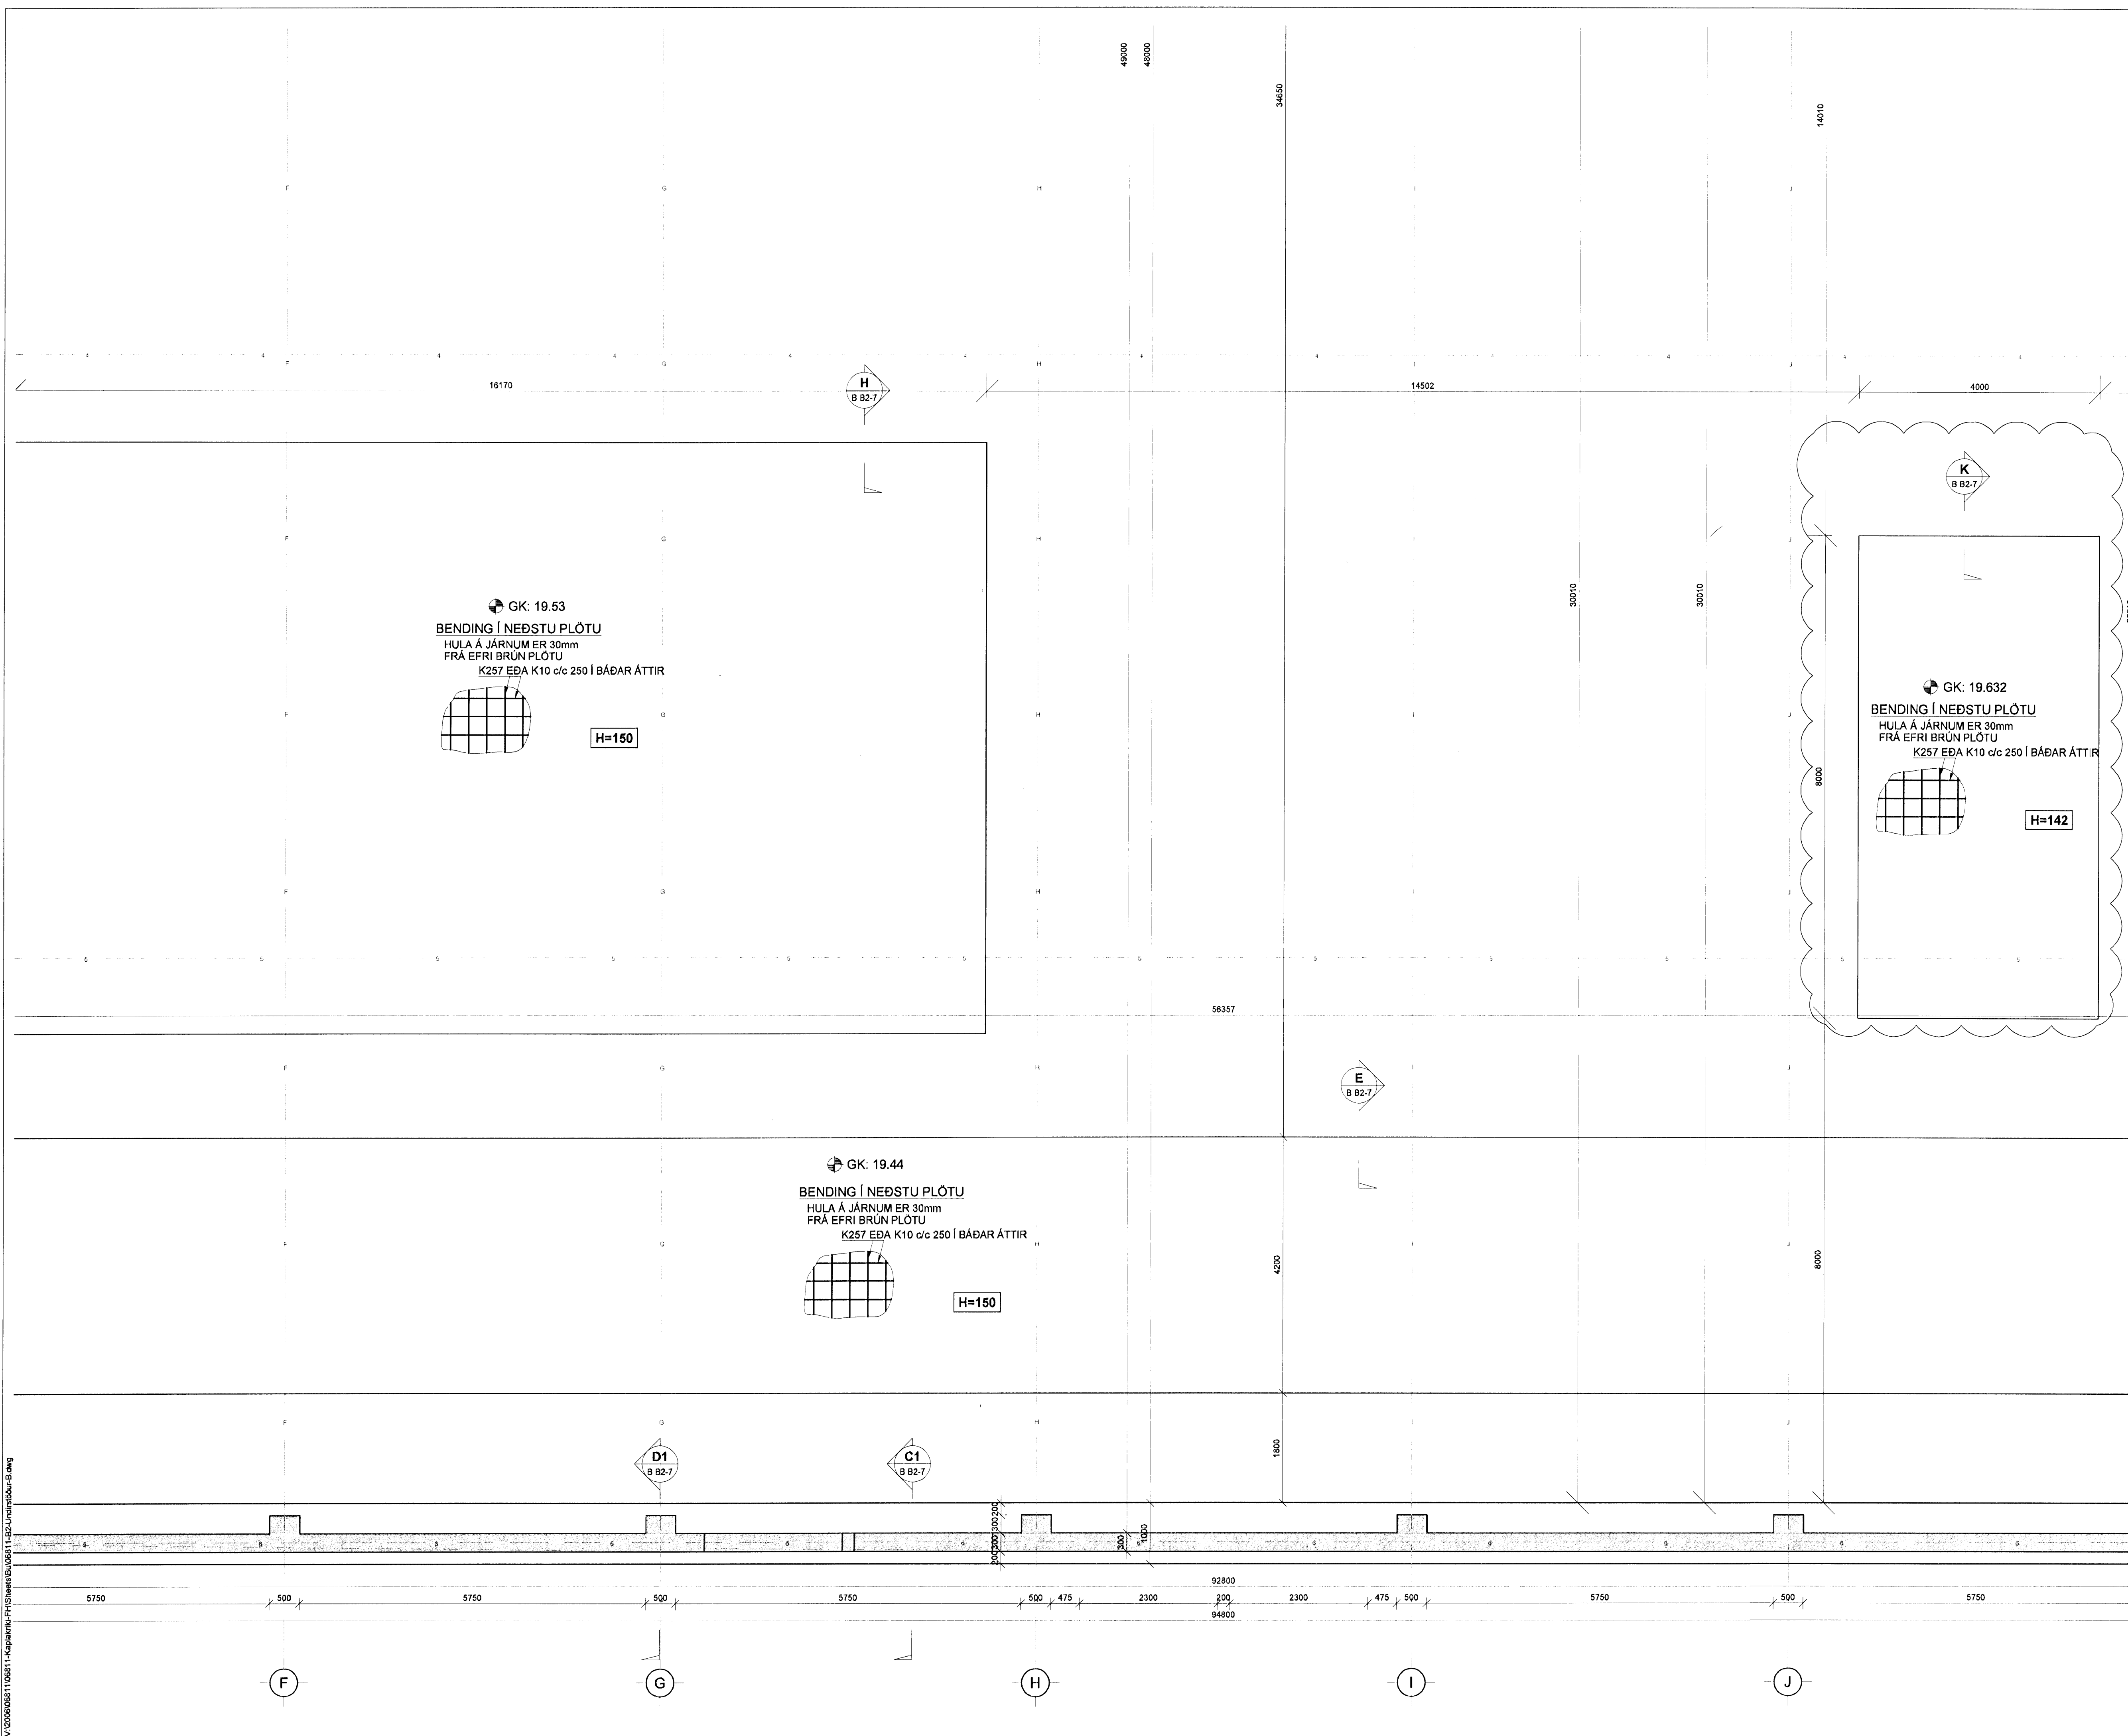

