


SKÝRINGAR

SKYGGÐ SVÆÐI TÁKNA VEGGI FYRIR OFAN
 BOTNPLÖTU.
 ÓSKYGGÐ SVÆÐI TÁKNA OP SEM NÁ NIDUR Á
 BOTNPLÖTU.



BENDING:

Í ALLA VEGGENDA Í 250mm - 300mm ÞYKKUM
 VEGGJUM KOMI 2 K16 BUNDINN Í LYKKJUR.
 Í ALLA VEGGENDA Í 150mm - 200mm ÞYKKUM
 VEGGJUM KOMI 2 K12 BUNDINN Í LYKKJUR.
 LYKKJUR SKULU VERA K10/c200 L= Yx500.

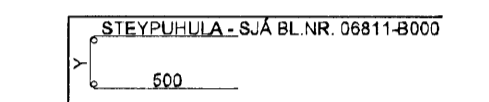

HÆÐ FRÁ NEDRI BRÚN UNDIRSTÖÐUVEGGJA AÐ EFRI
 BRÚN PLÖTU SKAL AÐ LÁGMARKI VERA 750mm
 NEMA ANNAD SÉ TEKIÐ FRAM Á TEIKNINGUM.

TENGIJÁRN UPP Í KJALLARAVEGGI ERU K10/c200 Í
 BÁÐAR BRÚNIR OG STANDA MINNST 500mm UPP
 FYRIR EFRI BRÚN PLÖTU.

TILVÍSANIR:



ALMENNAR SKÝRINGAR: SJÁ BL.NR. 06811-B000
 MÁLSETNINGAR Á VEGGJUM: TEIKNING ARKITEKTS
 KÓTAR: TEIKNING ARKITEKTS
 GÖT Í UNDIRSTÖÐUVEGGJUM:
 TEIKNING LAGNAHÖNNUÐA

BROTPOLSFLOKKUR STEYPU:

SJÁ BL.NR. 06811-B000

Kt. 110457-2789

KAPLAKRIKI

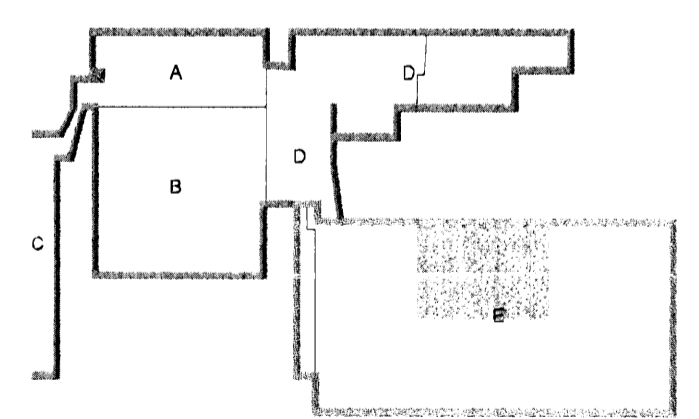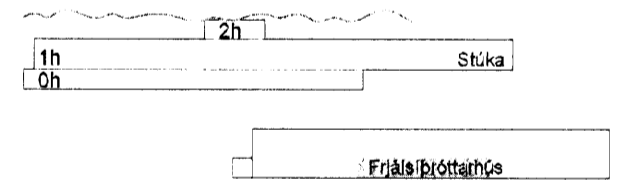

A 02.12.08 Gríðum bætt við
 Útg. Dags. Skýring. HJ/BIB
 Hannad/Yfirfarad



VERKFRÆÐISTOFA


BÚEJARNHRAUN 20 - 220 HAFNARFJÖRDUR - KENNIT. 710706-2899
 vsb@vsb.is Sími 585 8600 Fax 585 9810 www.vsb.is

Aritun sérhönnuðar
 Björn Guðafsson Kt. 180550-4889

Verkið er
**KAPLAKRIKI
 HAFNARFIRÐI**

Verkið er
 Búðarvirki
 Undirstöður fjálsipróttahúss
 Grunnmynd

Hannad	Teiknad	Yfirfarad	Kvæð	Síða
HÓJ/MS	HÓJ/BIB		1:50	/ A1
Dags	Verkið	Teikning	Útgáfa	
18.03.2008	06811	B B2-2	A	

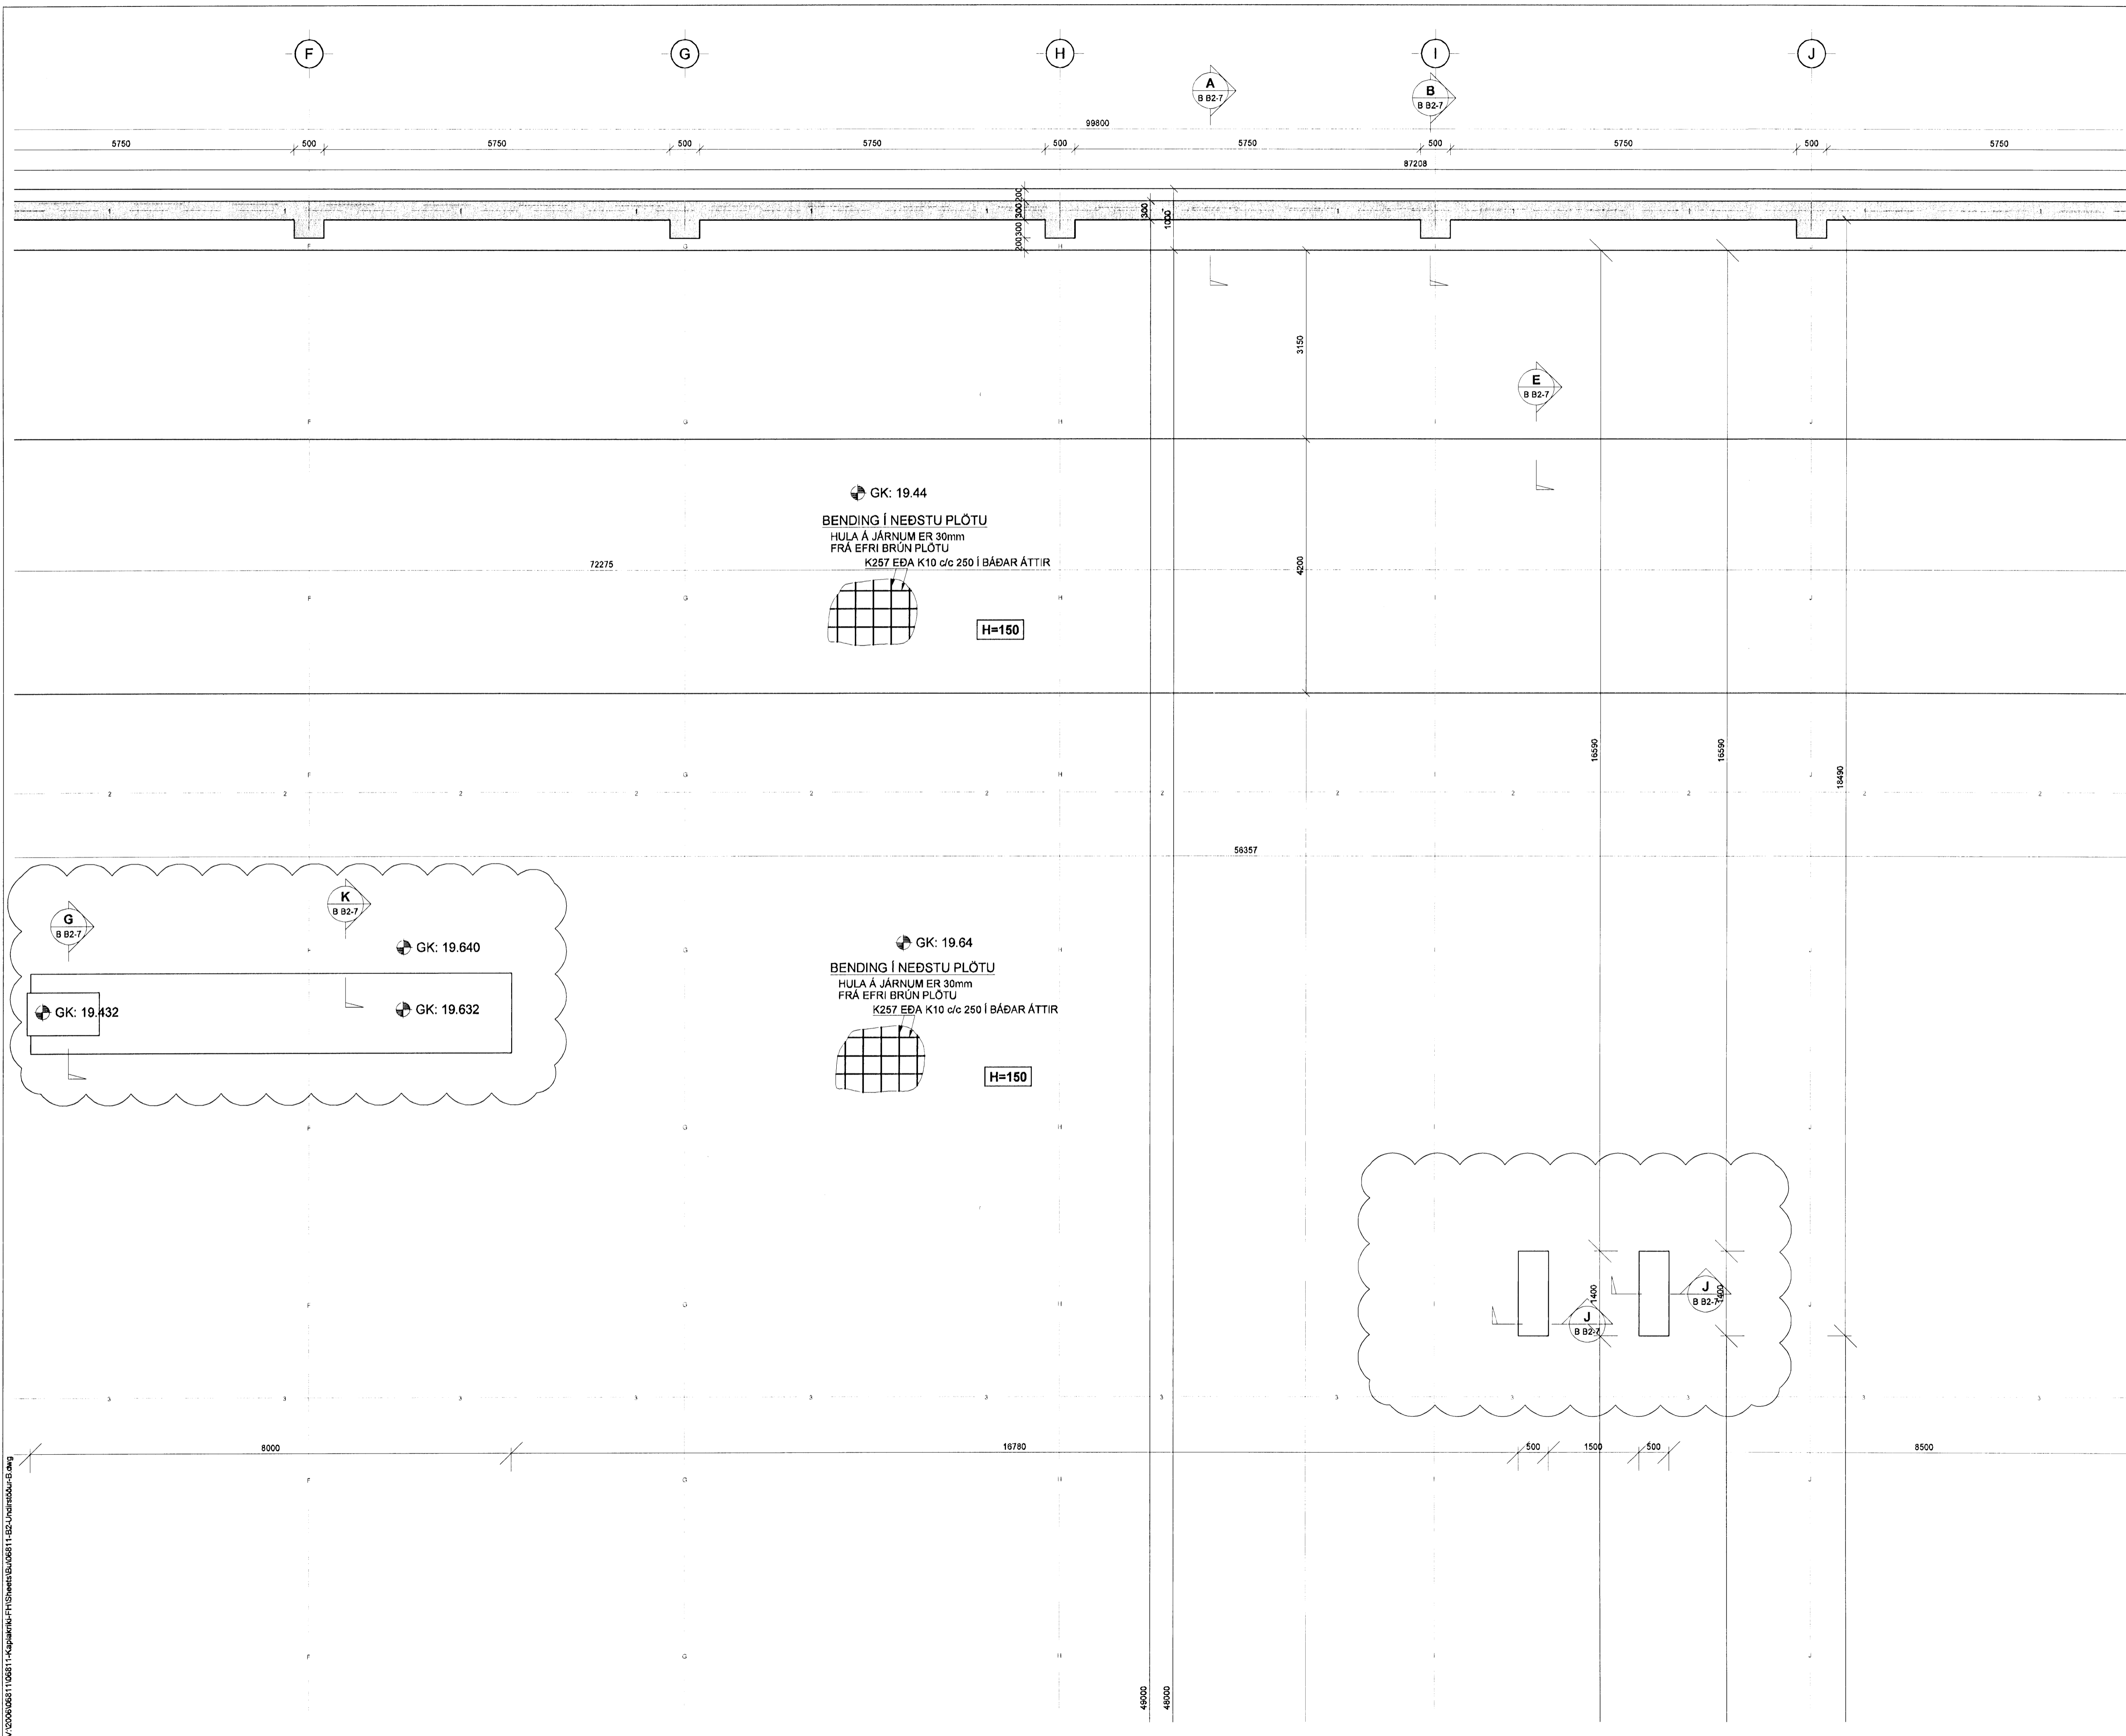

V:\2008\06811\06811-Kaplaeki-FH\Sheets\B\06811-1-EG-Undirstoeur-B.dwg