


SKÝRINGAR

SKYGGÐ SVÆÐI TÁKNA VEGGI FYRIR OFAN
BOTNPLÖTU.
ÓSKYGGÐ SVÆÐI TÁKNA OP SEM NÁ NIÐUR A
BOTNPLÖTU.

BENDING:

Í ALLA VEGGENDA Í 250mm - 300mm ÞYKKUM
VEGGJUM KOMI 2 K16 BUNDINN Í LYKKJUR.
Í ALLA VEGGENDA Í 150mm - 200mm ÞYKKUM
VEGGJUM KOMI 2 K12 BUNDINN Í LYKKJUR.
LYKKJUR SKULU VERA K10c/c200 L= Yx500.

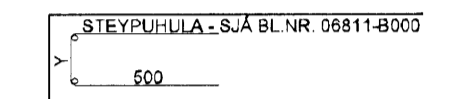

HÆÐ FRÁ NEDRI BRÚN UNDIRSTÖÐUVEGGJA AÐ EFRI
BRÚN PLÖTU SKAL AÐ LÁGMARKI VERA 750mm
NEMA ANNAD SÉ TEKIÐ FRAM Á TEIKNINGUM.

TENGIJÁRN UPP Í KJALLARAVEGGI ERU K10c/c200 Í
BÁÐAR BRÚNIR OG STANDA MINNST 500mm UPP
FYRIR EFRI BRÚN PLÖTU.

TILVÍSANIR:



ALMENNAR SKÝRINGAR: SJÁ BL.NR. 06811-B000
MÁLSETNINGAR Á VEGGJUM: TEIKNING ARKITEKTS
KÓTAR: TEIKNING ARKITEKTS
GÖT Í UNDIRSTÖÐUVEGGJUM:
TEIKNING LAGNAHÖNNUÐA

BROTPOLSFLOKKUR STEYPU:

SJÁ BL.NR. 06811-B000

Kl. 110457-2789

KAPLAKRIKI

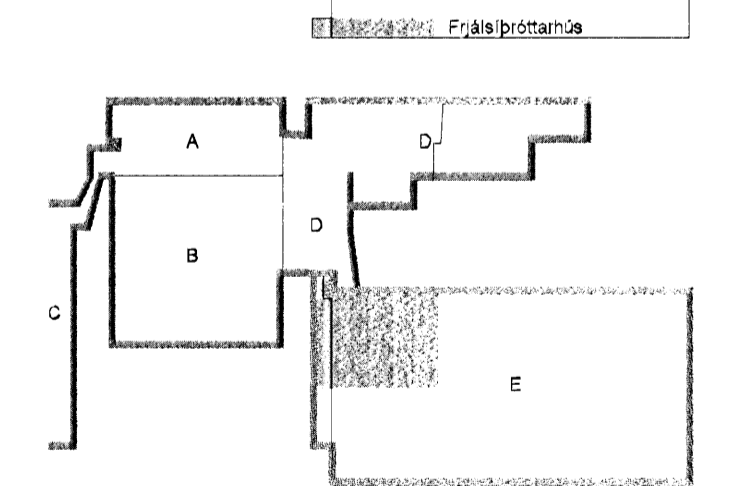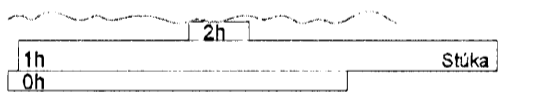

A 02.12.08 Grifjum bætt við HJ/BIB
Útg. Dags. Skýring Hannab/Yfirfarir



VERKFRÆÐISTOFA


B-ELJÁRHRAUN 20 - 220 HAFNARFJÖRÐUR - KENNIT. 710796-2899
vsb@vsb.is Sími 585 8600 Fax 585 8610 www.vsb.is

Artun sérhönnuðar
Björn Guðafsson Kt: 180550-4889

Verkefni
KAPLAKRIKI
HAFNARFIRÐI

Verkhúsi
Búðarvirki
Undirstöður frjalsipróttahúss
Grunnmynd

Hannab	Teiknað	Yfirfarir	Kvarði	Síða
HÓJ/MS	HÓJ/BIB	1:50	/ A1	
Dags:	Verkefni	Teikning	Útgáfa	
18.03.2008	06811	B B2-1	A	

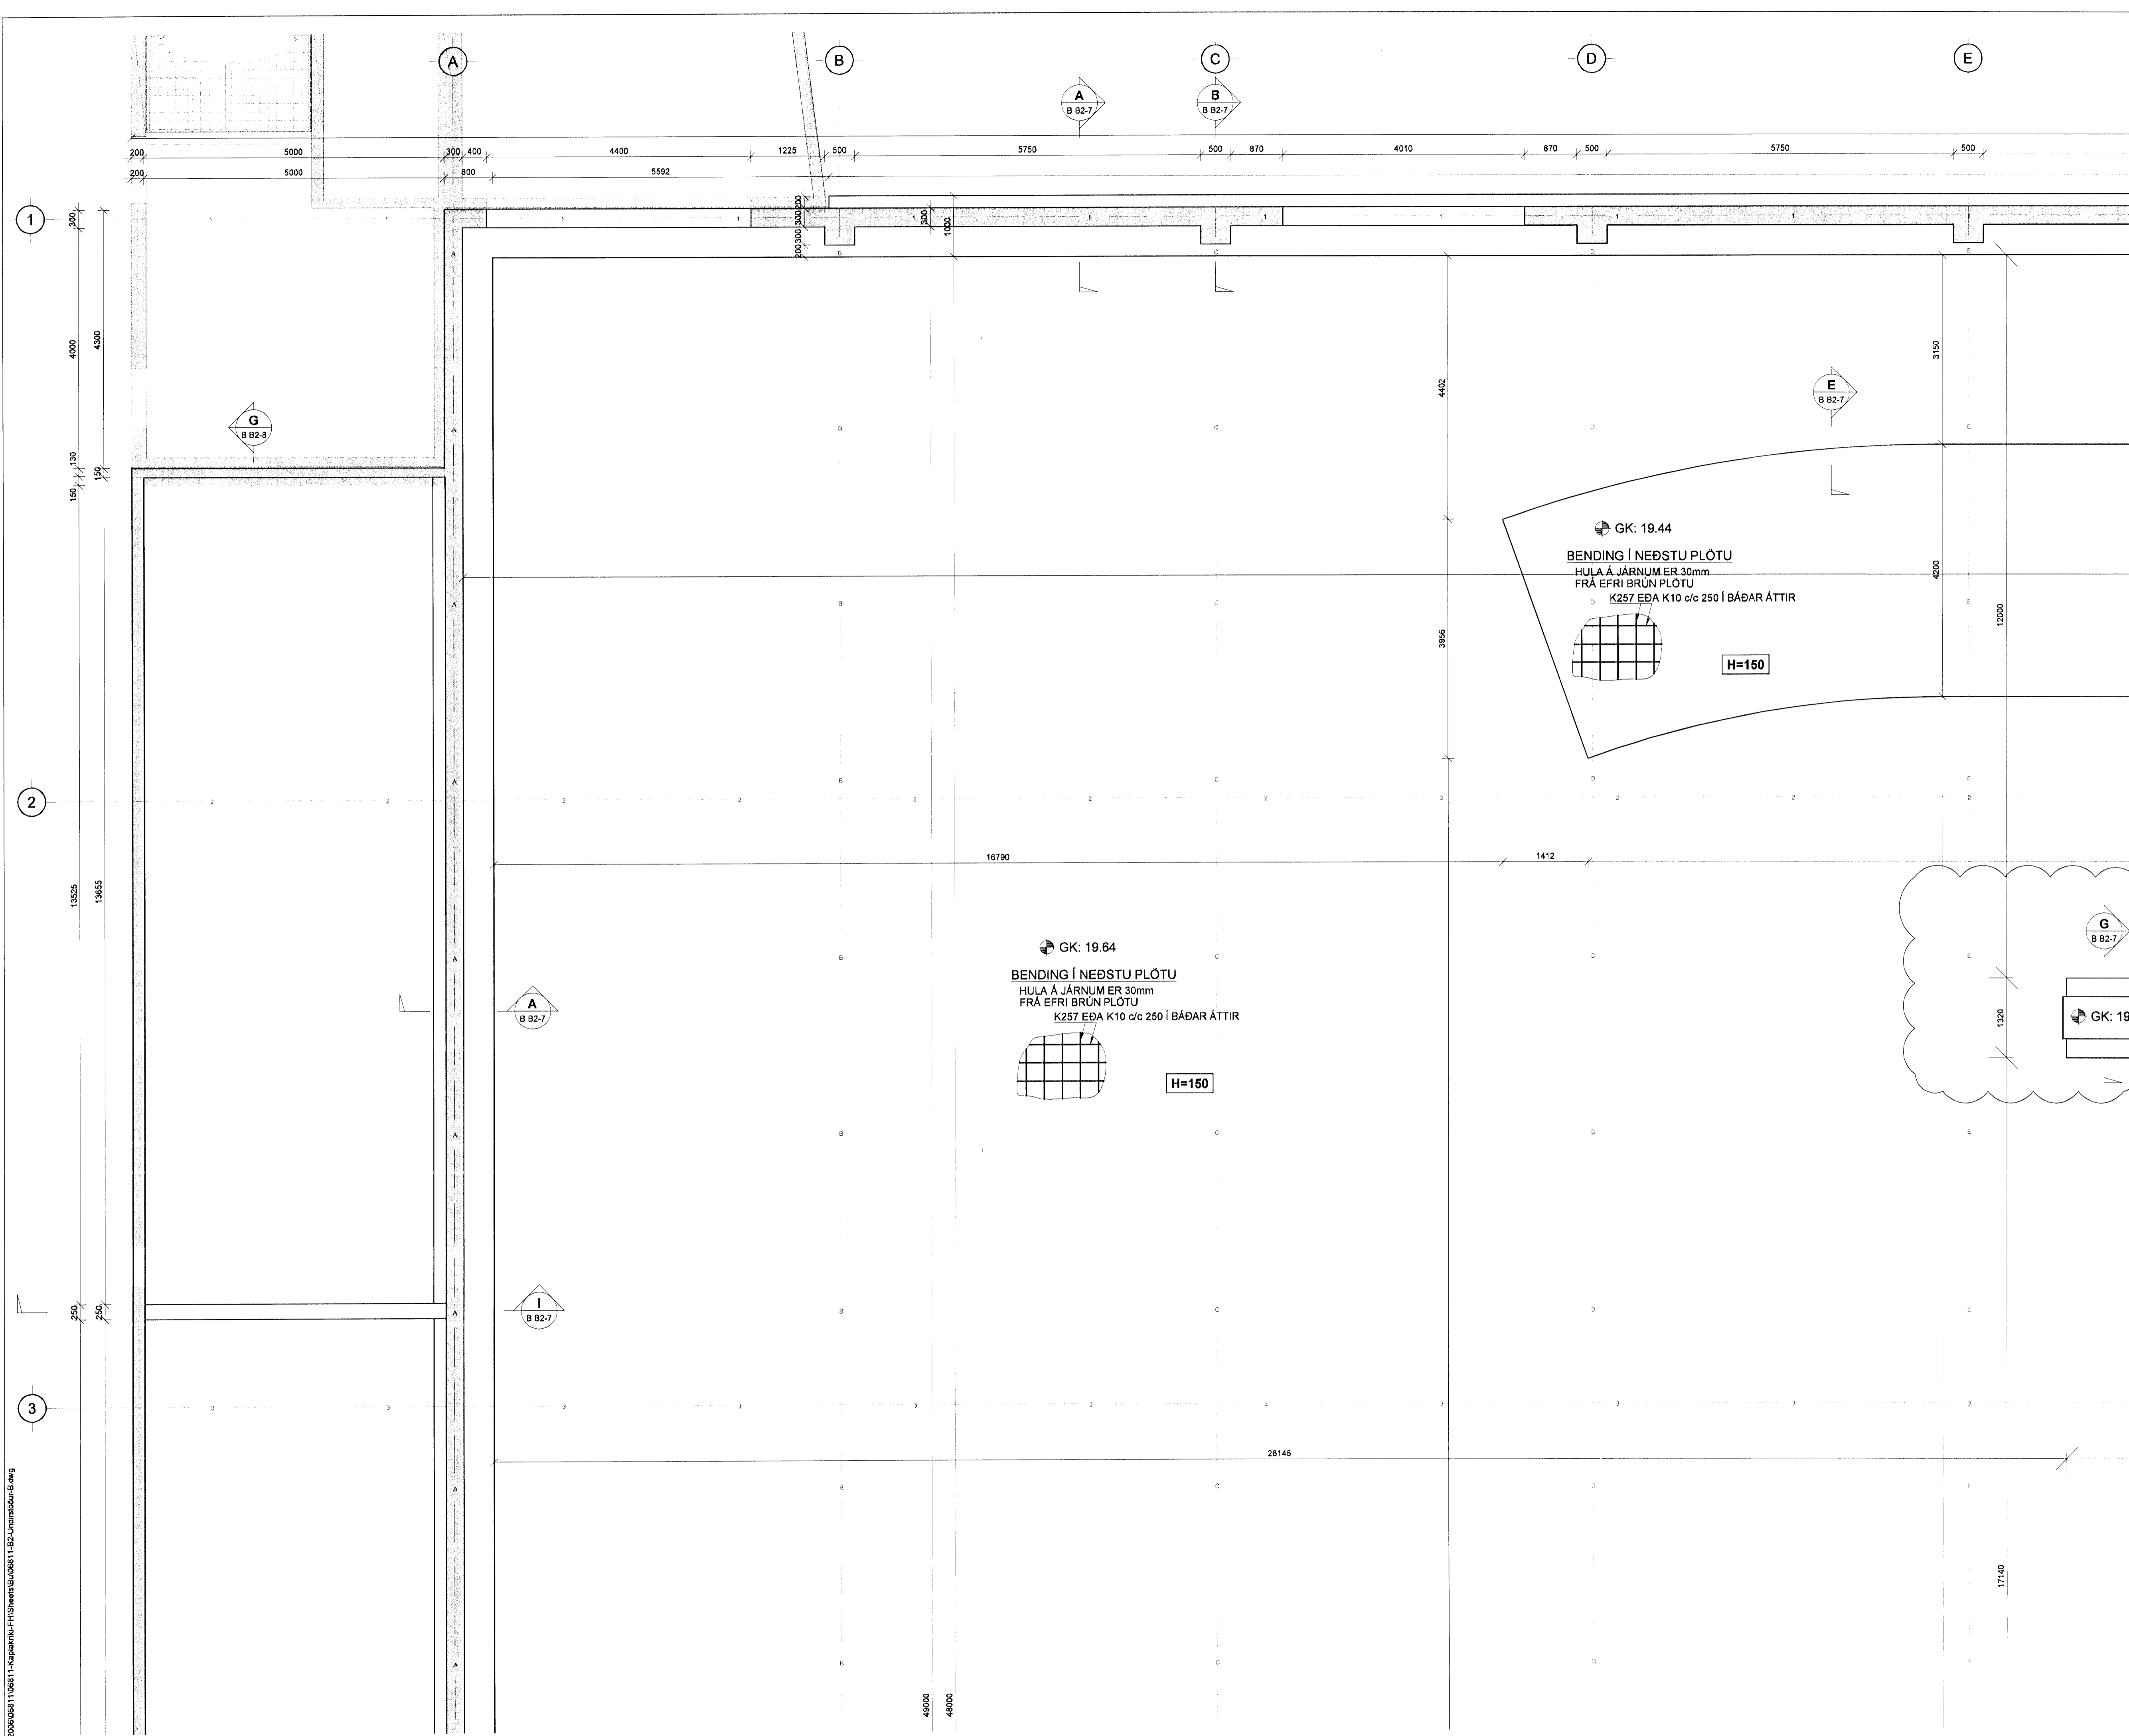

V:\00006811\06811-Kaplaáriki\FH\Sheets\B06811-B2-Umráðun-B.dwg