

SKÝRINGAR

SKYGGD SVÆÐI TÁKNA VEGGI OFAN BOTNPLÖTU.
 ÖSKYGGD SVÆÐI TÁKNA ÖP SEM NÁ NIÐUR Á BOTNPLÖTU.

BENDING:

Í ALLA VEGGENDA Í 250mm - 300mm ÞYKKUM VEGGJUM KOMI 2 K16 BUNDINN Í LYKKJUR.
 Í ALLA VEGGENDA Í 150mm - 200mm ÞYKKUM VEGGJUM KOMI 2 K12 BUNDINN Í LYKKJUR.
 LYKKJUR SKULU VERA K10c/c200 L= Yx500.

HÆÐ FRÁ NEÐRI BRÚN UNDIRSTÖÐUVEGGJA AÐ EFRI BRÚN PLÖTU SKAL AÐ LÁGMARKI VERA 750mm NEMA ANNAD SÉ TEKID FRAM Á TEIKNINGUM.


TENGIJÁRN UPP Í KJALLARAVEGGI ERU K10c/c200 Í BÁÐAR BRÚNIR OG STANDA MINNST 500mm UPP FYRIR EFRI BRÚN PLÖTU.

TILVÍSANIR:

ALMENNAR SKÝRINGAR: SJÁ BL.NR. 06811-B000
 MÁLSETNINGAR Á VEGGJUM: TEIKNING ARKITEKTS
 KÓTAR: TEIKNING ARKITEKTS
 GÖT Í UNDIRSTÖÐUVEGGJUM: TEIKNING LAGNAHÖNNUDA

BROTPOLSFLOKKUR STEYPU:
 SJÁ BL.NR. 06811-B000

KI 110457-2789
 KAPLAKRIKI

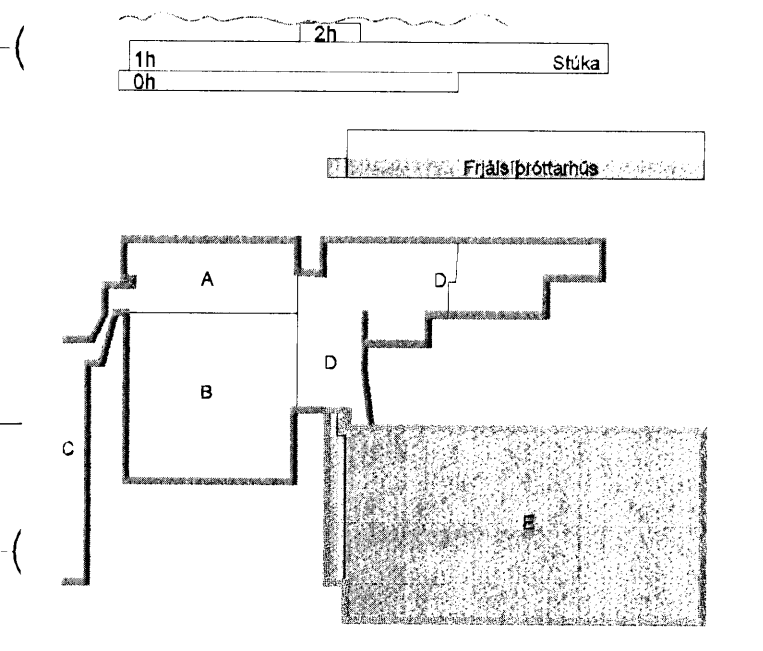


D	02.12.08	Gríffum bætt við	HJ/BIB
C	26.08.08	Gríffu bætt við.	HJ/BIB
B	10.07.08	Hurðargöt færð til	HJ/BS
A	08.07.08	Undirstöður djúpkastar	HJ/BIB
Útg.	Dags.	Skýring	Hannað/Yfirfarið



VERKFRÆÐISTOFA
 BÆJARHRAUN 20 • 220 HAFNARFJÖRÐUR • KENNIT. 710796-2899
 vsb@vsb.is • Sími 585 8600 • Fax 585 8610 • www.vsb.is

Áritun sérhönnuðar	Áritun	Höfundur	Verkefni
Björn Guðlafsson Kt: 180550-488	Höfundur	Höfundur	Burðarvirki Undirstöður frjálspírötahus
Verkefni	Verkefni	Verkefni	Grunnmynd
KAPLAKRIKI HAFNARFIRÐI	Verkefni	Verkefni	Hannað
Verkefni	Verkefni	Verkefni	HÖJ/MS
Burðarvirki Undirstöður frjálspírötahus	Verkefni	Verkefni	HÖJ/BIB
Grunnmynd	Verkefni	Verkefni	Yfirfarið
Hannað	Verkefni	Verkefni	Kvarði
HÖJ/MS	Verkefni	Verkefni	1:150
Dags.	Verkefni	Verkefni	/ A1
18.03.2008	Verkefni	Verkefni	Útgáfa
06811	Verkefni	Verkefni	D
B B2-0	Verkefni	Verkefni	

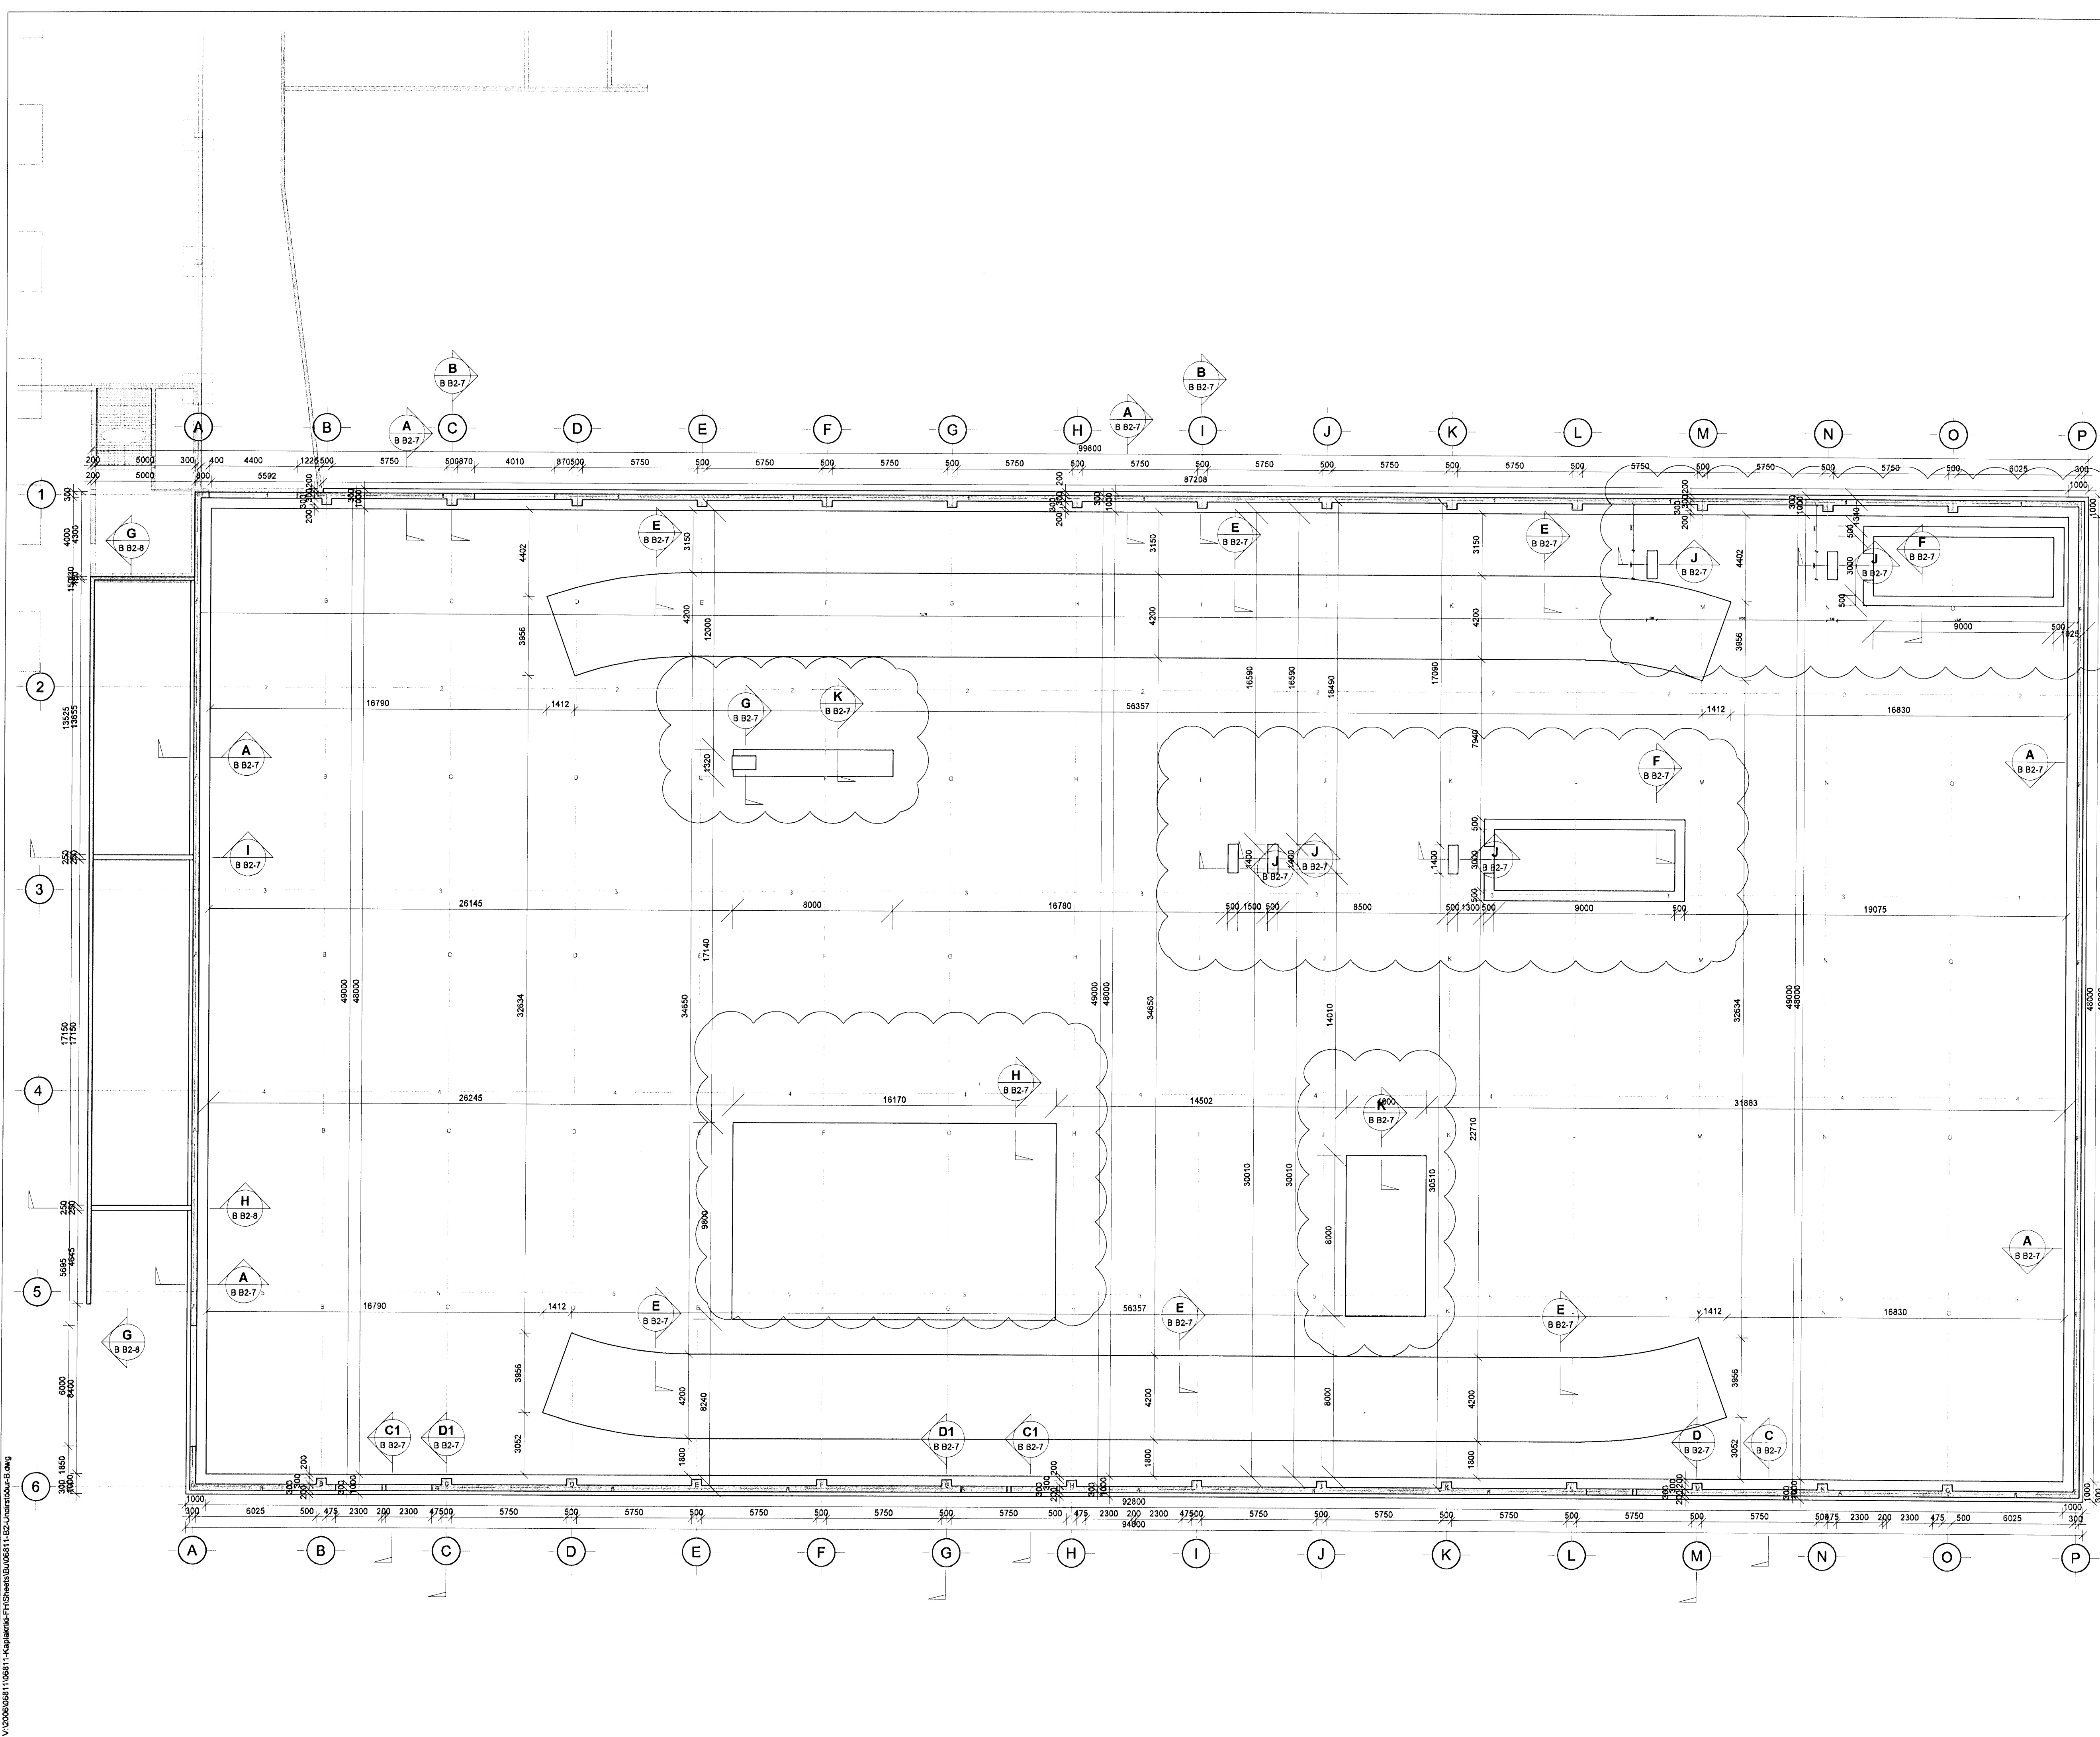

V:\2008\06811\06811-Kaplaáriki-FH\Sheets\06811-ES\Undirstöður-B.dwg