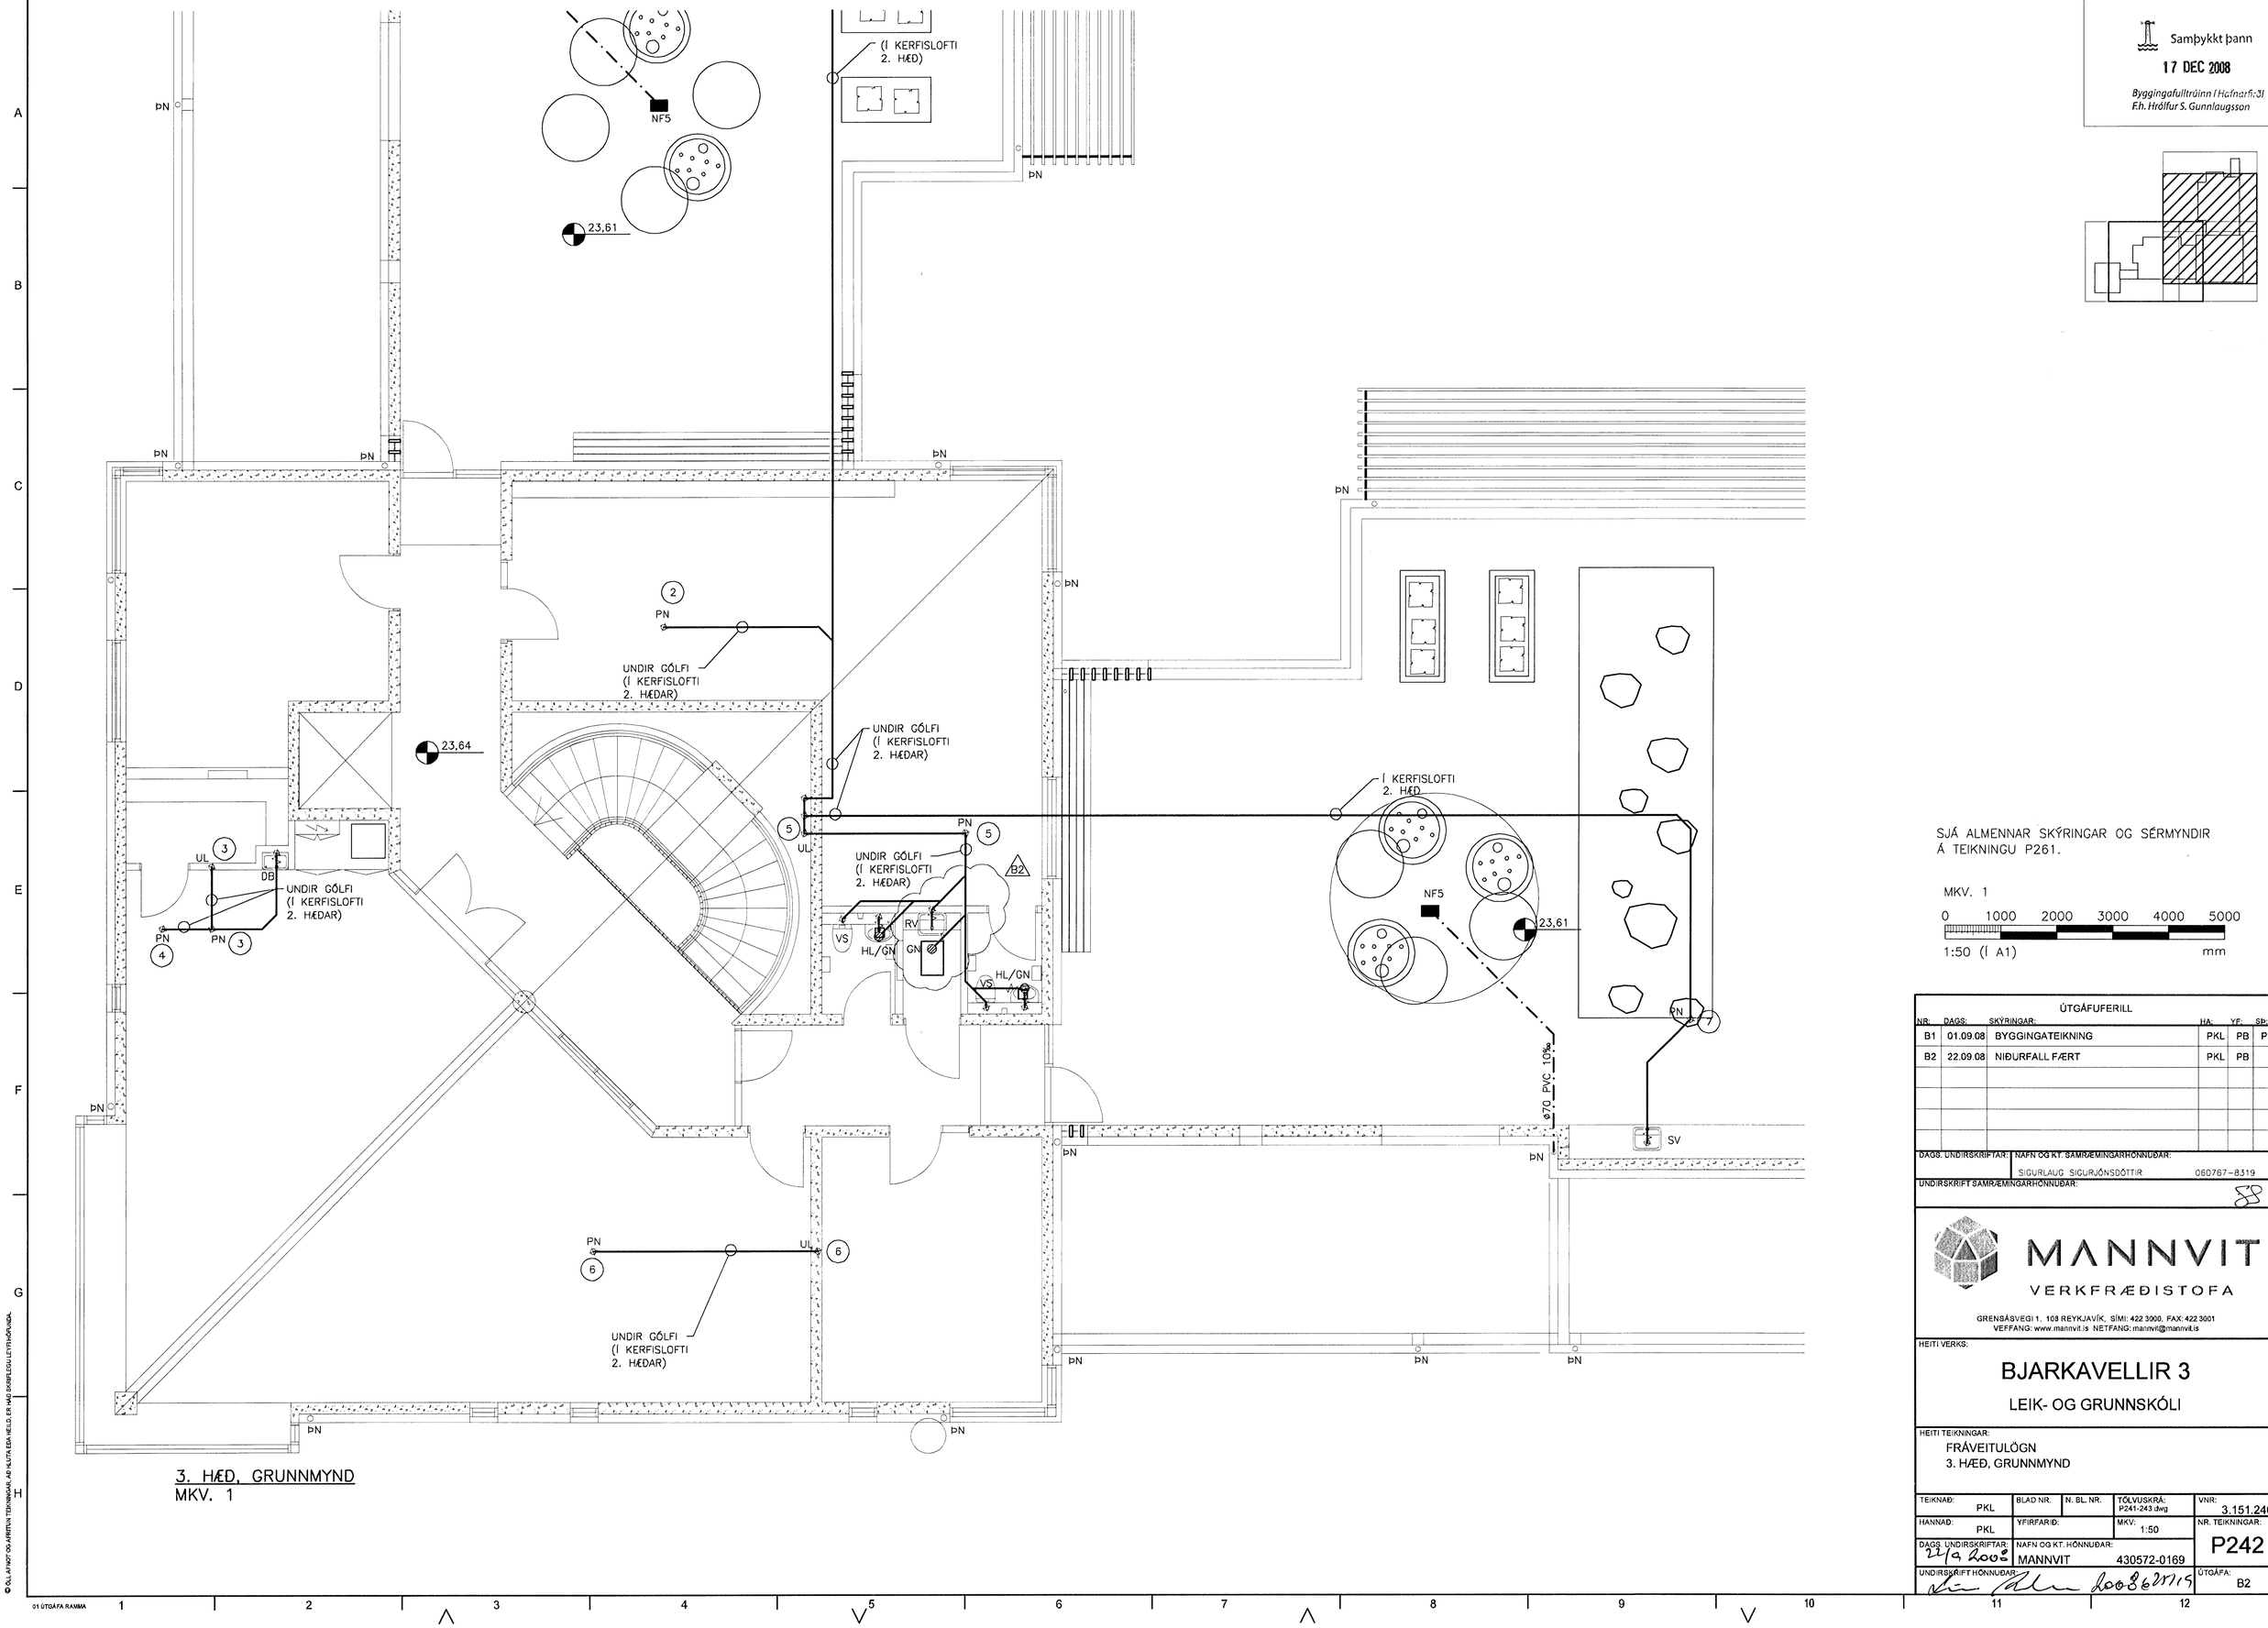

3. HÆÐ, GRUNNMYND
MKV. 1

SJÁ ALMENNAR SKÝRINGAR OG SÉRMYNDIR Á TEIKNINGU P261.

MKV. 1

0 1000 2000 3000 4000 5000

1:50 (Í A1) mm

Samþykkt þann
17 DEC 2008
Byggingafulltrúinn í Hafnarfirði
F.h. Hrólfur S. Gunnlaugsson

ÚTGÁFUFERILL					
NR:	DAGS:	SKÝRINGAR:	HA:	YF:	SÞ:
B1	01.09.08	BYGGINGATEIKNING	PKL	PB	PB
B2	22.09.08	NIÐURFALL FÆRT	PKL	PB	

DAGS. UNDIRSKRIFTAR: NAFN OG KT. SAMRÆMINGARHÖNNUÐAR: SIGURLAUG SIGURJÓNSDÓTTIR 060767-8319

UNDIRSKRIFT SAMRÆMINGARHÖNNUÐAR:

MANNVIT
VERKFRÆÐISTOFA

GRENSÁSVEGI 1, 108 REYKJAVÍK, SÍMI: 422 3000, FAX: 422 3001
VEFFANG: www.mannvit.is NETFANG: mannvit@mannvit.is

HEITI VERKS:

BJARKAVELLIR 3

LEIK- OG GRUNNSKÓLI

HEITI TEIKNINGAR:

FRÁVEITULÖGN
3. HÆÐ, GRUNNMYND

TEIKNAÐ: PKL	BLAÐ NR.	N. BL. NR.	TÖLVUSKRÁ: P241-243.dwg	VNR: 3.151.240
HANNAÐ: PKL	YFIRFARIÐ:		MKV: 1:50	NR. TEIKNINGAR: P242
DAGS. UNDIRSKRIFTAR: 22/9 2008	NAFN OG KT. HÖNNUÐAR: MANNVIT 430572-0169			
UNDIRSKRIFT HÖNNUÐAR:				ÚTGÁFA: B2

© ÖLL AFNOT OG ÁBIRTING TEIKNINGAR, AÐ HLUTA EÐA HELDUR, ER HÁÐ SKRIFLEGU LEYFI HÖFUNDA.

01 ÚTGÁFA RAMMA