

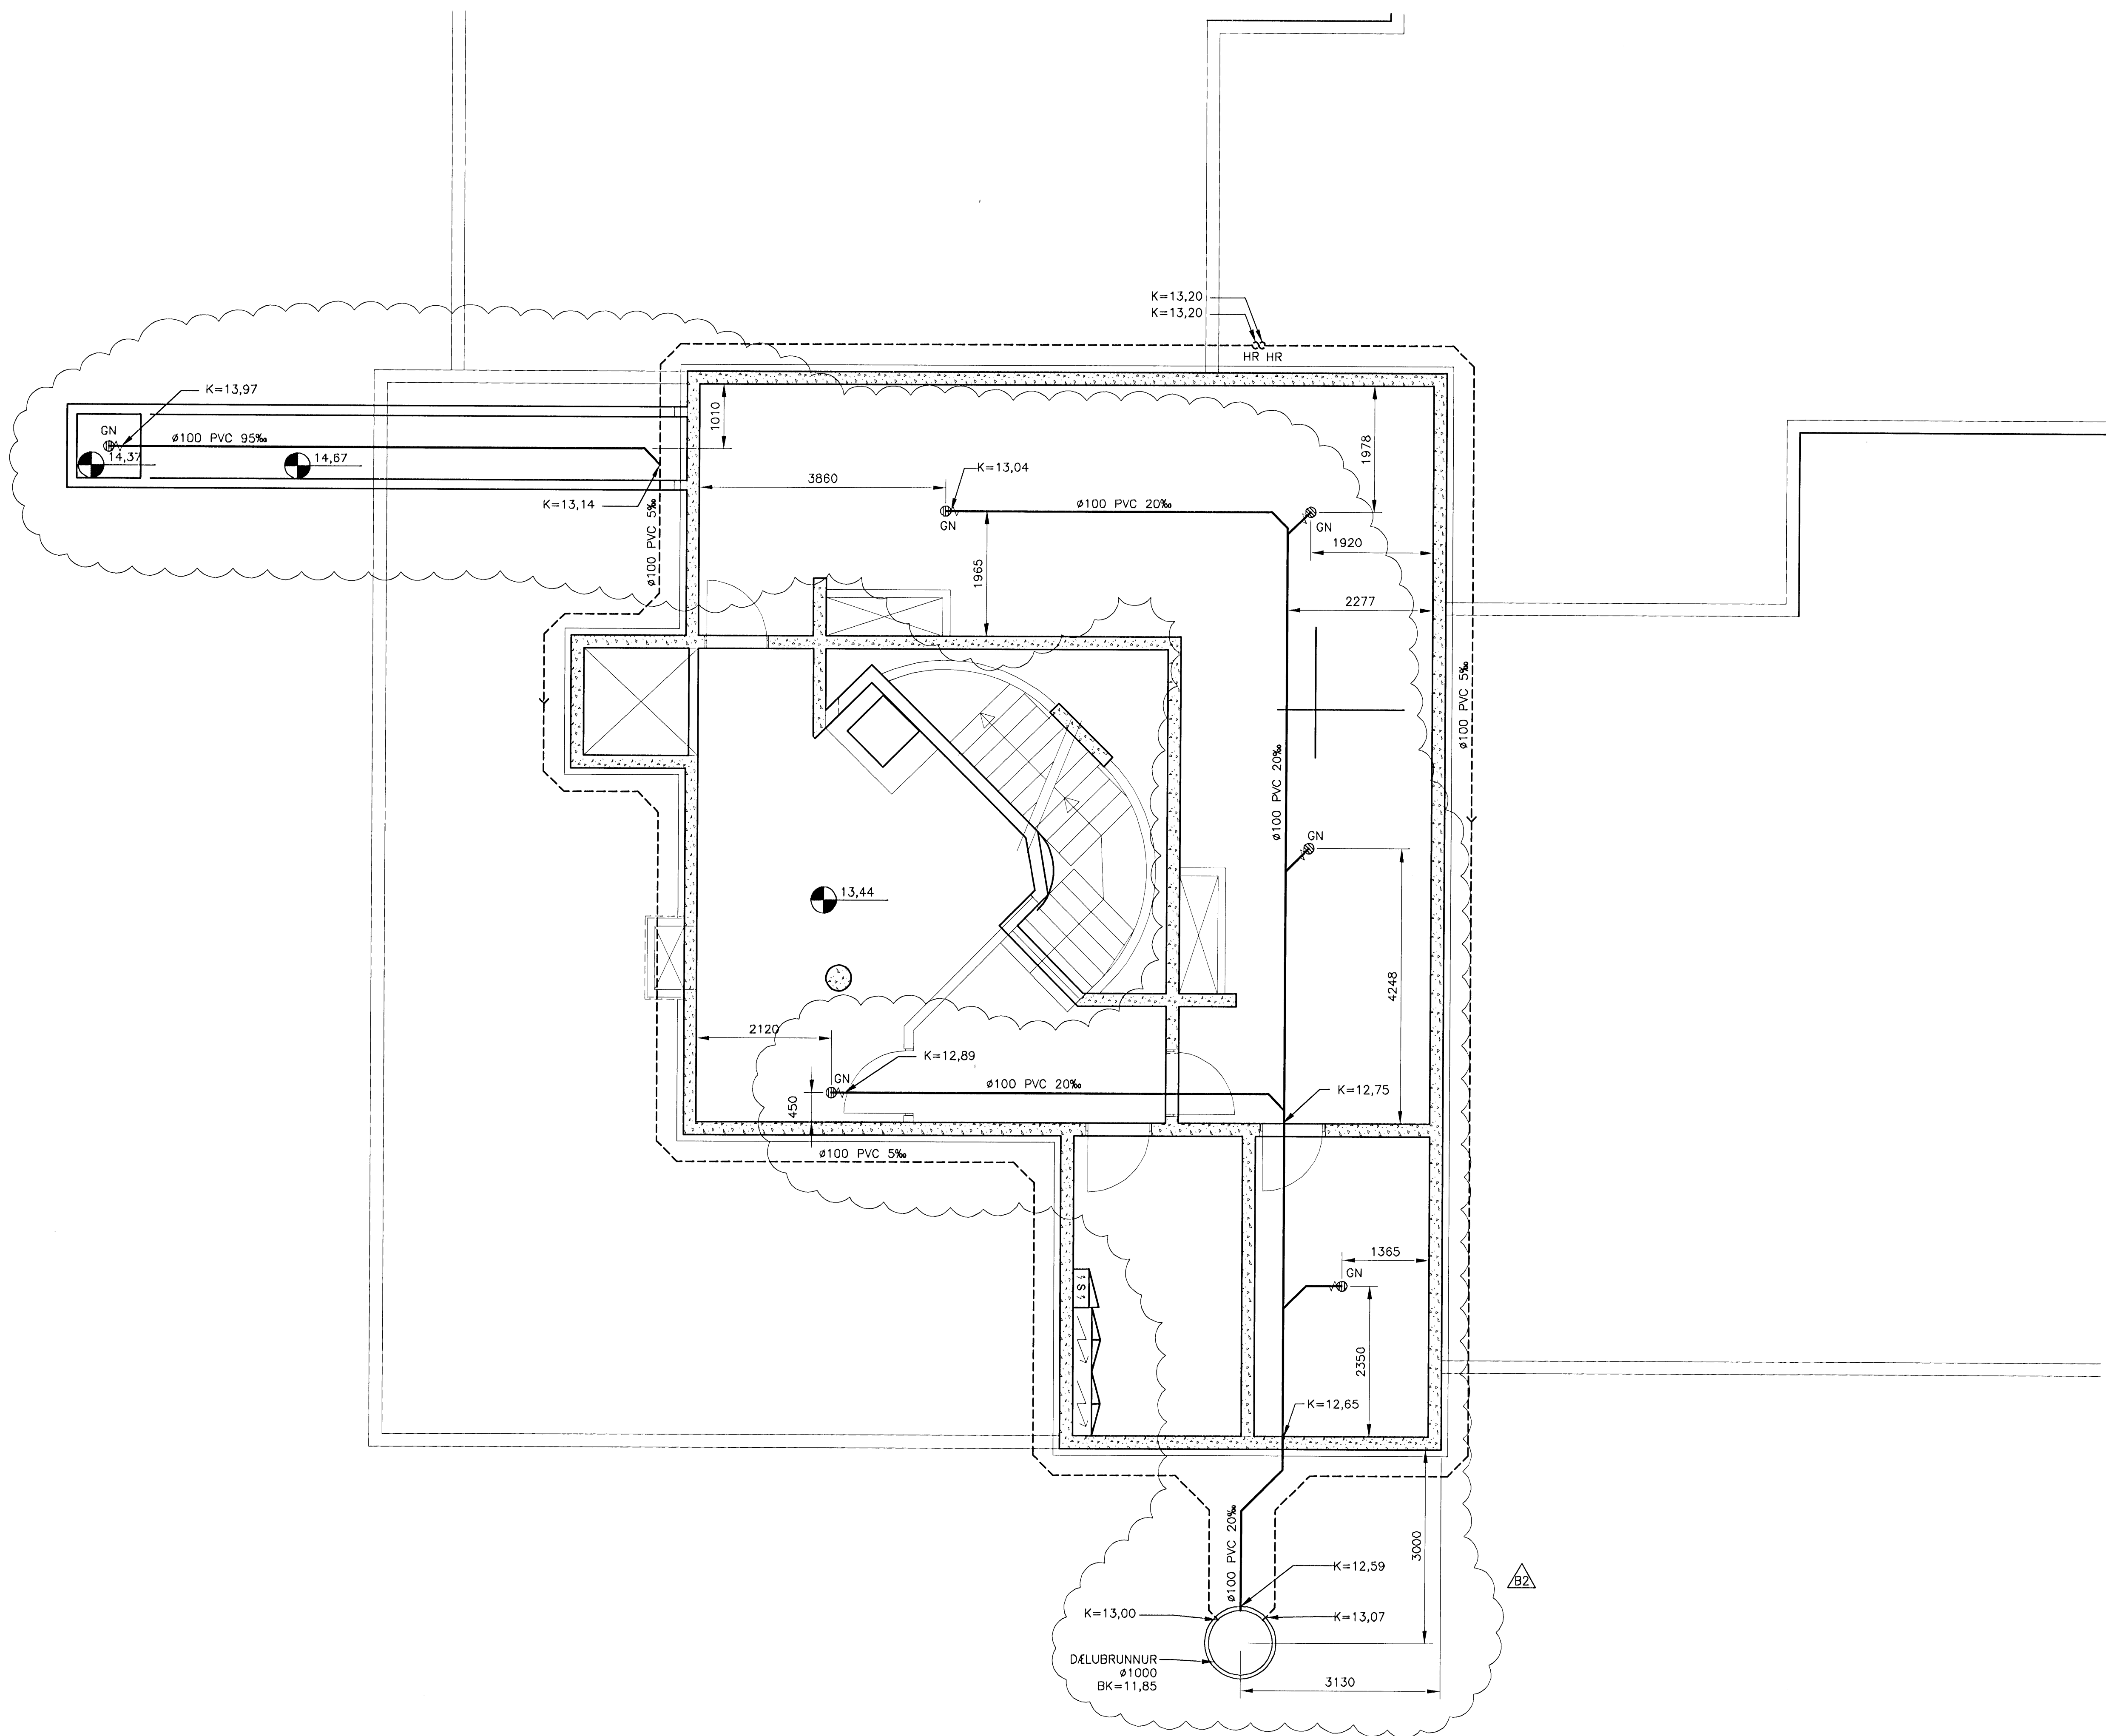


Samþykkt þann  
**17 DEC 2008**  
 Byggingafulltrúinn í Hafnarfirði  
 F.h. Hrönnur S. Gunnlaugsson

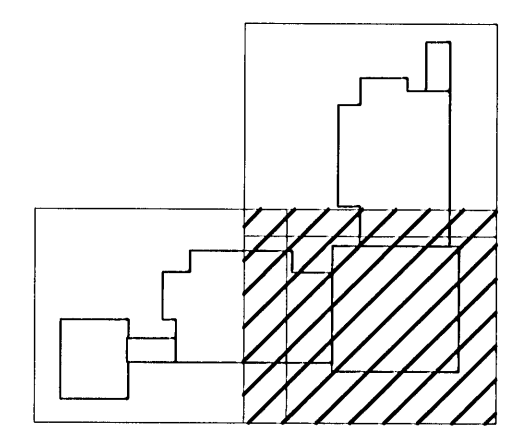

SJÁ ALMENNAR SKÝRINGAR OG SÉRMYNDIR  
 Á TEIKNINGU P261.

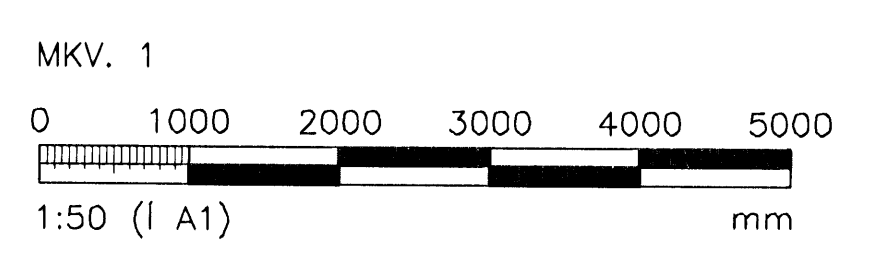

ÚTGÁFUERILL					
NR.	DAGS	SKÝRINGAR	HA.	YF.	SB.
B1	01.09.08	BYGGINGATEIKNING	PKL	PB	
B2	22.09.08	REGNVATNS- OG SKOLPLAGNIR FÆRÐAR	PKL	PB	
DAGS- UNDIRSKRIFTAR: NAFN OG KT. SAMRÆMINGARHÖNNUÐAR:					
UNDIRSKRIFT SAMRÆMINGARHÖNNUÐAR: SIGURLAUG SIGURJÓNSDÓTTIR 060767-8319					

**MANNVIT**  
 VERKFRÆÐISTOFA

GRENSÁSVEGI 1, 108 REYKJAVÍK, Sími: 422 3000, FAX: 422 3001  
 VEFANG: www.mannvit.is NETFANG: mannvit@mannvit.is

HEITI VERKS:  
**BJARKAVELLIR 3**  
 LEIK- OG GRUNNSKÓLI

HEITI TEIKNINGAR:  
 FRÁVEITULÖGN  
 KJALLARI, GRUNNMYND

TEIKNAD:	PKL	BLAD NR.	N. BL. NR.	TÖLVUSKRÁ:	VNR:
HANNAÐ:	PKL	YFIRFARÐ:	MKV:	P212.dwg	3.151.240
DAGS UNDIRSKRIFTAR:	NAFN OG KT. HÖNNUÐAR:				NR. TEIKNINGAR:
UNDIRSKRIFT HÖNNUÐAR:	MANNVIT	430572-0169			<b>P212</b>
UNDIRSKRIFT HÖNNUÐAR: <i>[Signature]</i> 20080625119					ÚTGÁFA: B2

KJALLARI, GRUNNMYND  
 MKV. 1

