
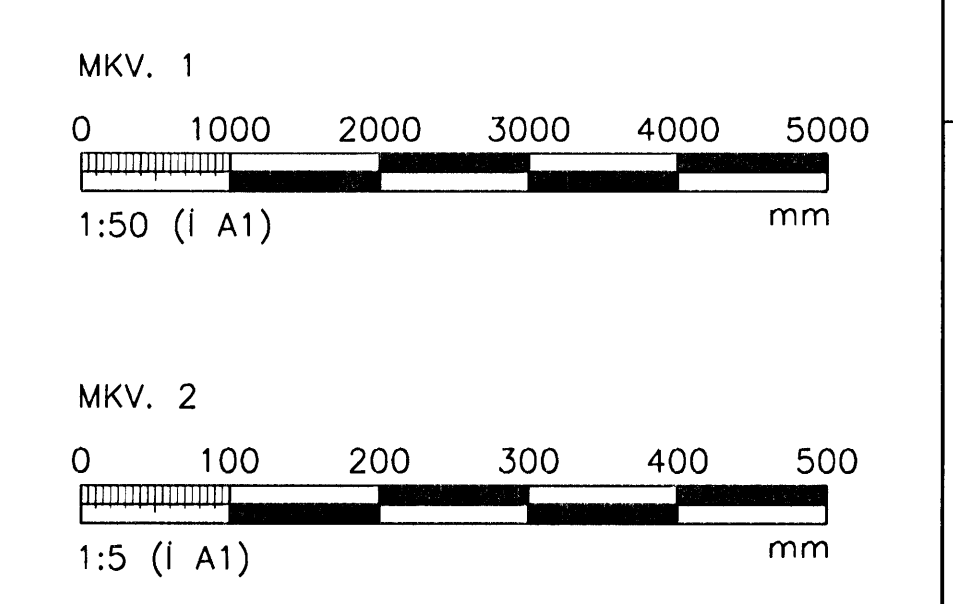
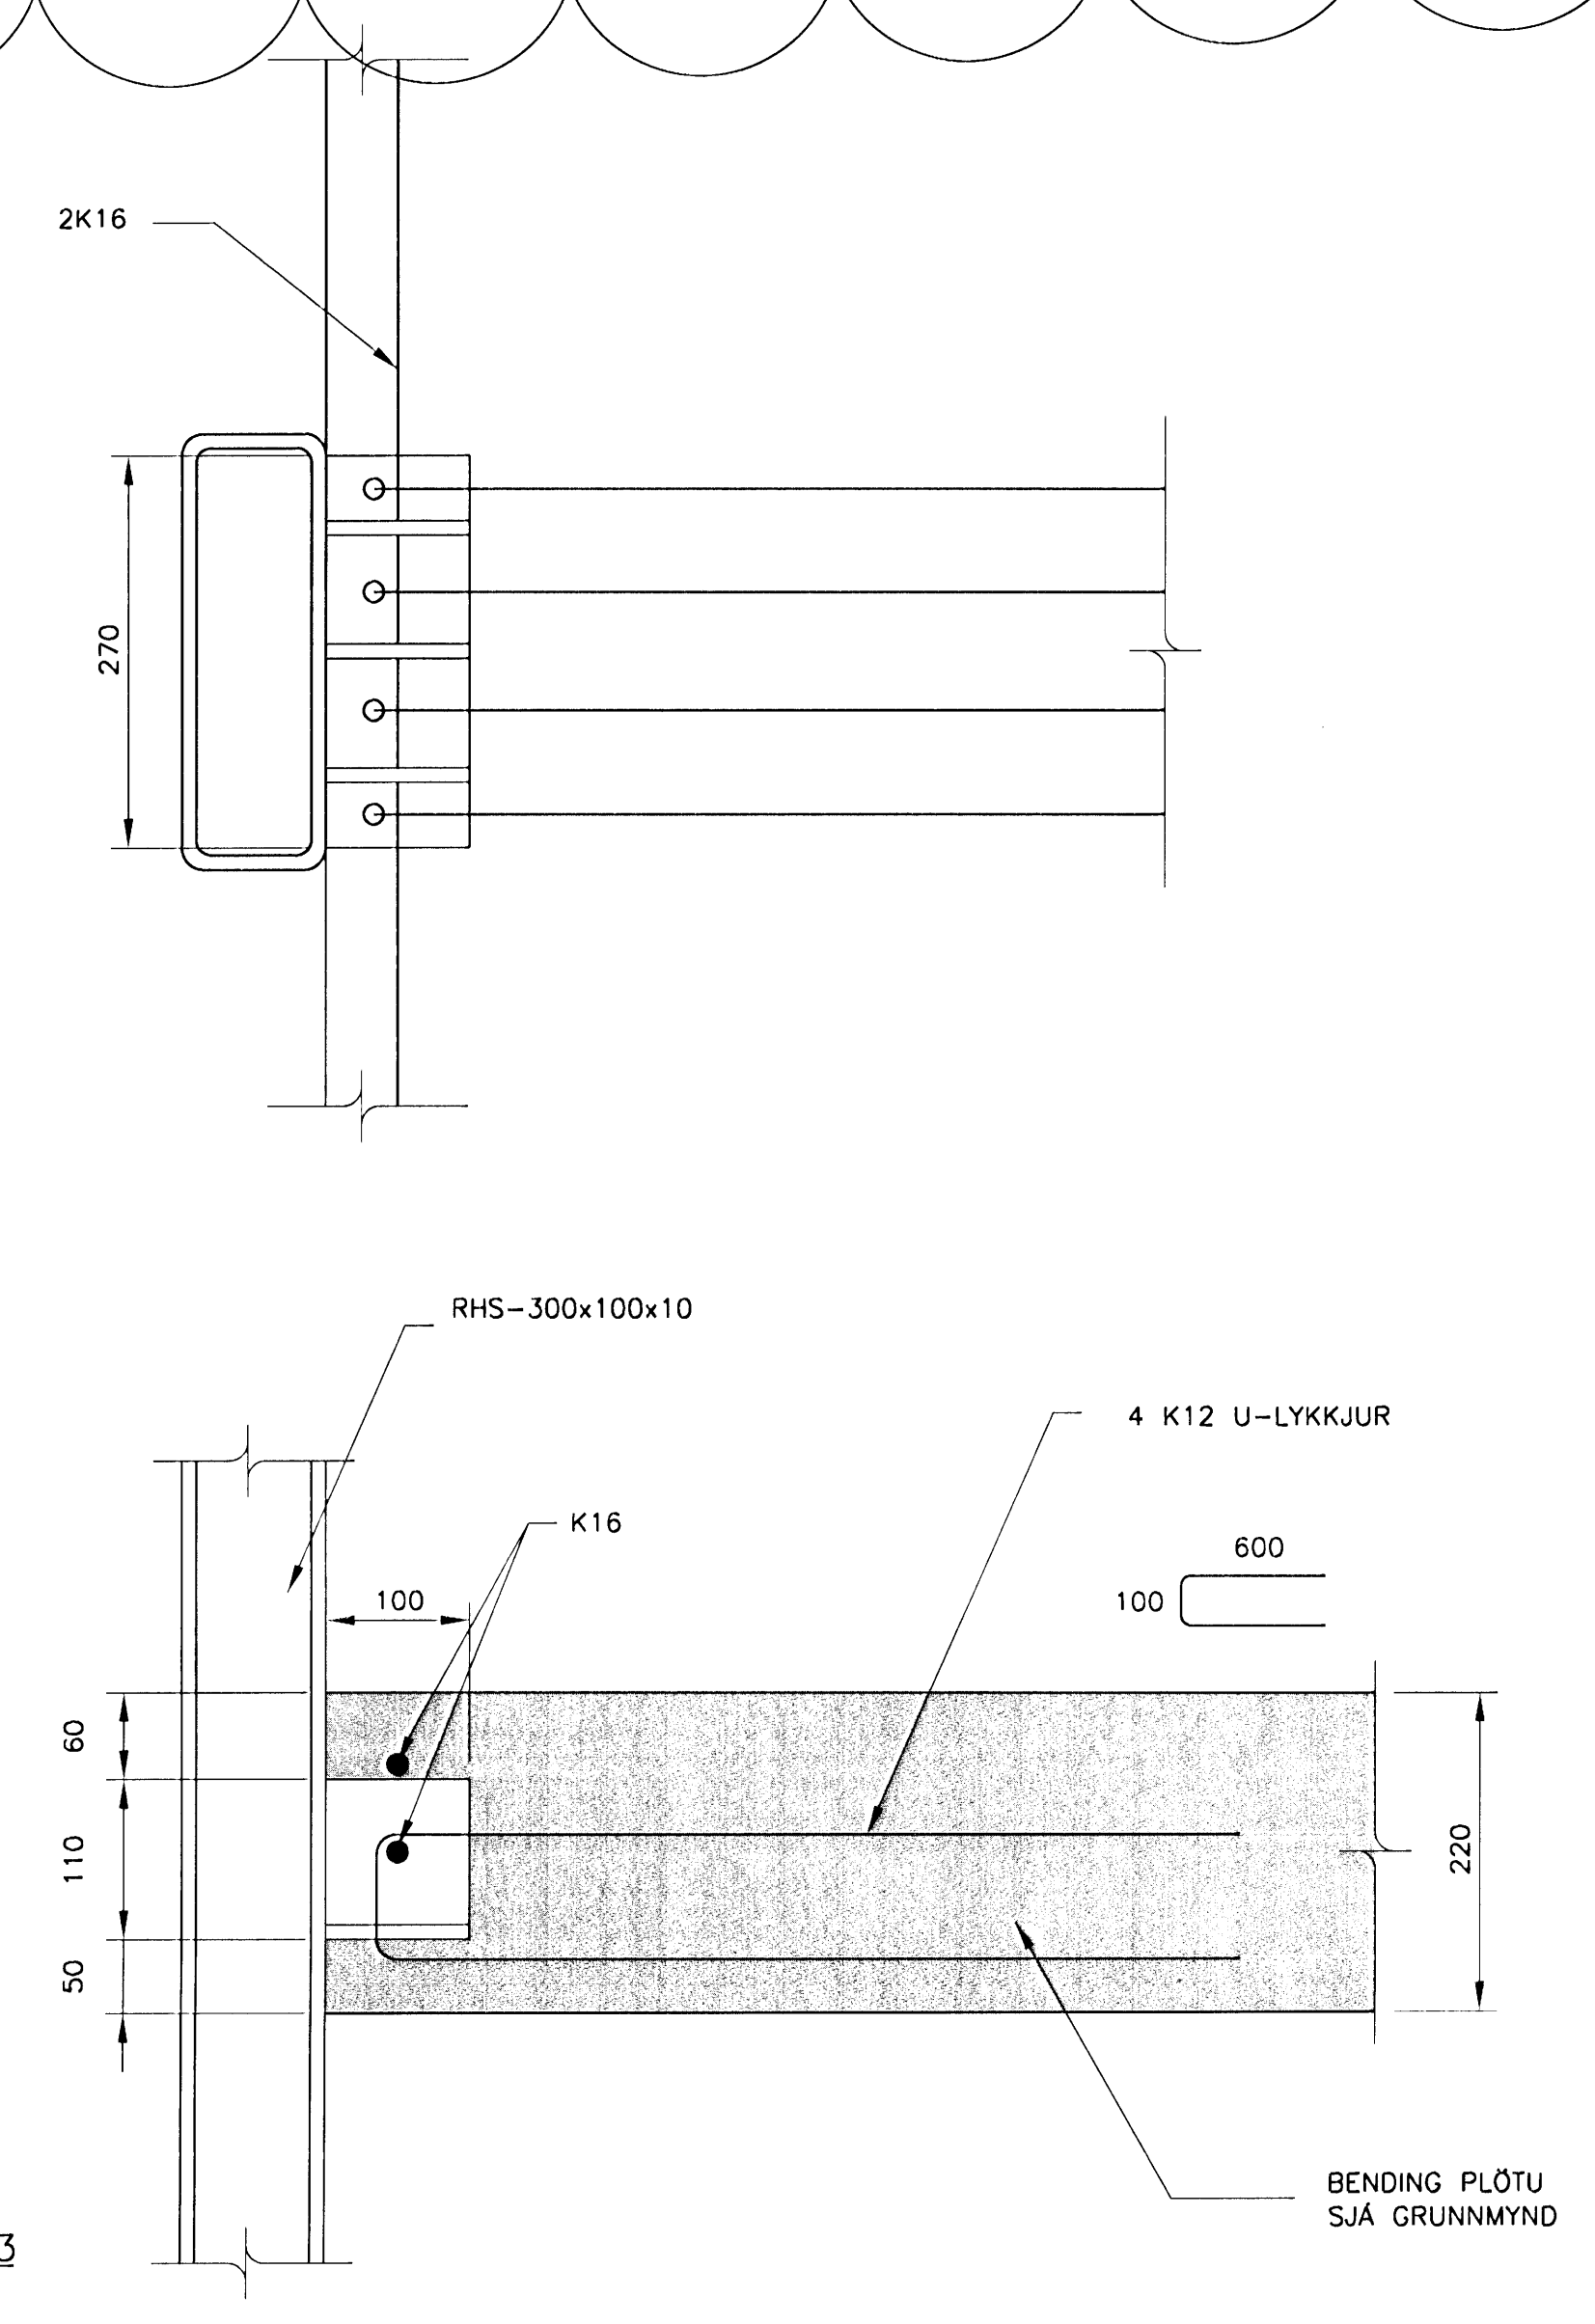


- SKÝRINGAR**
- 1- ALMENNAR SKÝRINGAR ERU Á TEIKNINGUM B001-B002. SUÐUMERKI SJÁ TÖFLU Á TEIKNINGU B002
 - 2- STÁLSÚLUR ERU HEITGALVANHÓÐADAR EFTIR SMIDI OG LOKADAR MED ÁSODINNI STÁLPLÖTU
 - 3- MÁLSETNINGAR Á HALLANDI FESTIPLÖTUM MIDAST VID MIDJU FESTIPLÖTUNNAR

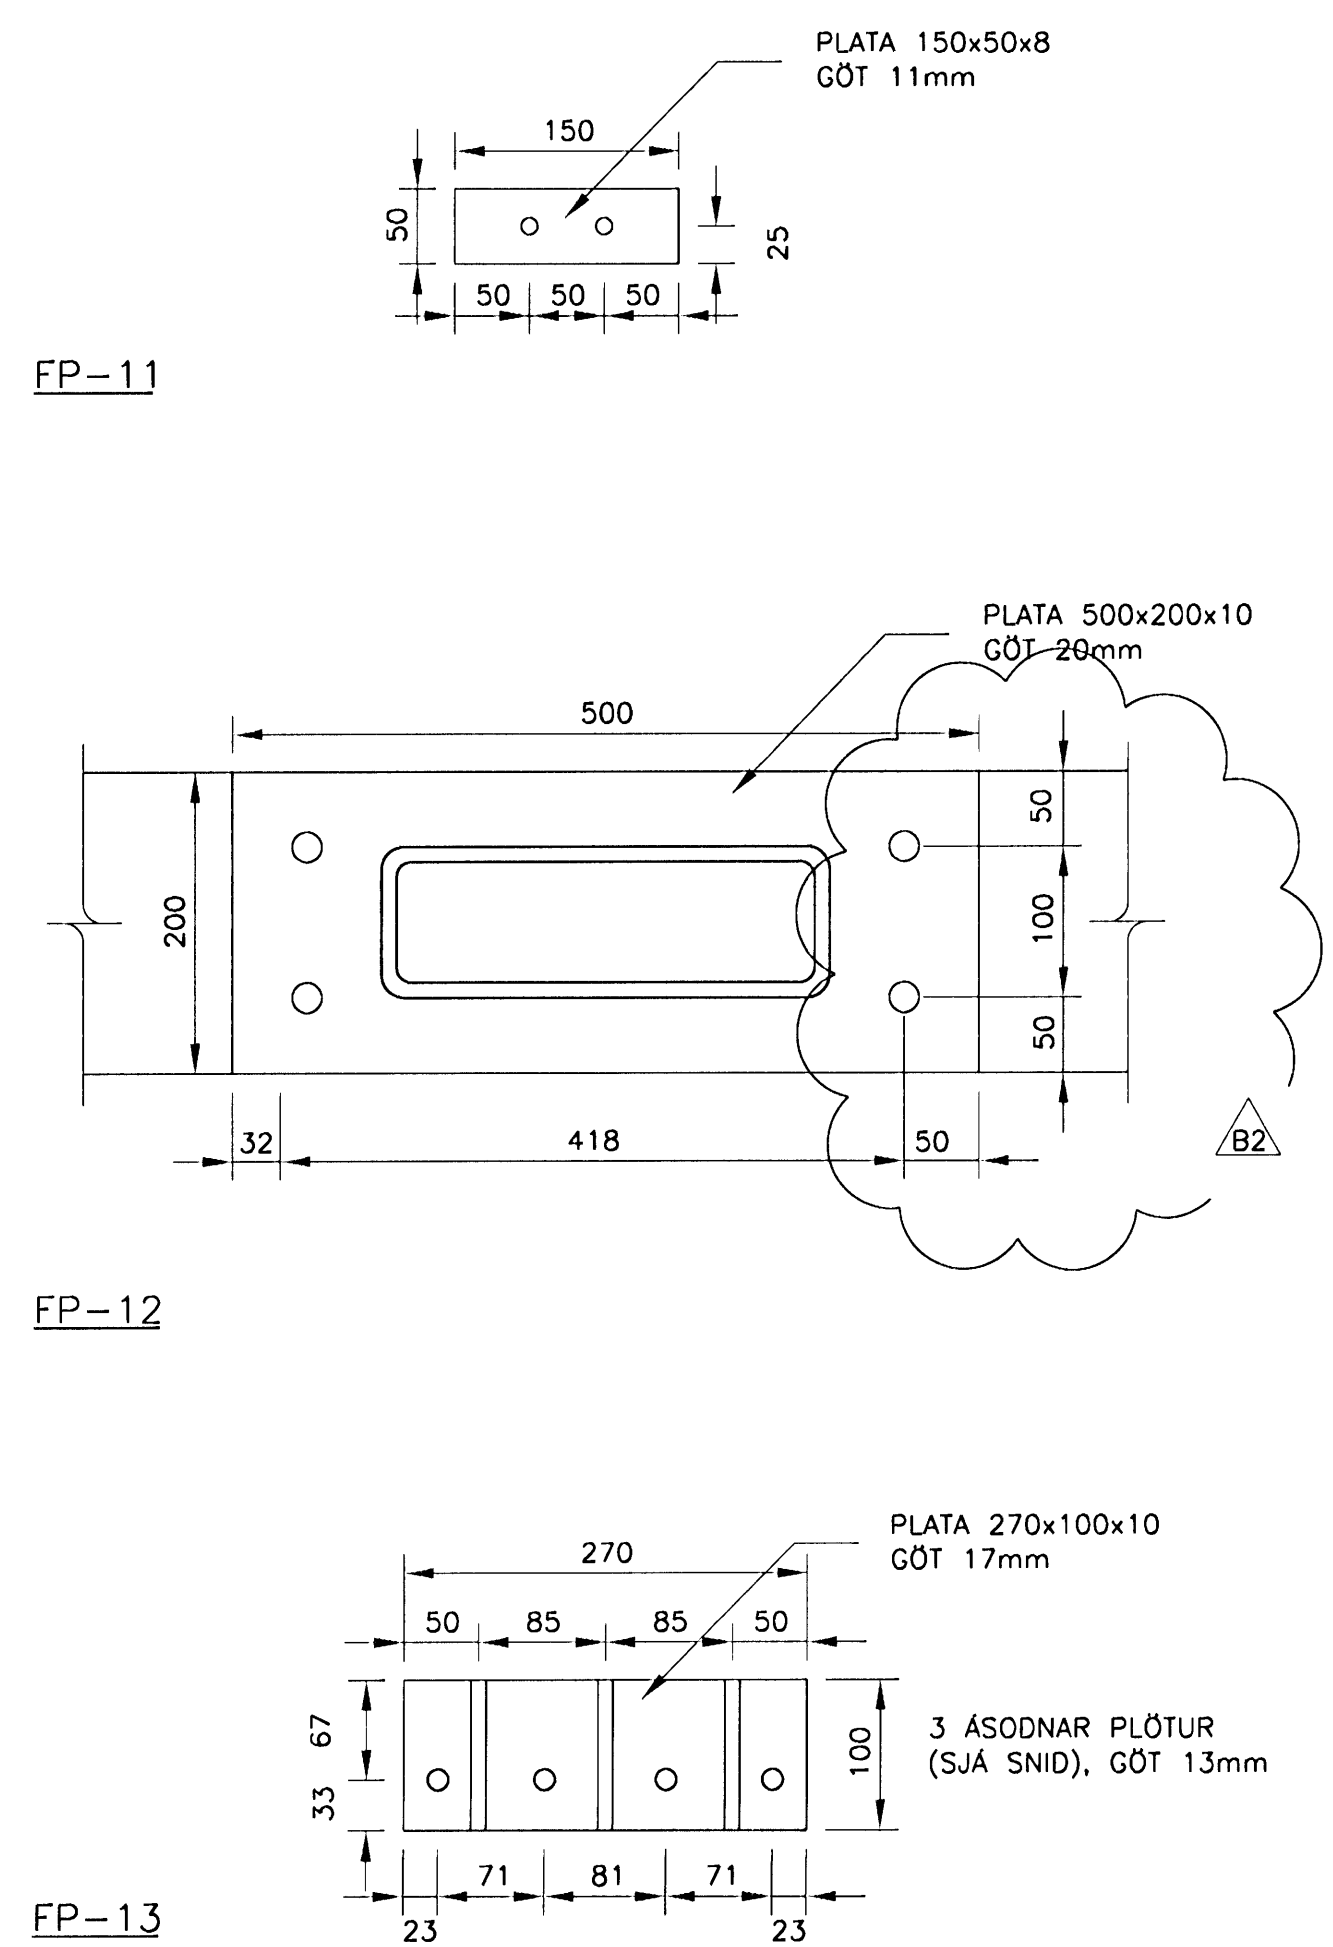

ÚTGÁFUERILL					
NR.	DAGS.	SKÝRINGAR	HA.	YF.	SB.
B1	01.09.08	BYGGINGATEIKNING	LÁ		
B2	30.09.08	LEIÐRÉTT MÁL Á SÚLUM	VS	LÁ	
DAGS. UNDIRSKRIFTAR NAFN OG KT. SAMRÆMINGARHÖNNUNÐAR:					
UNDIRSKRIFT SAMRÆMINGARHÖNNUNÐAR:					060767-8319
MANNVIT VERKFRÆÐISTOFA GRENASÁVEGI 1, 108 REYKJAVÍK, Sími: 422 3000, FAX: 422 3001 VEFFANG: www.mannvit.is NETFANG: mannvit@mannvit.is					
HEITI VERKS:					
BJARKAVELLIR 3					
LEIK- OG GRUNNSKÓLI					
HEITI TEIKNINGAR:					
BURÐARVIRKI STÁLSÚLUR ÁSÝNDIR OG SÉRMYNDIR					
TEIKNAD:	JBD	BLAD NR.	N. BL. NR.	TÖLVUSKRÁ:	VNR:
HANNAÐ:	LÁ, VS	YFIRFARID:	MKV:	1:50/1:5	3.151.240
DAGS. UNDIRSKRIFTAR NAFN OG KT. HÖNNUNÐAR:					B302
UNDIRSKRIFT HÖNNUNÐAR:					
30.09.2008 MANNVIT 430572-0169 Hrólfur S. Gunnlaugsson					ÚTGÁFA: B2