


SKÝRINGAR

- 1- ALMENNAR SKÝRINGAR SJÁ B001-B004
- 2- JÄRNABENDING Í VEGGJUM ER
 - K10c200 LÖÐRÉTT
 - K10c250 LÁRÉTT
 - Í BÆDI BYRDI
 - NEMA ANNAD SÉ TEKID FRAM

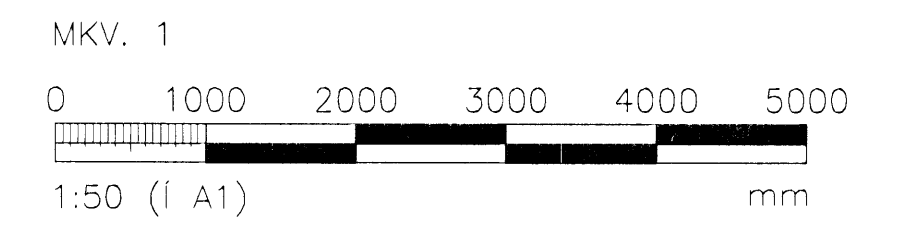

ÚTGÁFUERILL					
NR.	DAGS.	SKÝRINGAR:	HA:	YF:	SB:
B1	01.09.08	BYGGINGATEIKNING	THJ		
B2	08.10.08	HÆÐARKÓTA BREYTT	LÁ		
DAGS. UNDIRSKRIFTAR: NAFN OG KT. SAMRÆMINGARHÖNNUDAR:					
UNDIRSKRIFT SAMRÆMINGARHÖNNUDAR: SIGURLAUG SIGURDÓTTIR 060767-8313					

MANNVIT
 VERKFRÆÐISTOFA

GRENSÁSVEGI 1, 108 REYKJAVÍK. Sími: 422 3000. FAX: 422 3001
 VEFANG: www.mannvit.is NETFANG: mannvit@mannvit.is


HEITI VERKS:

BJARKAVELLIR 3
 LEIK- OG GRUNNSKÓLI

HEITI TEIKNINGAR:

BURÐARVIRKI
 PLATA YFIR 1.HÆÐ
 GRUNNMÝND

TEIKNAD:	JBD	BLAD NR.	N. BL. NR.	TÖLVUSKRÁ:	VNR:
HANNAÐ:	THJ	YFIRFARID:	MKV:	1:50	3.151.240
DAGS. UNDIRSKRIFTAR:	NAFN OG KT. HÖNNUDAR:		NR. TEIKNINGAR:		
UNDIRSKRIFT HÖNNUDAR:	MANNVIT		B122		
	430572-0169		ÚTGÁFA:		
	200802549		B2		

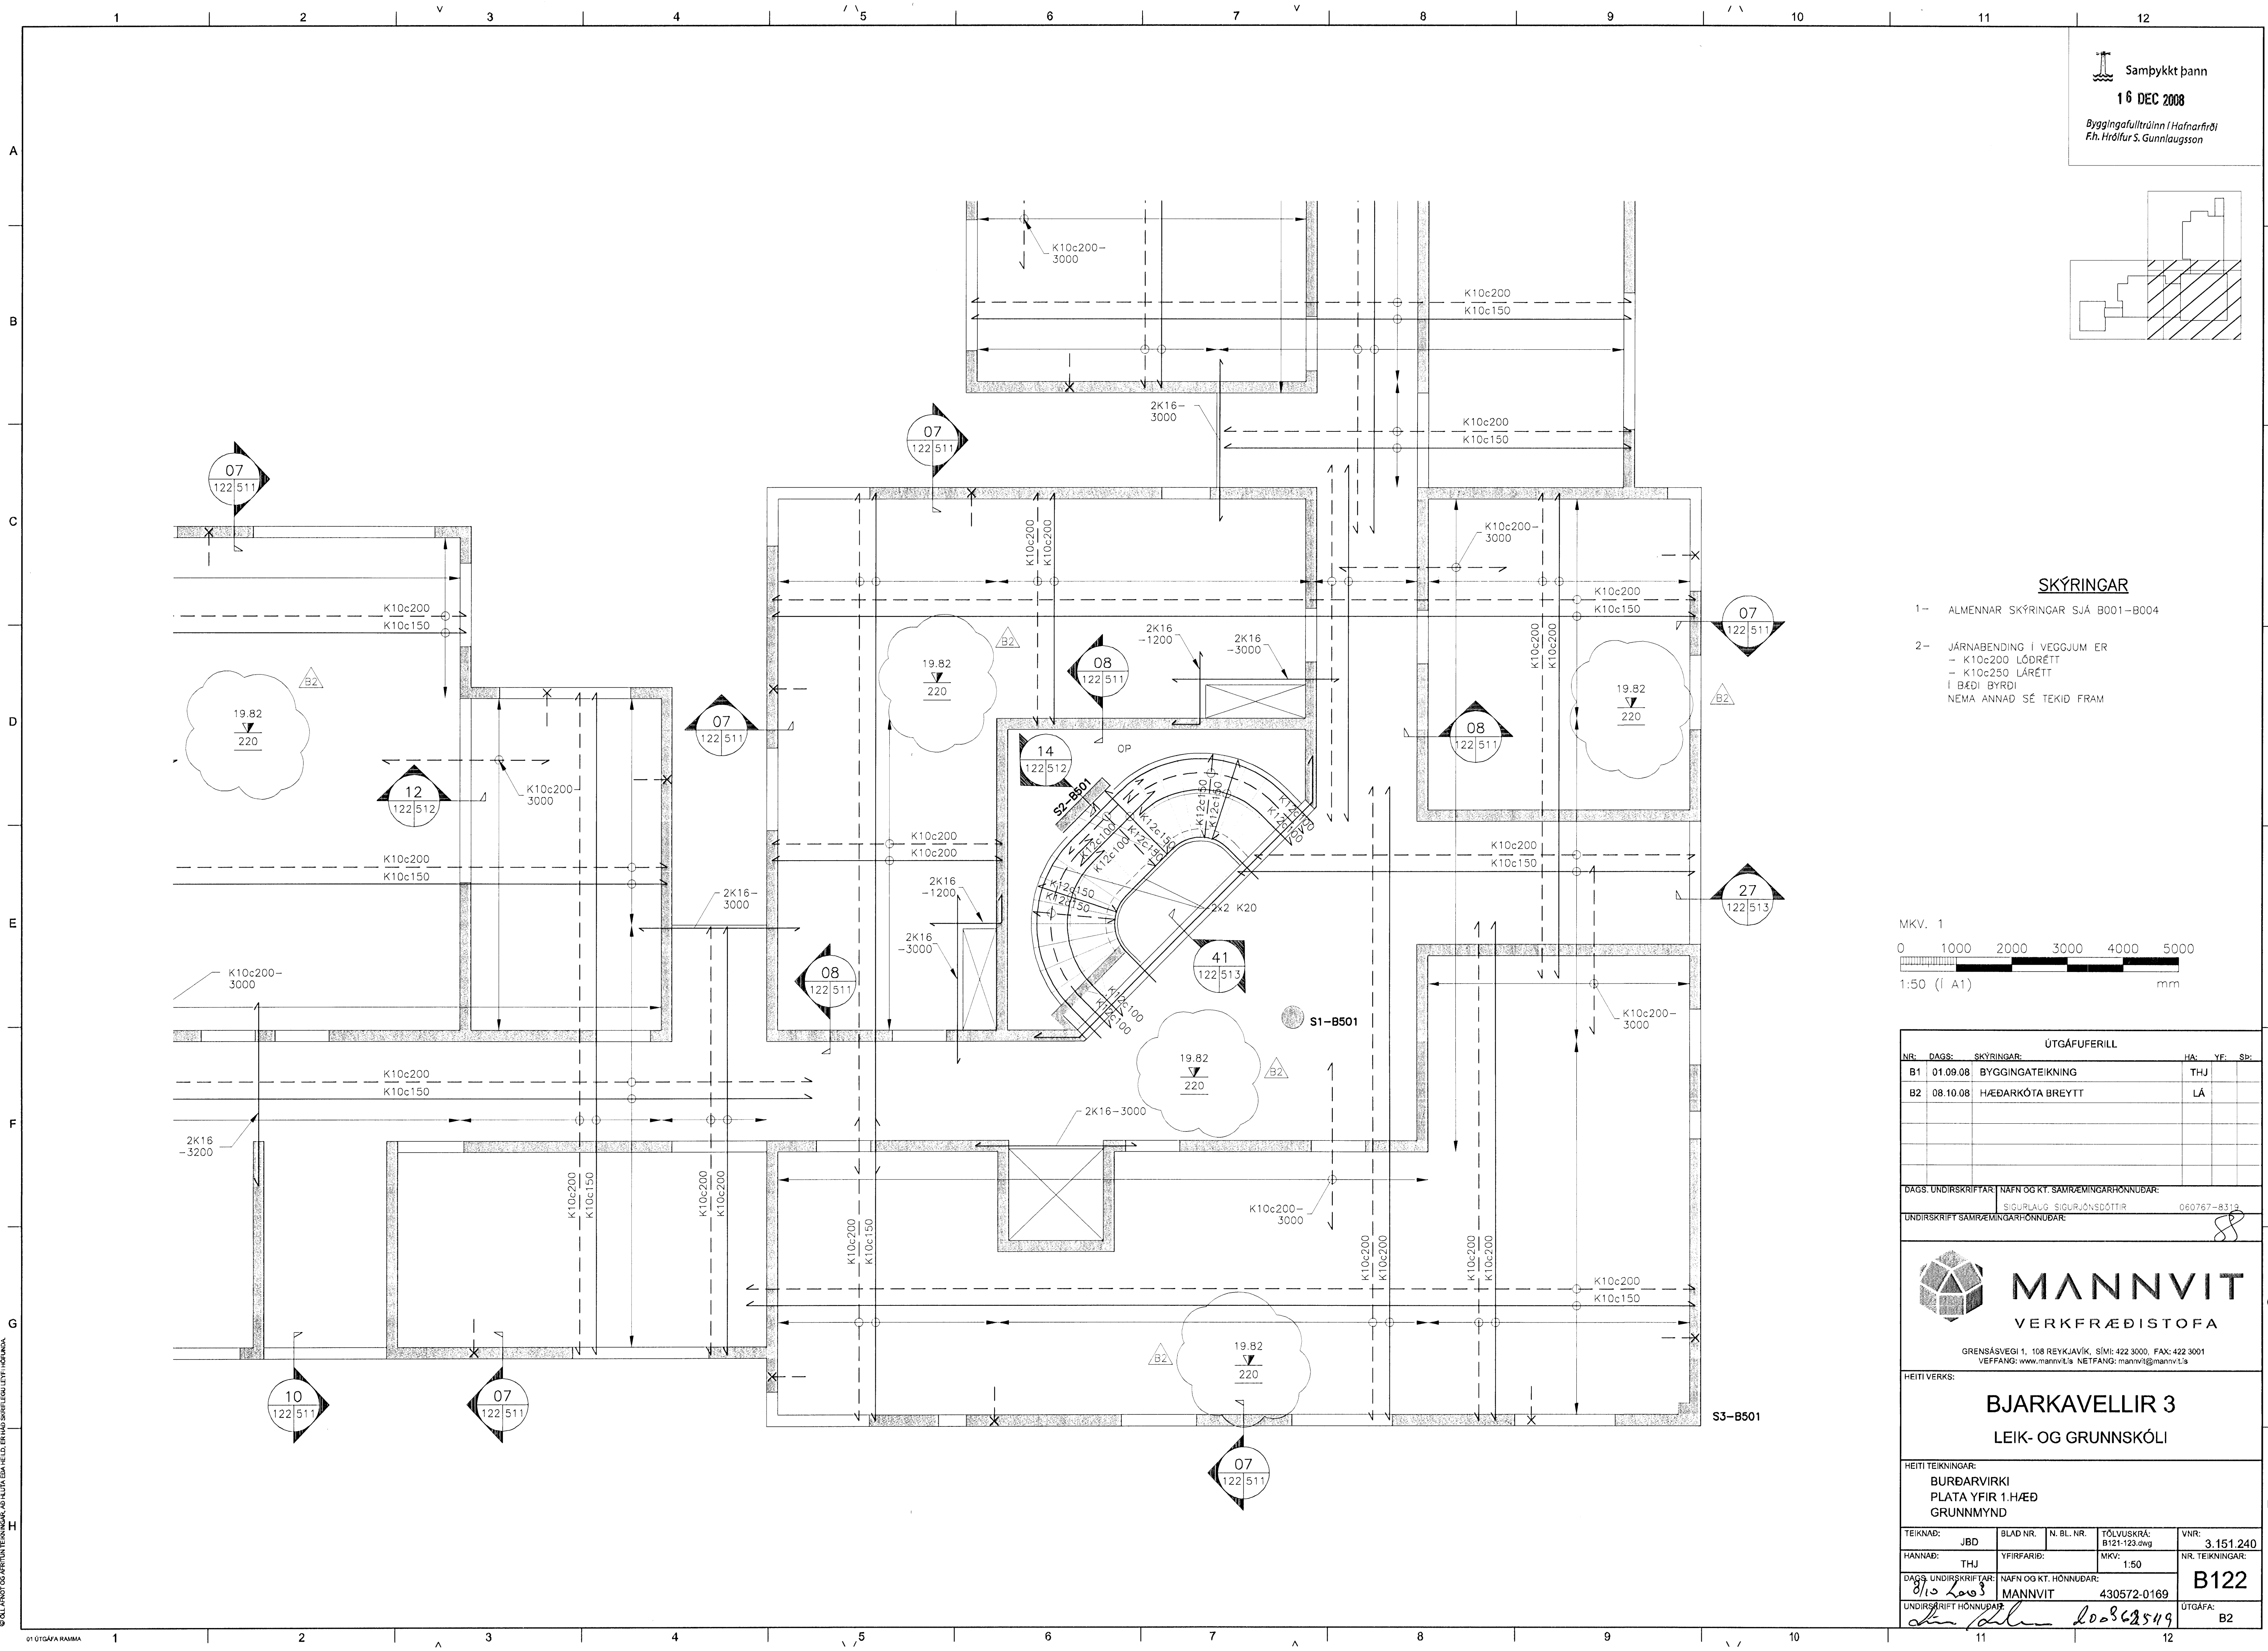

© ÖLLA RÍÐT OG ÖFTRIN TEIKNINGAR, AÐ HLUFA EÐNA HEILD, ERNAÐ SÉRLEGLI EFTIRHAFNA