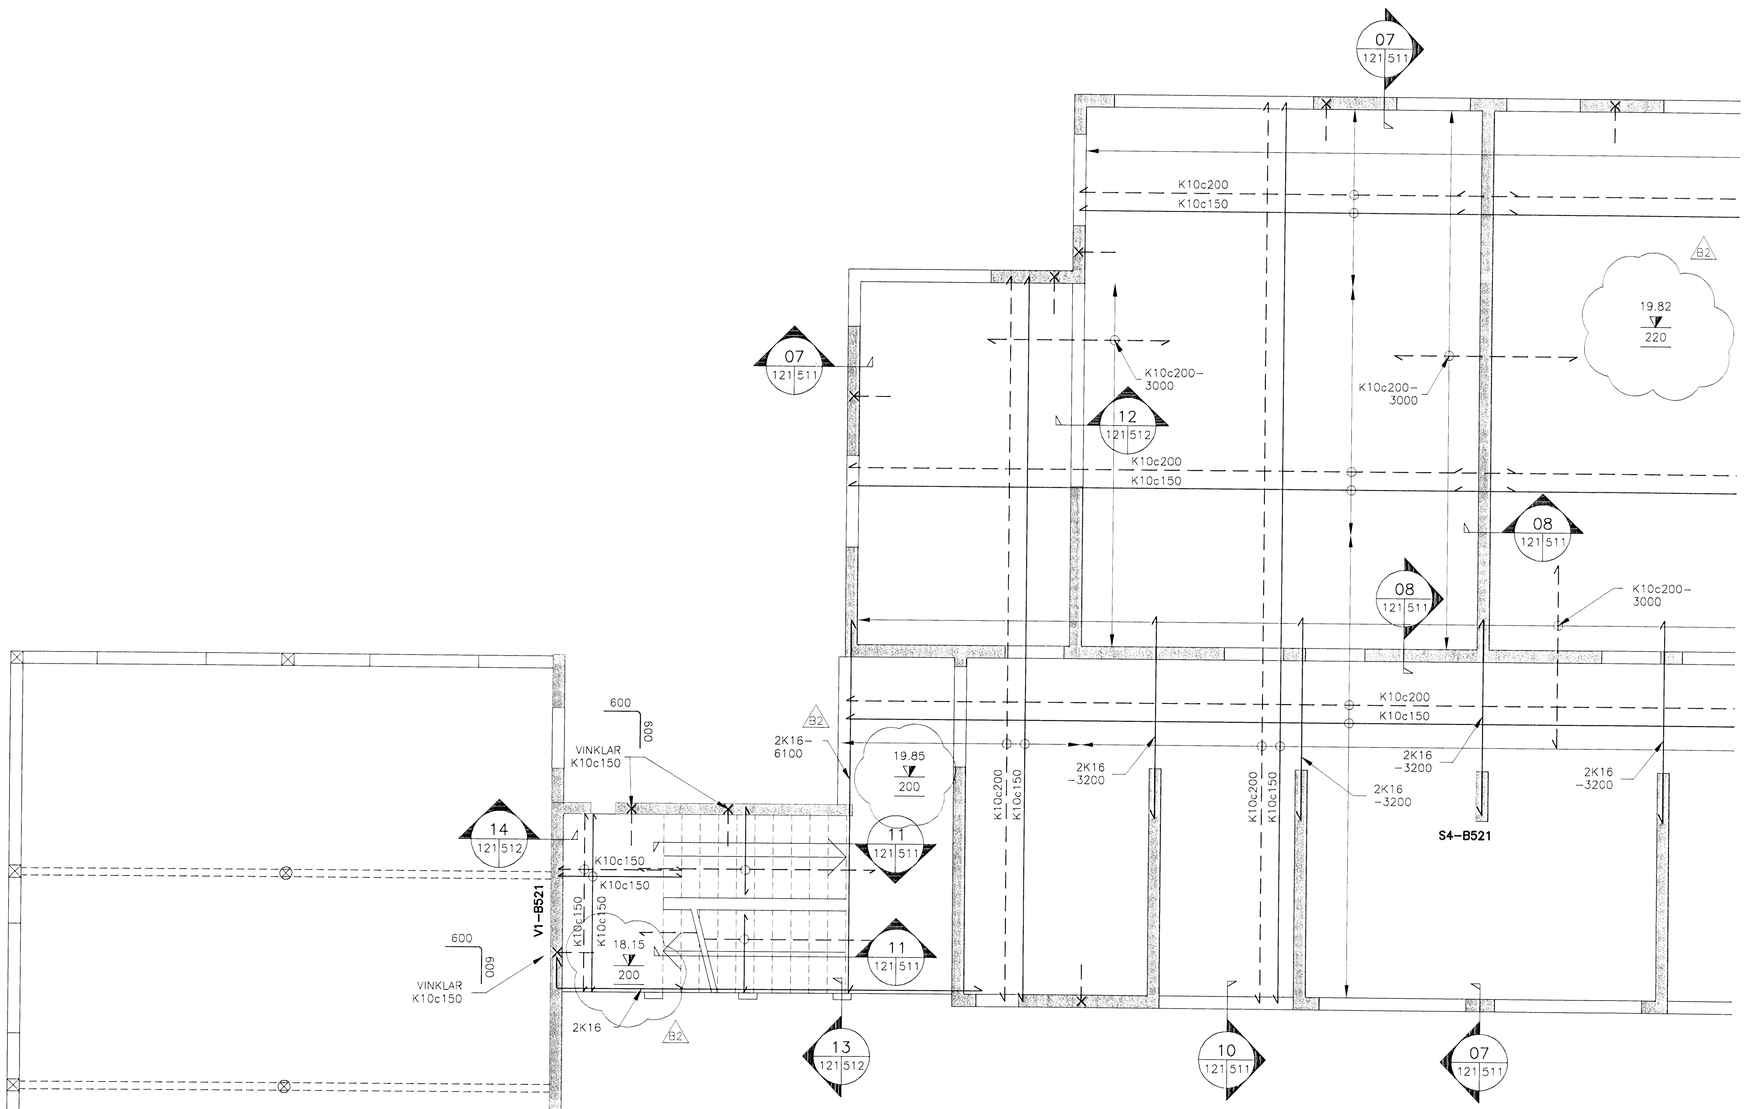

Samþykkt þann
16 DEC 2008
Byggingafulltrúinn í Hafnarfirði
F.h. Hrólfur S. Gunnlaugsson

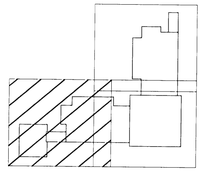

SKÝRINGAR

1– ALMENNAR SKÝRINGAR SJÁ B001–B004

2– JÁRNABENDING Í VEGGJUM ER
– K10c200 LÓÐRÉTT
– K10c250 LÁRÉTT
Í BÆÐI BYRÐI
NEMA ANNAÐ SÉ TEKIÐ FRAM

3– V–01 SJÁ TEIKNING B–521

MKV. 1
0 1000 2000 3000 4000 5000
1:50 (Í A1) mm

ÚTGÁFUFERILL

NR:	DAGS:	SKÝRINGAR:	HÁ:	YF:	SÞ:
B1	01.09.08	BYGGINGATEIKNING	THJ		
B2	08.10.08	HÆÐARKÓTA BREYTT	LÁ		

DAGS. UNDIRSKRIFTAR: | NAFN OG KT. SAMRÆMINGARHÖNNUÐAR: SIGURLAUG SIGURJÓNSDÓTTIR 060767–8319

UNDIRSKRIFT SAMRÆMINGARHÖNNUÐAR:

MANNVIT
VERKFRÆÐISTOFA

GRENSÁSVEGI 1, 108 REYKJAVÍK, SÍMI: 422 3000, FAX: 422 3001
VEFFANG: www.mannvit.is NETFANG: mannvit@mannvit.is

HEITI VERKS:

BJARKAVELLIR 3

LEIK- OG GRUNNSKÓLI

HEITI TEIKNINGAR:

BURÐARVIRKI
PLATA YFIR 1.HÆÐ
GRUNNMYND

TEIKNAÐ:	BLAÐ NR.	N. BL. NR.	TÖLVUSKRÁ:	VNR:
JBD			B121-123.dwg	3.151.240
HANNAÐ:	YFIRFARIÐ:		MKV:	NR. TEIKNINGAR:
THJ			1:50	B121
DAGS. UNDIRSKRIFTAR: 8/10 2008	NAFN OG KT. HÖNNUÐAR: MANNVIT		430572-0169	
UNDIRSKRIFT HÖNNUÐAR:				ÚTGÁFA: B2

© ÖLL AFNOT OG KRÍTUN TEIKNINGAR, AÐ HLUTA EÐA HEILD, ER HÁÐ SKRIFLEGU LEYFI HÖFUNDA

01 ÚTGÁFA RAMMA