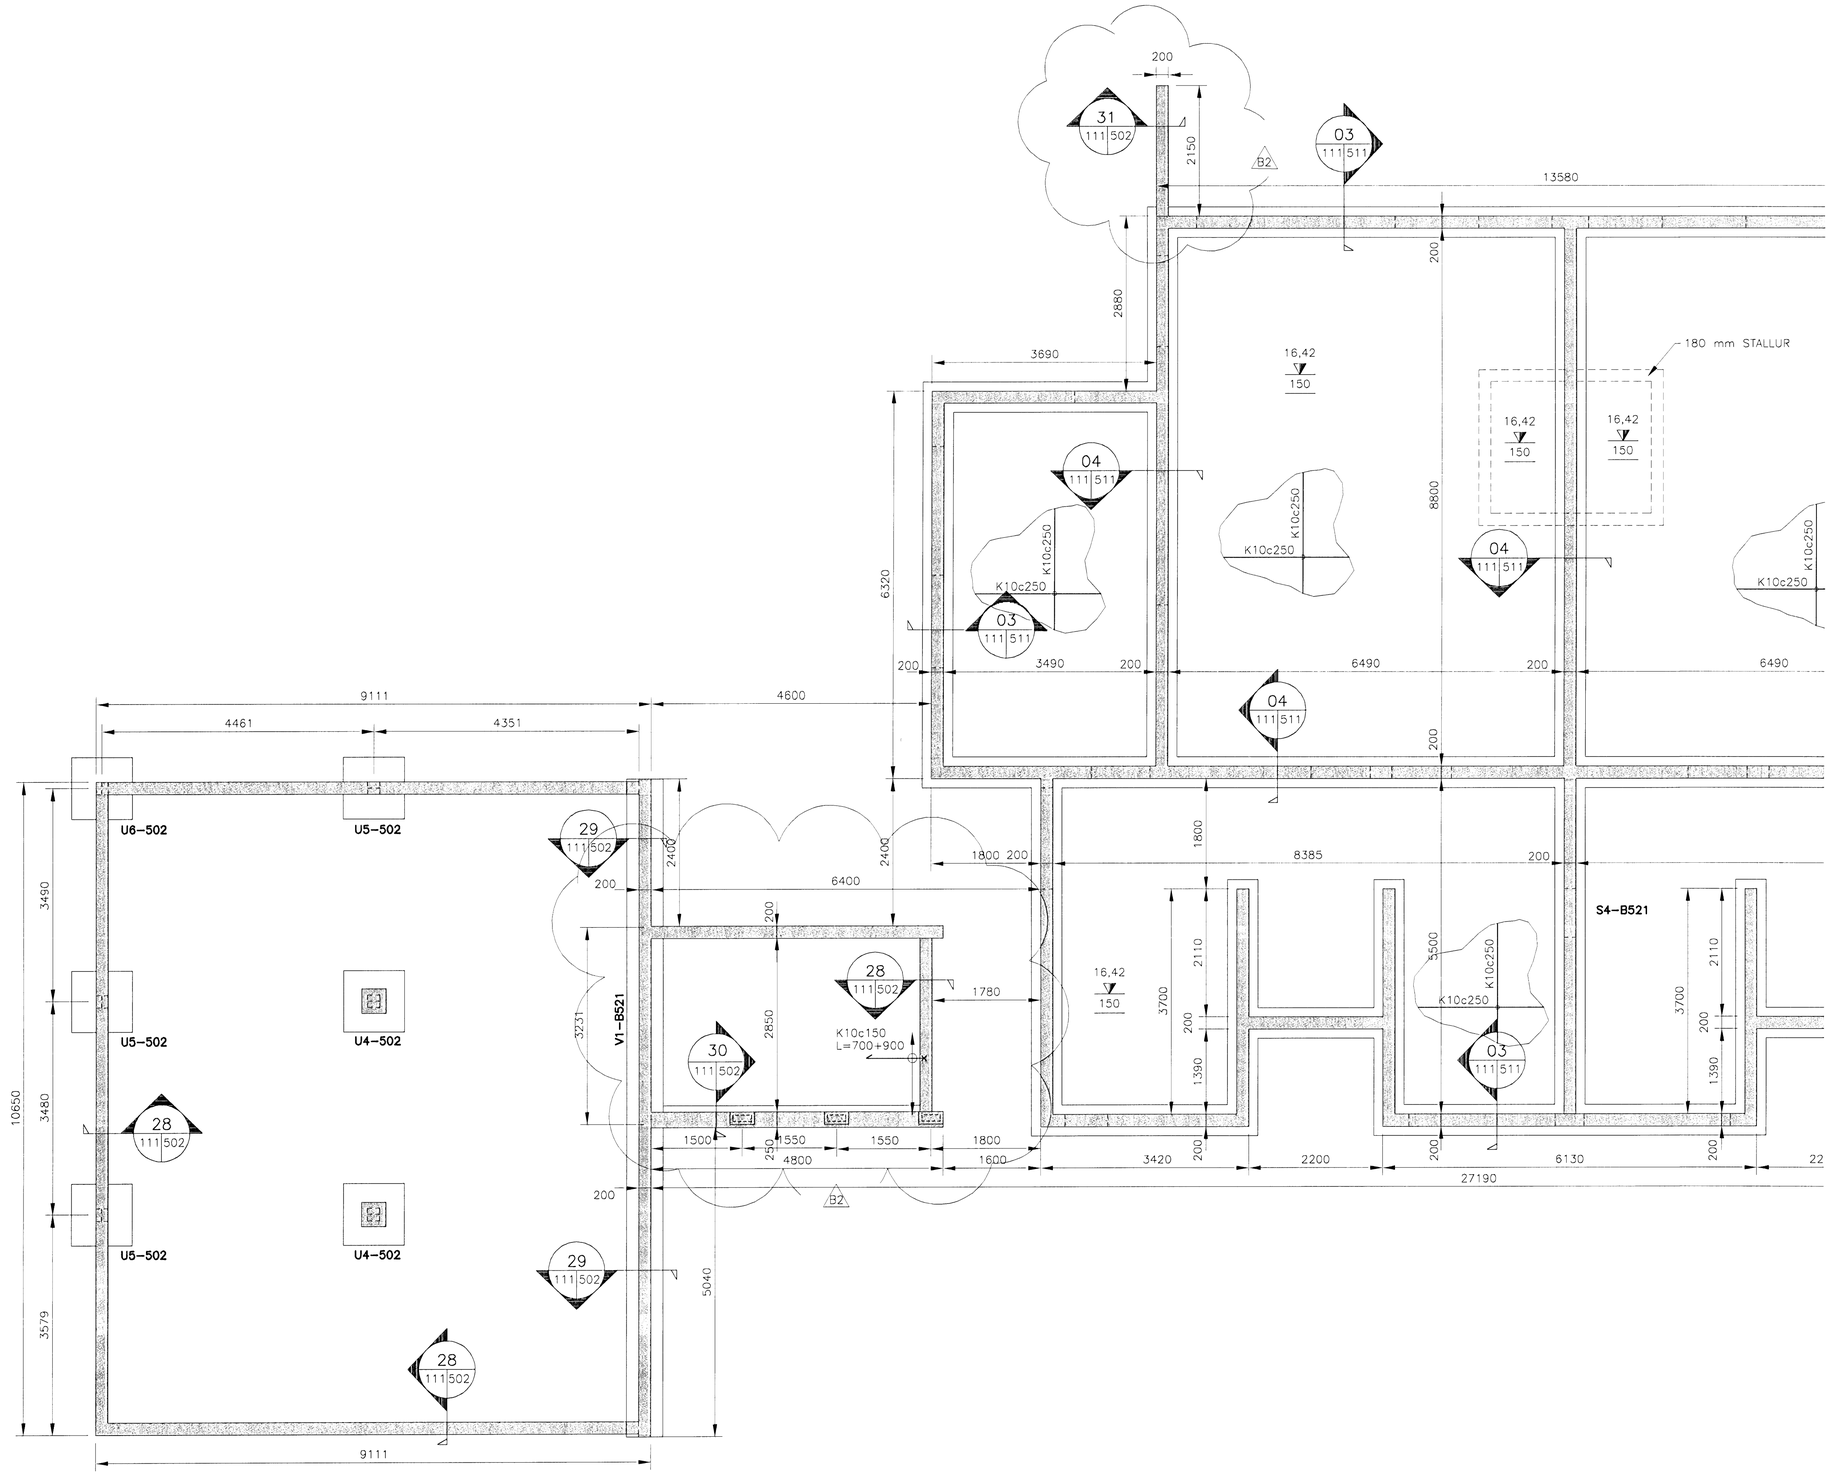

Samþykkt þann
16 DEC 2008
Byggingafulltrúinn í Hafnarfirði
F.h. Hrólfur S. Gunnlaugsson

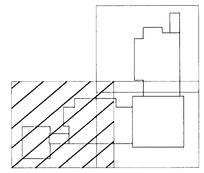

SKÝRINGAR

1– ALMENNAR SKÝRINGAR SJÁ B001–B004

2– JÁRNABENDING Í VEGGJUM ER
– K10C200 LÓÐRÉTT
– K10C250 LÁRÉTT
Í BÆÐI BYRGÐI
NEMA ANNAÐ SÉ TEKIÐ FRAM

3– VE–01 SJÁ TEIKNING B–521

MKV. 1
0 1000 2000 3000 4000 5000
1:50 (Í A1) mm

ÚTGÁFUFERILL

NR:	DAGS:	SKÝRINGAR:	HA:	YF:	SÞ:
B1	01.09.08	BYGGINGATEIKNING	THJ		
B2	15.10.08	BREYTT MÁLSETNING Á STIGAHÚSI OG FL	VS	LÁ	

DAGS. UNDIRSKRIFTAR: | NAFN OG KT. SAMRÆMINGARHÖNNUÐAR: SIGURLAUG SIGURJÓNSDÓTTIR 060767–8319

UNDIRSKRIFT SAMRÆMINGARHÖNNUÐAR:

MANNVIT
VERKFRÆÐISTOFA
GRENSÁSVEGI 1, 108 REYKJAVÍK, SÍMI: 422 3000, FAX: 422 3001
VEFFANG: www.mannvit.is NETFANG: mannvit@mannvit.is

HEITI VERKS:

BJARKAVELLIR 3

LEIK- OG GRUNNSKÓLI

HEITI TEIKNINGAR:
BURÐARVIRKI
BOTNPLATA - PLATA YFIR KJALLARA
GRUNNMYND

TEIKNAÐ:	BLAÐ NR.	N. BL. NR.	TÖLVUSKRÁ:	VNR:
JBD			B111-113.dwg	3.151.240
HANNAÐ:	YFIRFARIÐ:		MKV:	NR. TEIKNINGAR:
THJ			1:50	B111
DAGS. UNDIRSKRIFTAR: 15/10 2008	NAFN OG KT. HÖNNUÐAR: MANNVIT 430572-0169			
UNDIRSKRIFT HÖNNUÐAR: 8625119				ÚTGÁFA: B2

© ÖLL AFNOT OG KERFISTENGINGAR, AÐ HLUTA EÐA HELD, ER HÁÐ SKRIFLEGU LEYFI HÖFUNDA.

01 ÚTGÁFA RAMMA