



Samþykkt þann

22 DEC 2008

Byggingafráttir (Hafnarfirði)
Fh. Hörfur S. Gunnlaugsson

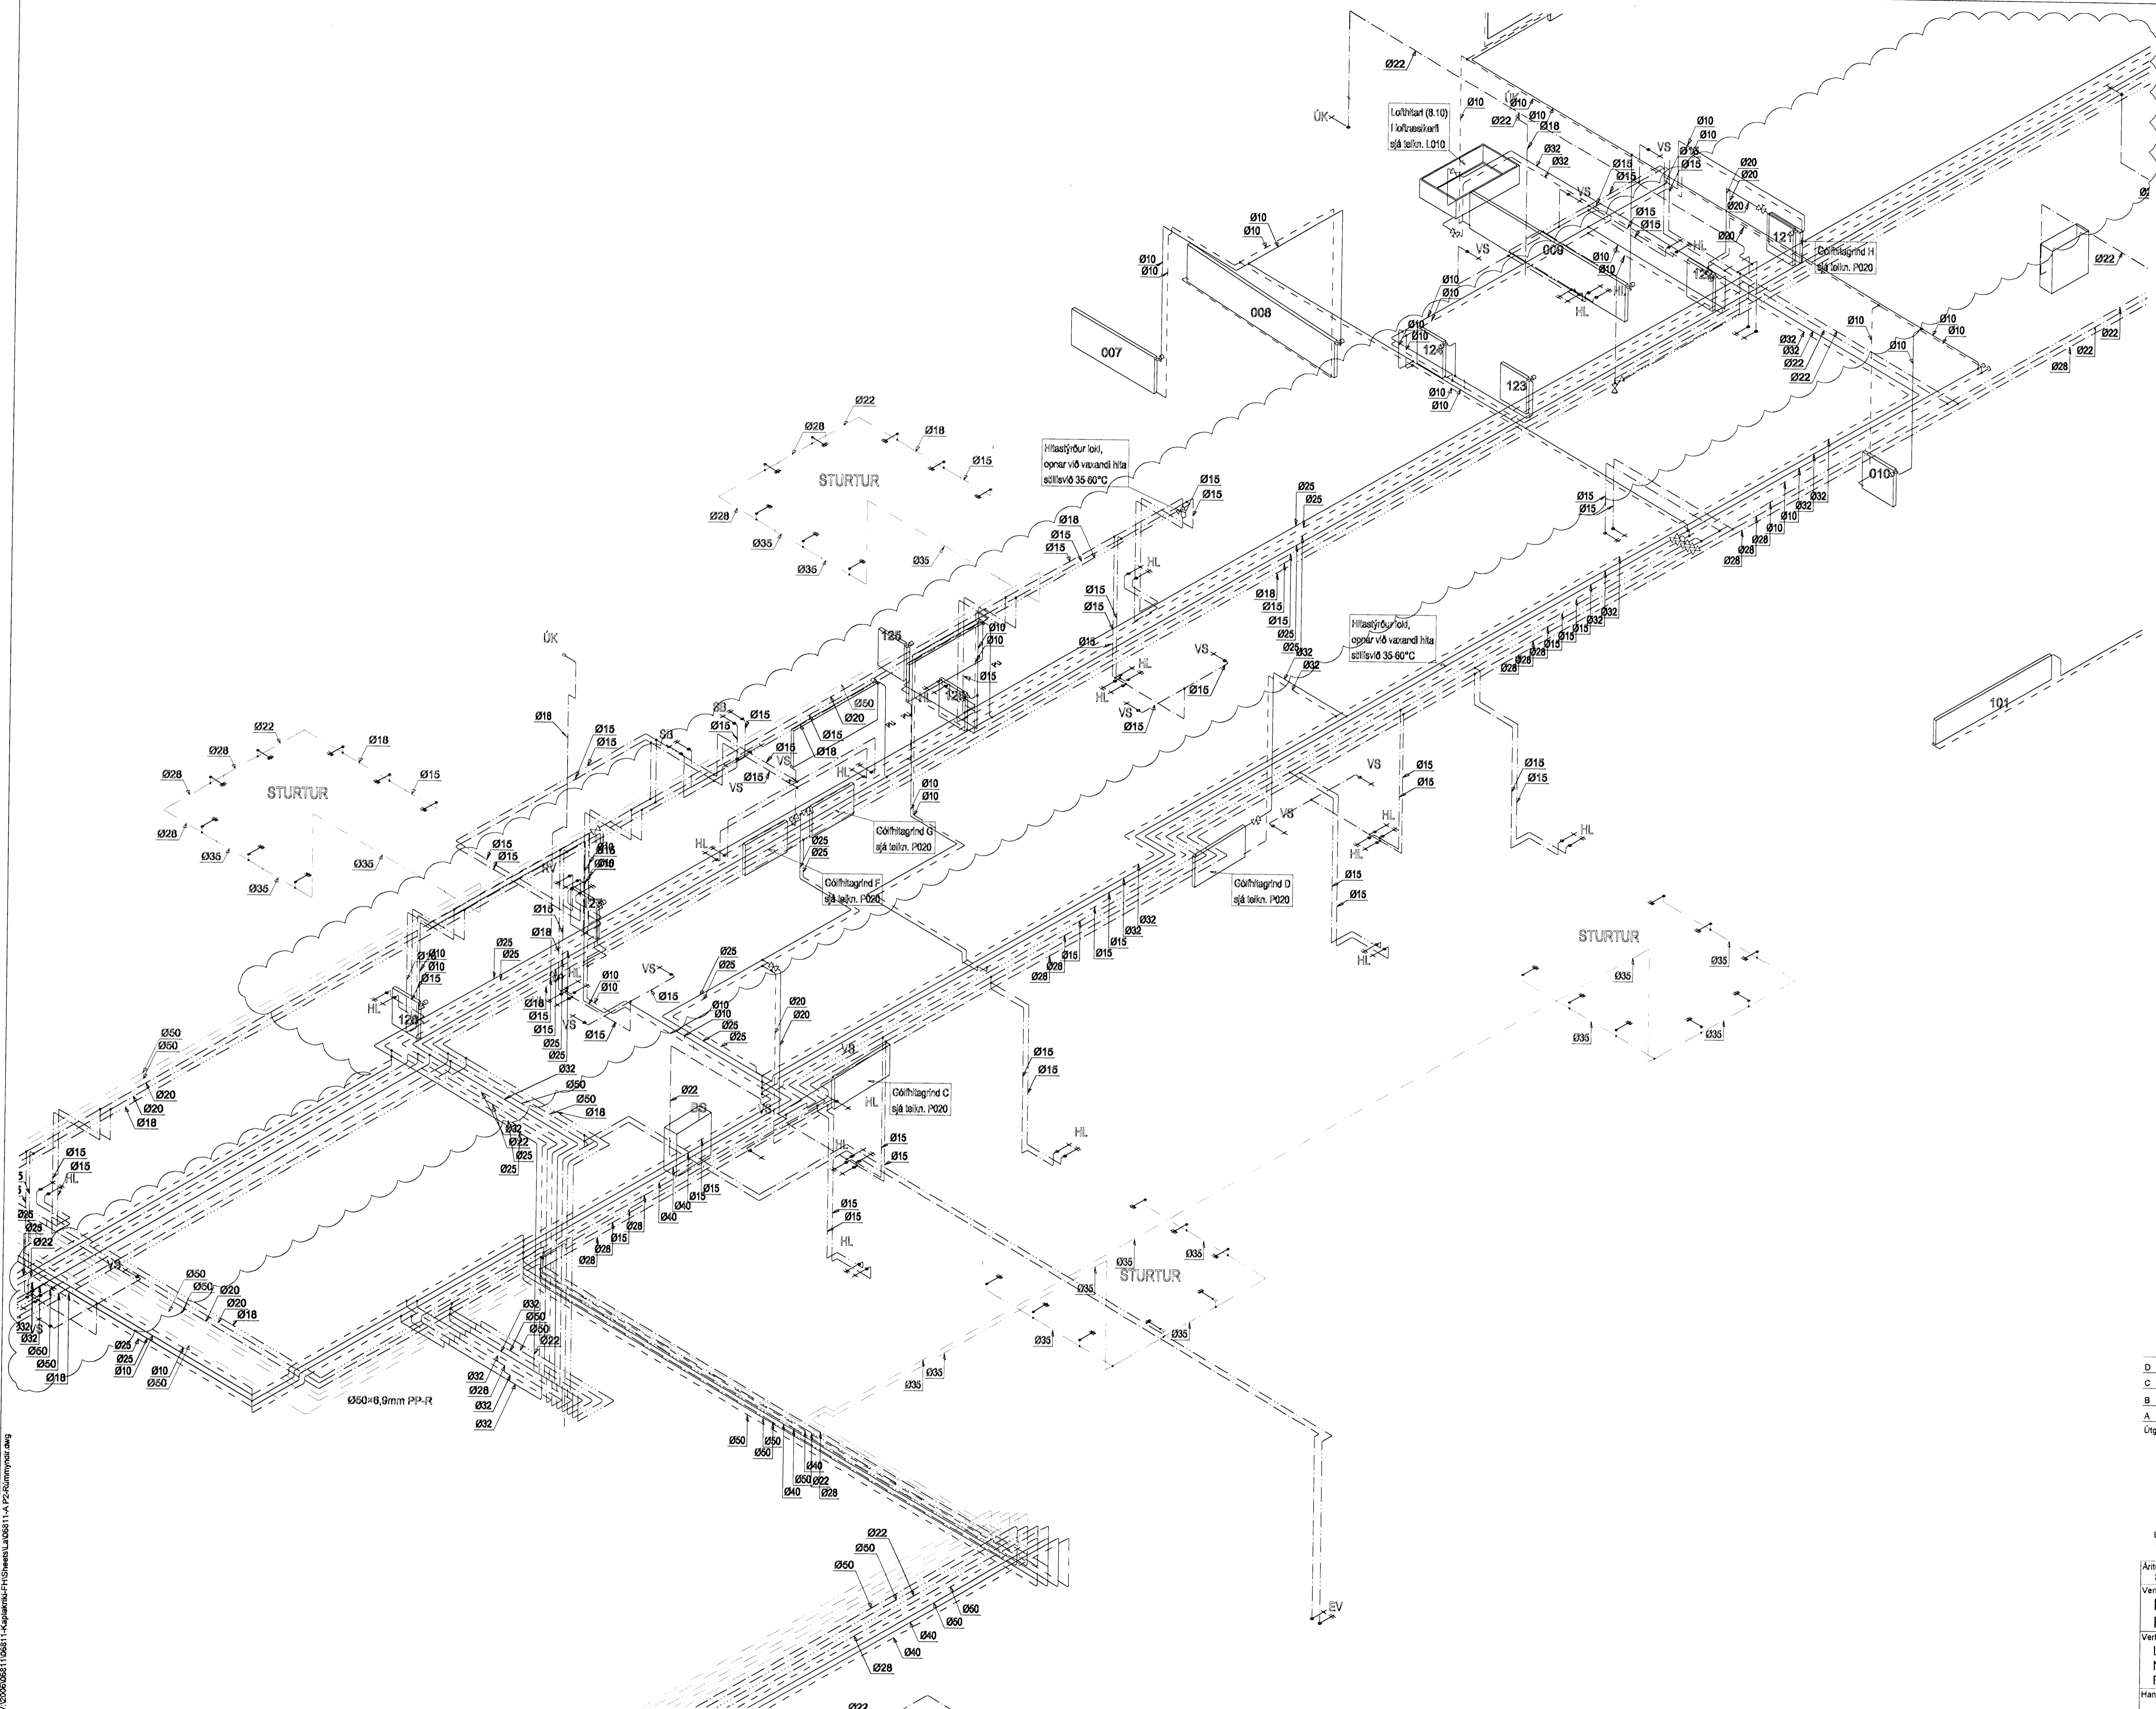

KAPLAKRIKI

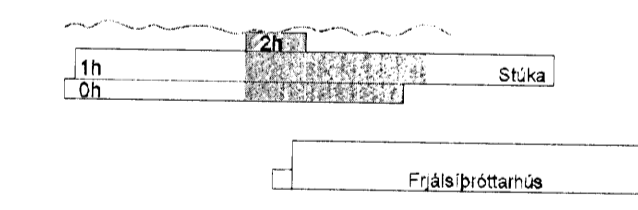

D	09.12.08	Færsla lagna vegna breytinga undir stöku	KMJS/SAS
C	07.07.08	Breyting á öllum neysluvatns- og hitaágrindum	KMJS/SAS
B	03.03.08	Opnum bætt á teikningu	BS / SAS
A	23.11.07	Verkefning	KMJS/SAS
Útg.	Dags.	Skýring	Hannað/Yfirfarð



VERKFRÆÐISTOFA

BEIARHRAUN 20 · 220 HAFNARFJÖRÐUR · KENNIT. 710708-2899
vsb@vsb.is · Sími 585 8600 · Fax 585 9610 · www.vsb.is

Aflun sérhönnuð
Sveinn Áki Sverrisson Kt. 230855 5609

Verkefni
KAPLAKRIKI
HAFNARFIRÐI

Verkhús
Lagnir
Neysluvatns- og hitalagnir
Rúmmynd

Hannað	BS	Teiknað	BS	Yfirfarð	SAS	Kvaði	Yfirfarð	Síða	/ A1	Síða	-
Dags	16.10.2007	Verkefni	06811	Teikning	A P293	Útgáfa	D				

V:\2008\851108311-KaplaKriki-FH\Shekka\068111-A.P2-Rúmmynd.dwg