

Samþykkt bann

22 DEC 2008

Byggingafultrúinn / Hafnarfirði  
Fh. Hrólfur S. Gunnlaugsson


**Ofnalisti**

| Nr. | Nauðsynleg Afköst [W] | Gerðihæð [mm] | Lengd [mm] | Valdir ofnar Afköst [W] við Δt=40°C | Stúta-Staðsetning 10 mm |
|-----|-----------------------|---------------|------------|-------------------------------------|-------------------------|
| 001 | -                     | 600 / (21)    | 2000       | 2066                                | AD                      |
| 002 | -                     | 600 / (21)    | 2000       | 2066                                | AD                      |
| 003 | -                     | 600 / (21)    | 2000       | 2066                                | AD                      |
| 004 | -                     | 600 / (21)    | 2000       | 2066                                | AD                      |
| 005 | -                     | 500 / (21)    | 1000       | 900                                 | AD                      |
| 006 | -                     | 500 / (21)    | 1000       | 900                                 | AD                      |
| 007 | -                     | 600 / (22)    | 1600       | 1500                                | AB                      |
| 009 | -                     | 600 / (22)    | 3000       | 4207                                | AD                      |
| 010 | -                     | 600 / (21)    | 600        | 616                                 | CB                      |
| 011 | -                     | 600 / (22)    | 3000       | 4207                                | AD                      |
| 012 | -                     | 600 / (22)    | 3000       | 4207                                | AD                      |
| 101 | -                     | 400 / (22)    | 2200       | 2234                                | AD                      |
| 102 | -                     | 400 / (22)    | 1400       | 1422                                | AD                      |
| 103 | -                     | 400 / (22)    | 2200       | 2234                                | AD                      |
| 104 | -                     | 400 / (33)    | 1400       | 1981                                | AD                      |
| 105 | -                     | 400 / (22)    | 1400       | 1422                                | AD                      |
| 106 | -                     | 400 / (33)    | 600        | 849                                 | AD                      |
| 107 | -                     | 400 / (33)    | 600        | 849                                 | AD                      |
| 108 | -                     | 400 / (22)    | 1400       | 1422                                | AD                      |
| 109 | -                     | 600 / (21)    | 1000       | 1033                                | AD                      |
| 116 | -                     | 600 / (22)    | 2800       | 2090                                | AD                      |
| 117 | -                     | 600 / (22)    | 2800       | 2090                                | AD                      |
| 118 | -                     | 600 / (22)    | 2800       | 2090                                | AD                      |
| 119 | -                     | 600 / (22)    | 2800       | 2090                                | AD                      |
| 120 | -                     | 600 / (22)    | 2800       | 2090                                | AD                      |
| 121 | -                     | 600 / (21)    | 500        | 516                                 | CD                      |
| 122 | -                     | 600 / (21)    | 500        | 516                                 | CD                      |
| 123 | -                     | 600 / (21)    | 500        | 516                                 | AB                      |
| 124 | -                     | 600 / (21)    | 500        | 516                                 | CD                      |
| 125 | -                     | 600 / (21)    | 500        | 516                                 | AB                      |
| 126 | -                     | 600 / (21)    | 500        | 516                                 | CD                      |
| 127 | -                     | 600 / (21)    | 500        | 516                                 | AB                      |
| 128 | -                     | 600 / (21)    | 500        | 516                                 | AB                      |
| 129 | -                     | 600 / (21)    | 500        | 516                                 | CD                      |
| 201 | -                     | 600 / (21)    | 2000       | 2066                                | AD                      |
| 202 | -                     | 600 / (21)    | 1600       | 1653                                | AD                      |
| 203 | -                     | 600 / (21)    | 1400       | 1446                                | AD                      |

- Valdir ofnar skulu framleiddir í samræmi við IST EN 442
- Á alla ofna komi lofskrúfa og stillitíð
- Öll ofnatengi eru 10mm
- Á alla ofna komi hitastýrir lokar, eða rafstýrir.

*H. Gunnlaugsson*  
Kt. 110457-2789

**KAPLAKRIKI**

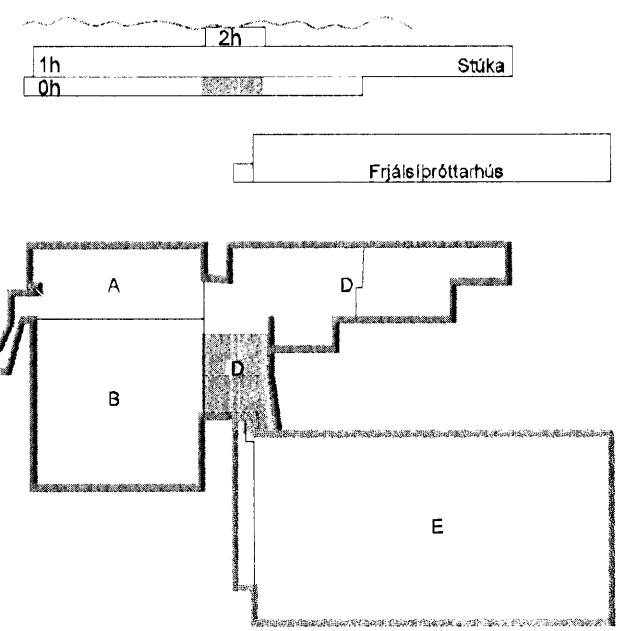

|     |          |  |                 |
|-----|----------|--|-----------------|
| C   | 09.12.08 | Breyti ofnatafla vegna ofna í skyrimingarsal | KMJ/SÁS         |
| B   | 03.03.08 | Ofnum bætt inn á ofnalista                   | BS / SÁS        |
| A   | 23.11.07 | Verkefning                                   | KMJ/SÁS         |
| Ug. | Dags.    | Skýring                                      | HannaóYfirfarló |



**VERKFRÆÐISTOFA**


BÆJARHRAUN 20 · 220 HAFNARFJÖRÐUR · KENNIT. 710796-2899  
vsb@vsb.is · Sími 585 8600 · Fax 585 8610 · www.vsb.is

Afritun sérhöfundar Sveinns Áki Sverrisson Kt: 230855-6809  
Verkefnið: *HannaóYfirfarló*

**KAPLAKRIKI  
HAFNARFIRÐI**

Verkefnið:  
**Lagnir  
Neyslutvns- og hitalagnir  
Grunnmynd kjallara og ofnalisti**

|          |          |           |        |      |
|----------|----------|-----------|--------|------|
| Hannaó   | Teiknað  | Yfirfarló | Kvarði | Síða |
| BS       | BS       | SÁS       | 1:50   | / A1 |
| Dags.    | Verkefni | Teikning  | Útgáfa |      |
| 30.04.07 | 06811    | A P205    | C      |      |

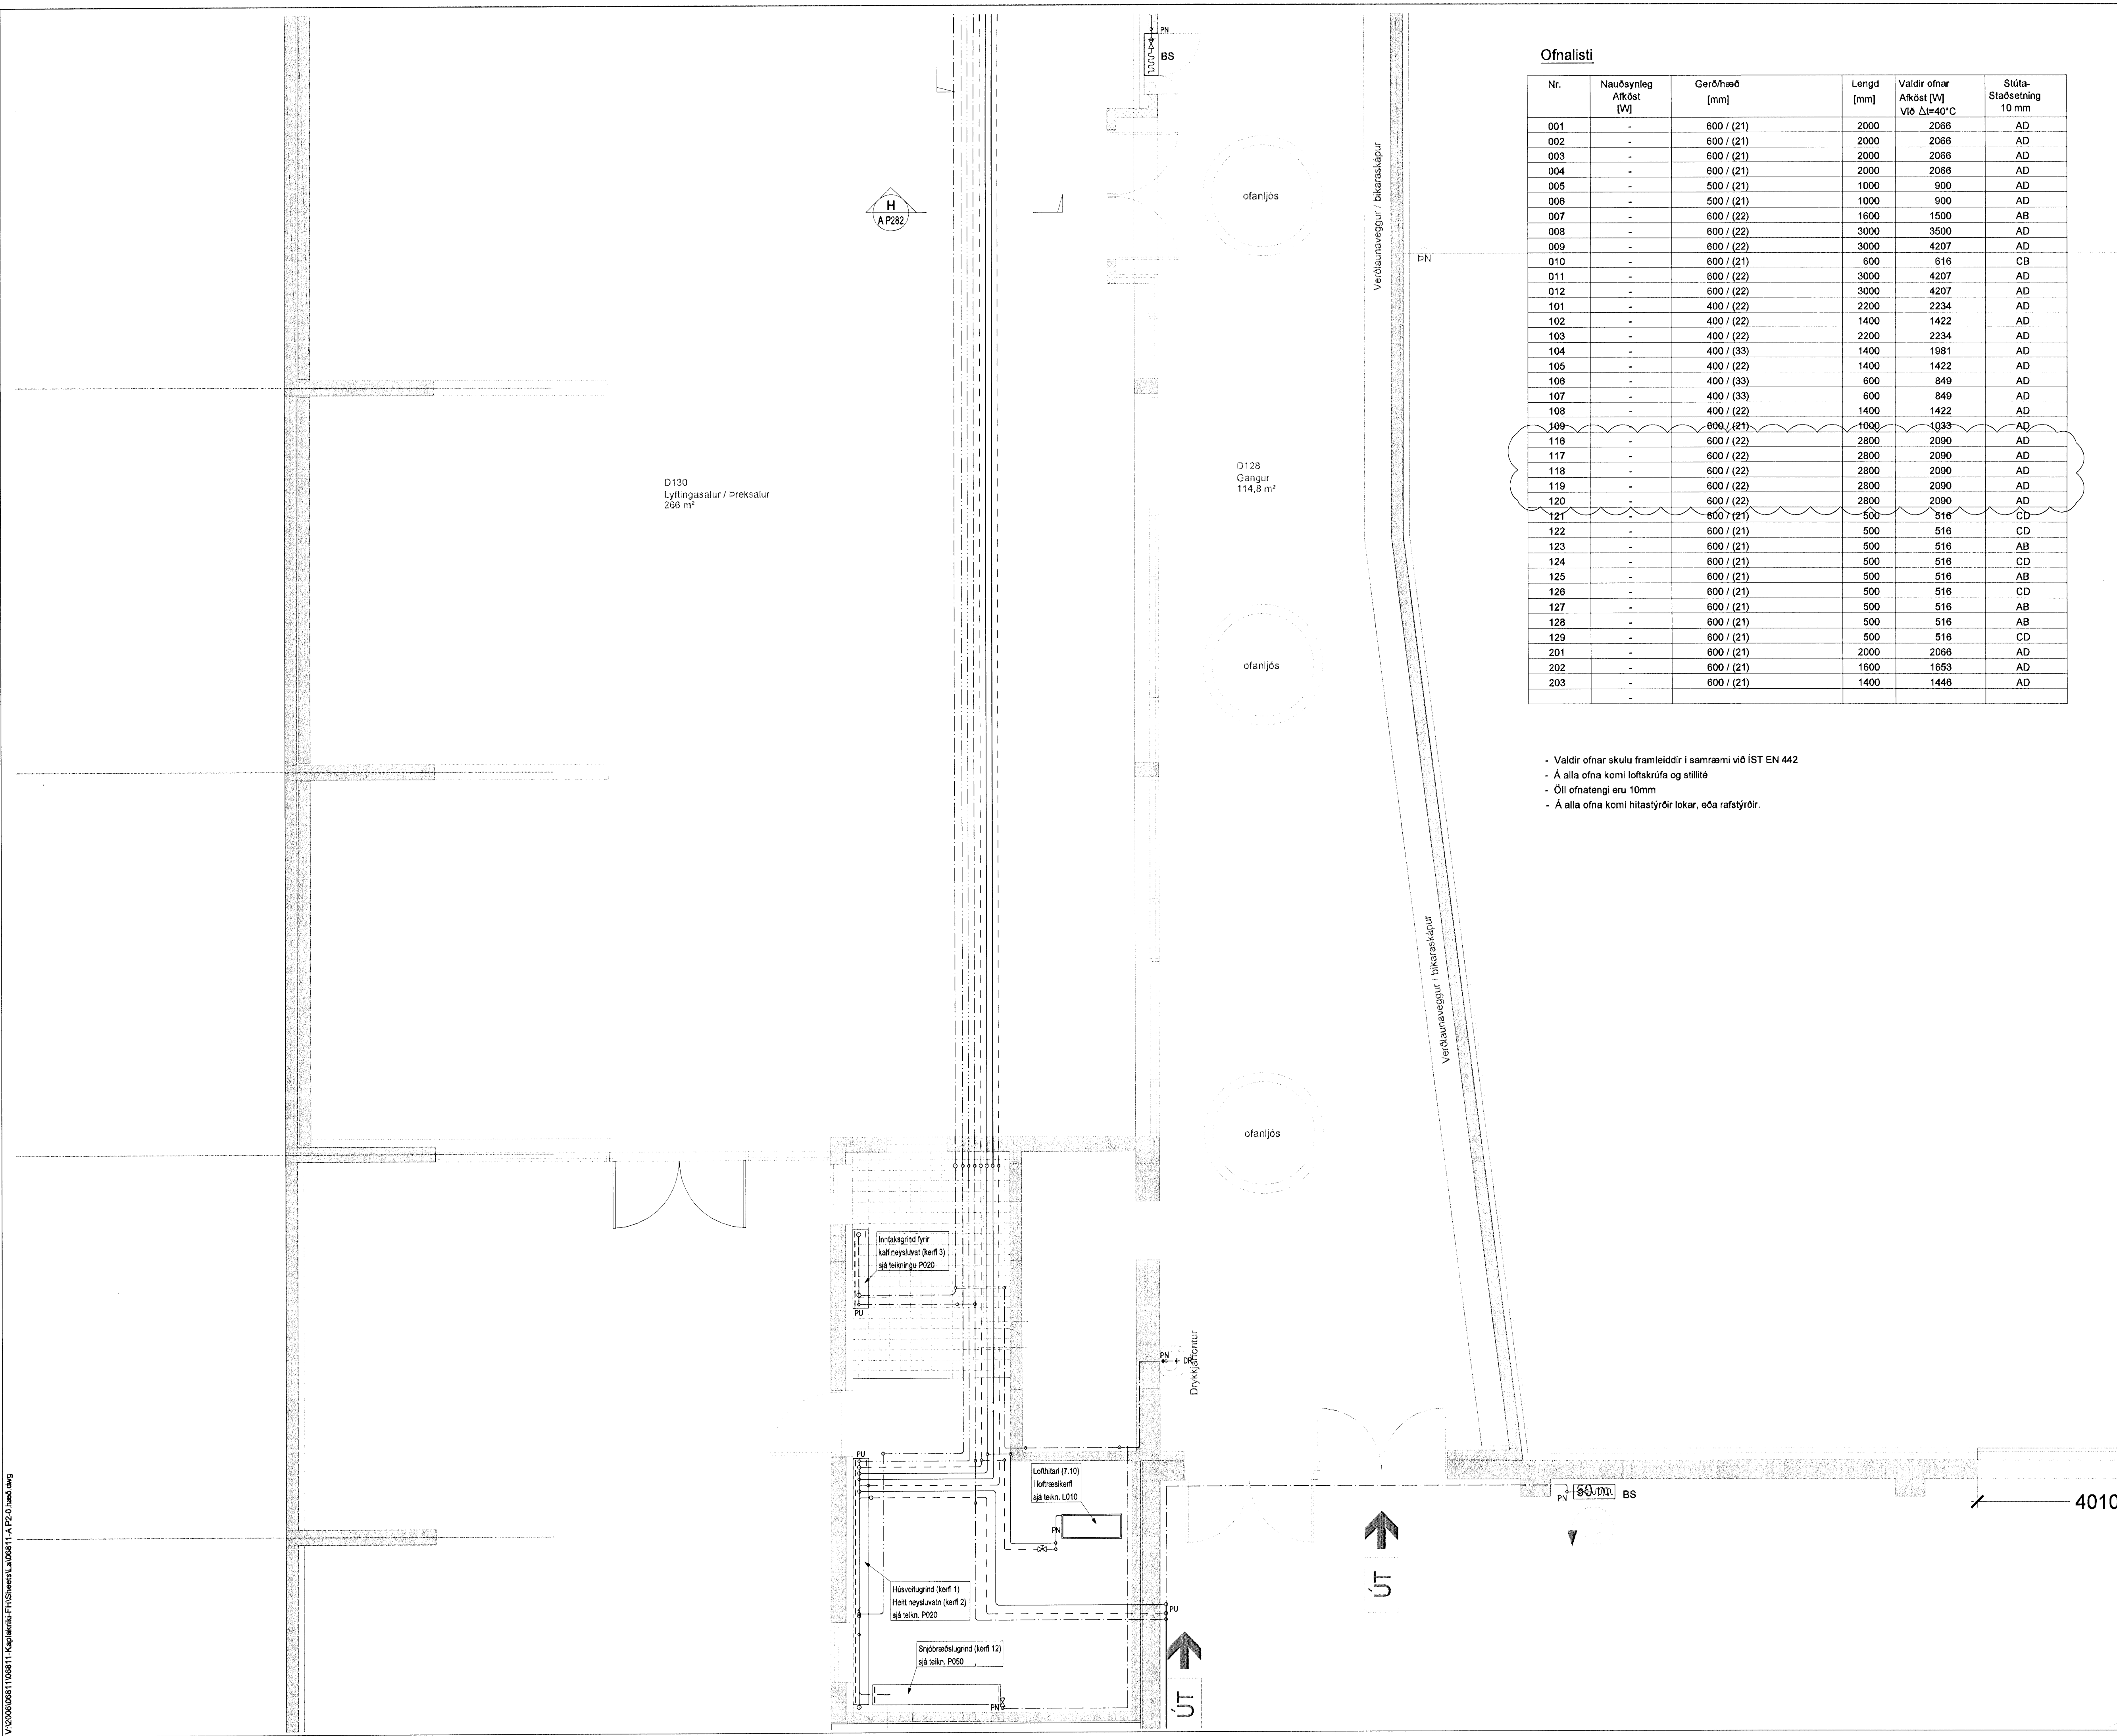

V:\2006\06811\06811-Kaplaemi-FH\Sheets\LA06811-A-P205.dwg