



Samþykkt þann  
 22 DEC 2008  
 Byggingafulltrúinn / Hafnarfirði  
 F.h. Hrólfur S. Gunnlaugsson

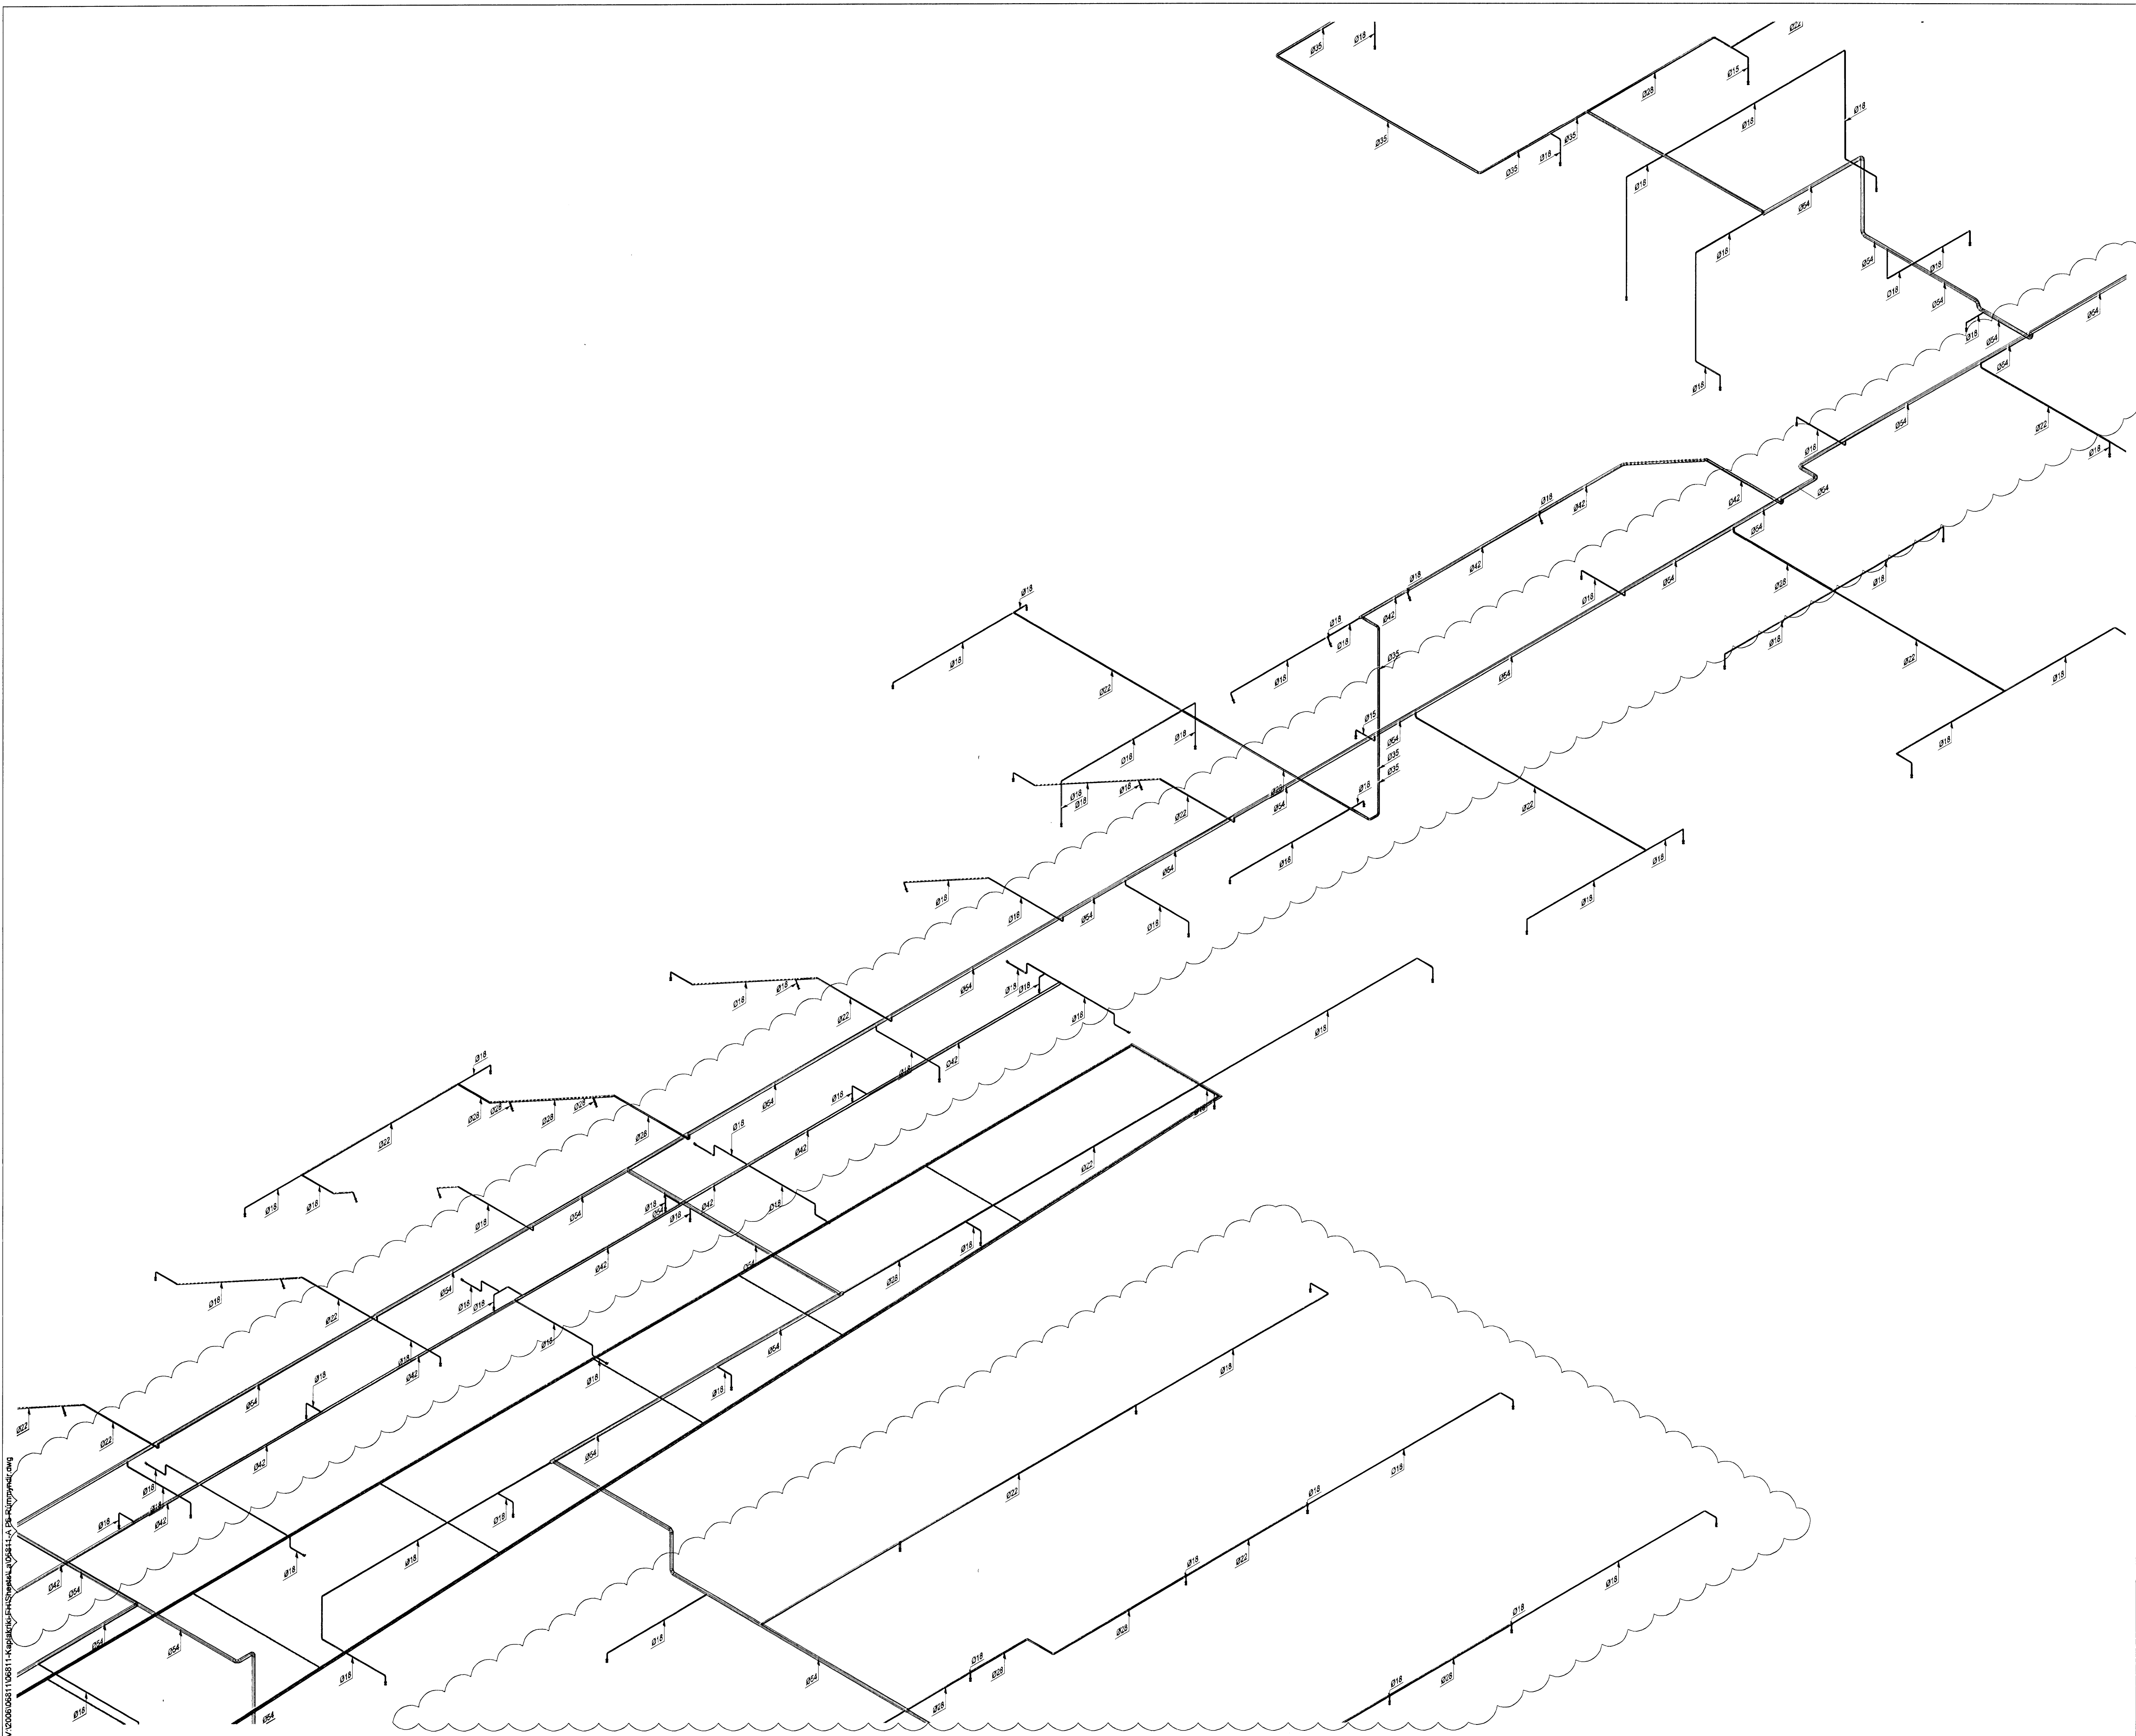

KAPLAKRIKI

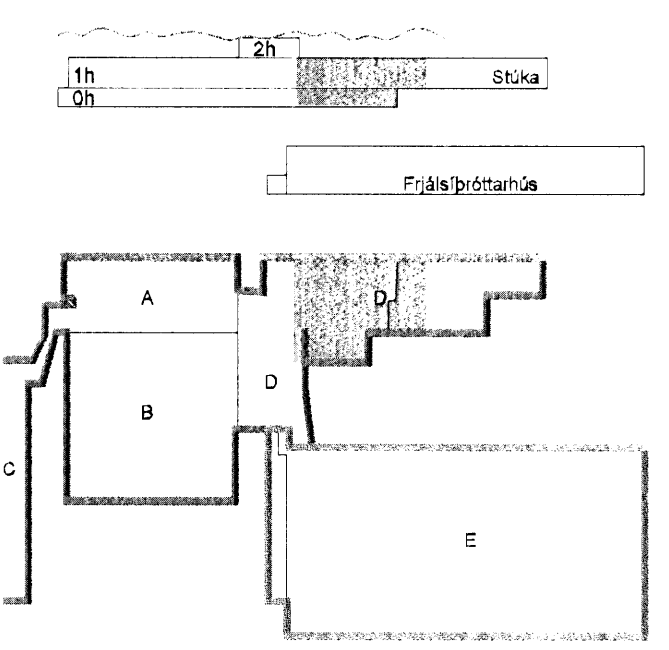

C 09.12.08 Breytt lega lagna BS/SAS  
 B 11.07.08 Breyttar stærðir og lega lagna KMJ/SAS  
 A 23.11.07 Verktækning KMJ/SAS  
 Útg. Dags. Skýring Hannabó/Yfirfarið



VERKFRÆÐISTOFA

BÆJARHRAUN 20 · 220 HAFNARFJÖRDUR · KENNIT. 710798-2899  
 vsb@vsb.is · Sími 585 8600 · Fax 585 9610 · www.vsb.is

Áritun sérhöfundar  
 Sveinn Áki Sverrisson Kt. 230855 5609

Verkefni  
**KAPLAKRIKI  
 HAFNARFIRÐI**

Verkhúti  
 Lagnir  
 Vatnsúðalagnir  
 Rúmmynd

Hannað	Teiknað	Yfirfarið	Kvarði	Síða
BS	BS	SAS	1:50	/ A1
Dags	Verkefni	Teikning	Útgáfa	
30.04.07	06811	A P693	C	