

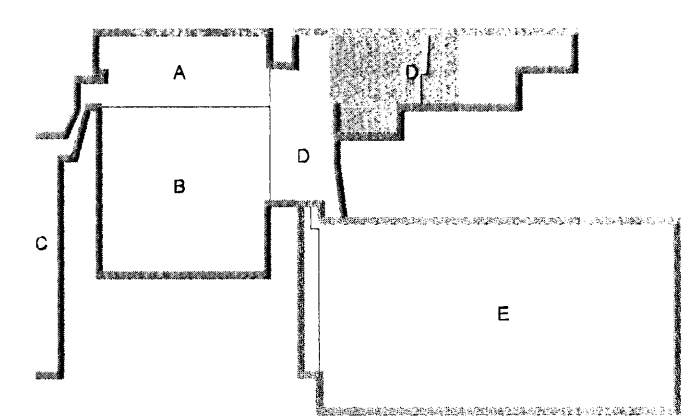


[Handwritten signature]
 Hrólfur S. Gunnlaugsson

KAPLAKRIKI

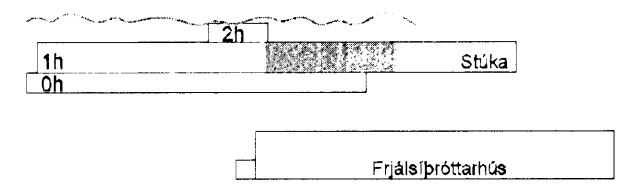

C	09.12.08	Breytt lega lagna	BS/SAS
B	11.07.08	Breyttar stærðir og lega lagna	KMJ/SAS
A	23.11.07	Verktækning	KMJ/SAS
Útg.	Dags.	Skýring	Hannað/Yfirfarð

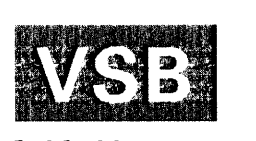

VERKFRÆÐISTOFA

BÆJARHRAUN 20 - 220 HAFNARFJÖRDUR - KENNIT. 710796-2899
 vsb@vsb.is - Sími 555 9500 - Fax 555 8610 - www.vsb.is

Áritun sérhönnuðar
 Sveinn Áki Sverrisson Kt: 230855 5600

Verkefni
**KAPLAKRIKI
 HAFNARFIRÐI**

Verkhúti
**Lagnir
 Vatnsúðalagnir
 Grunnmynd 1.hæðar**

Hannað	Teiknað	Yfirfarð	Kvarði	Síða
BS	BS	SAS	1:50	/ A1
Dags.	Verkefni	Teikning	Útgáfa	
30.04.07	06811	A P613	C	