


NEDRI-HÆÐ

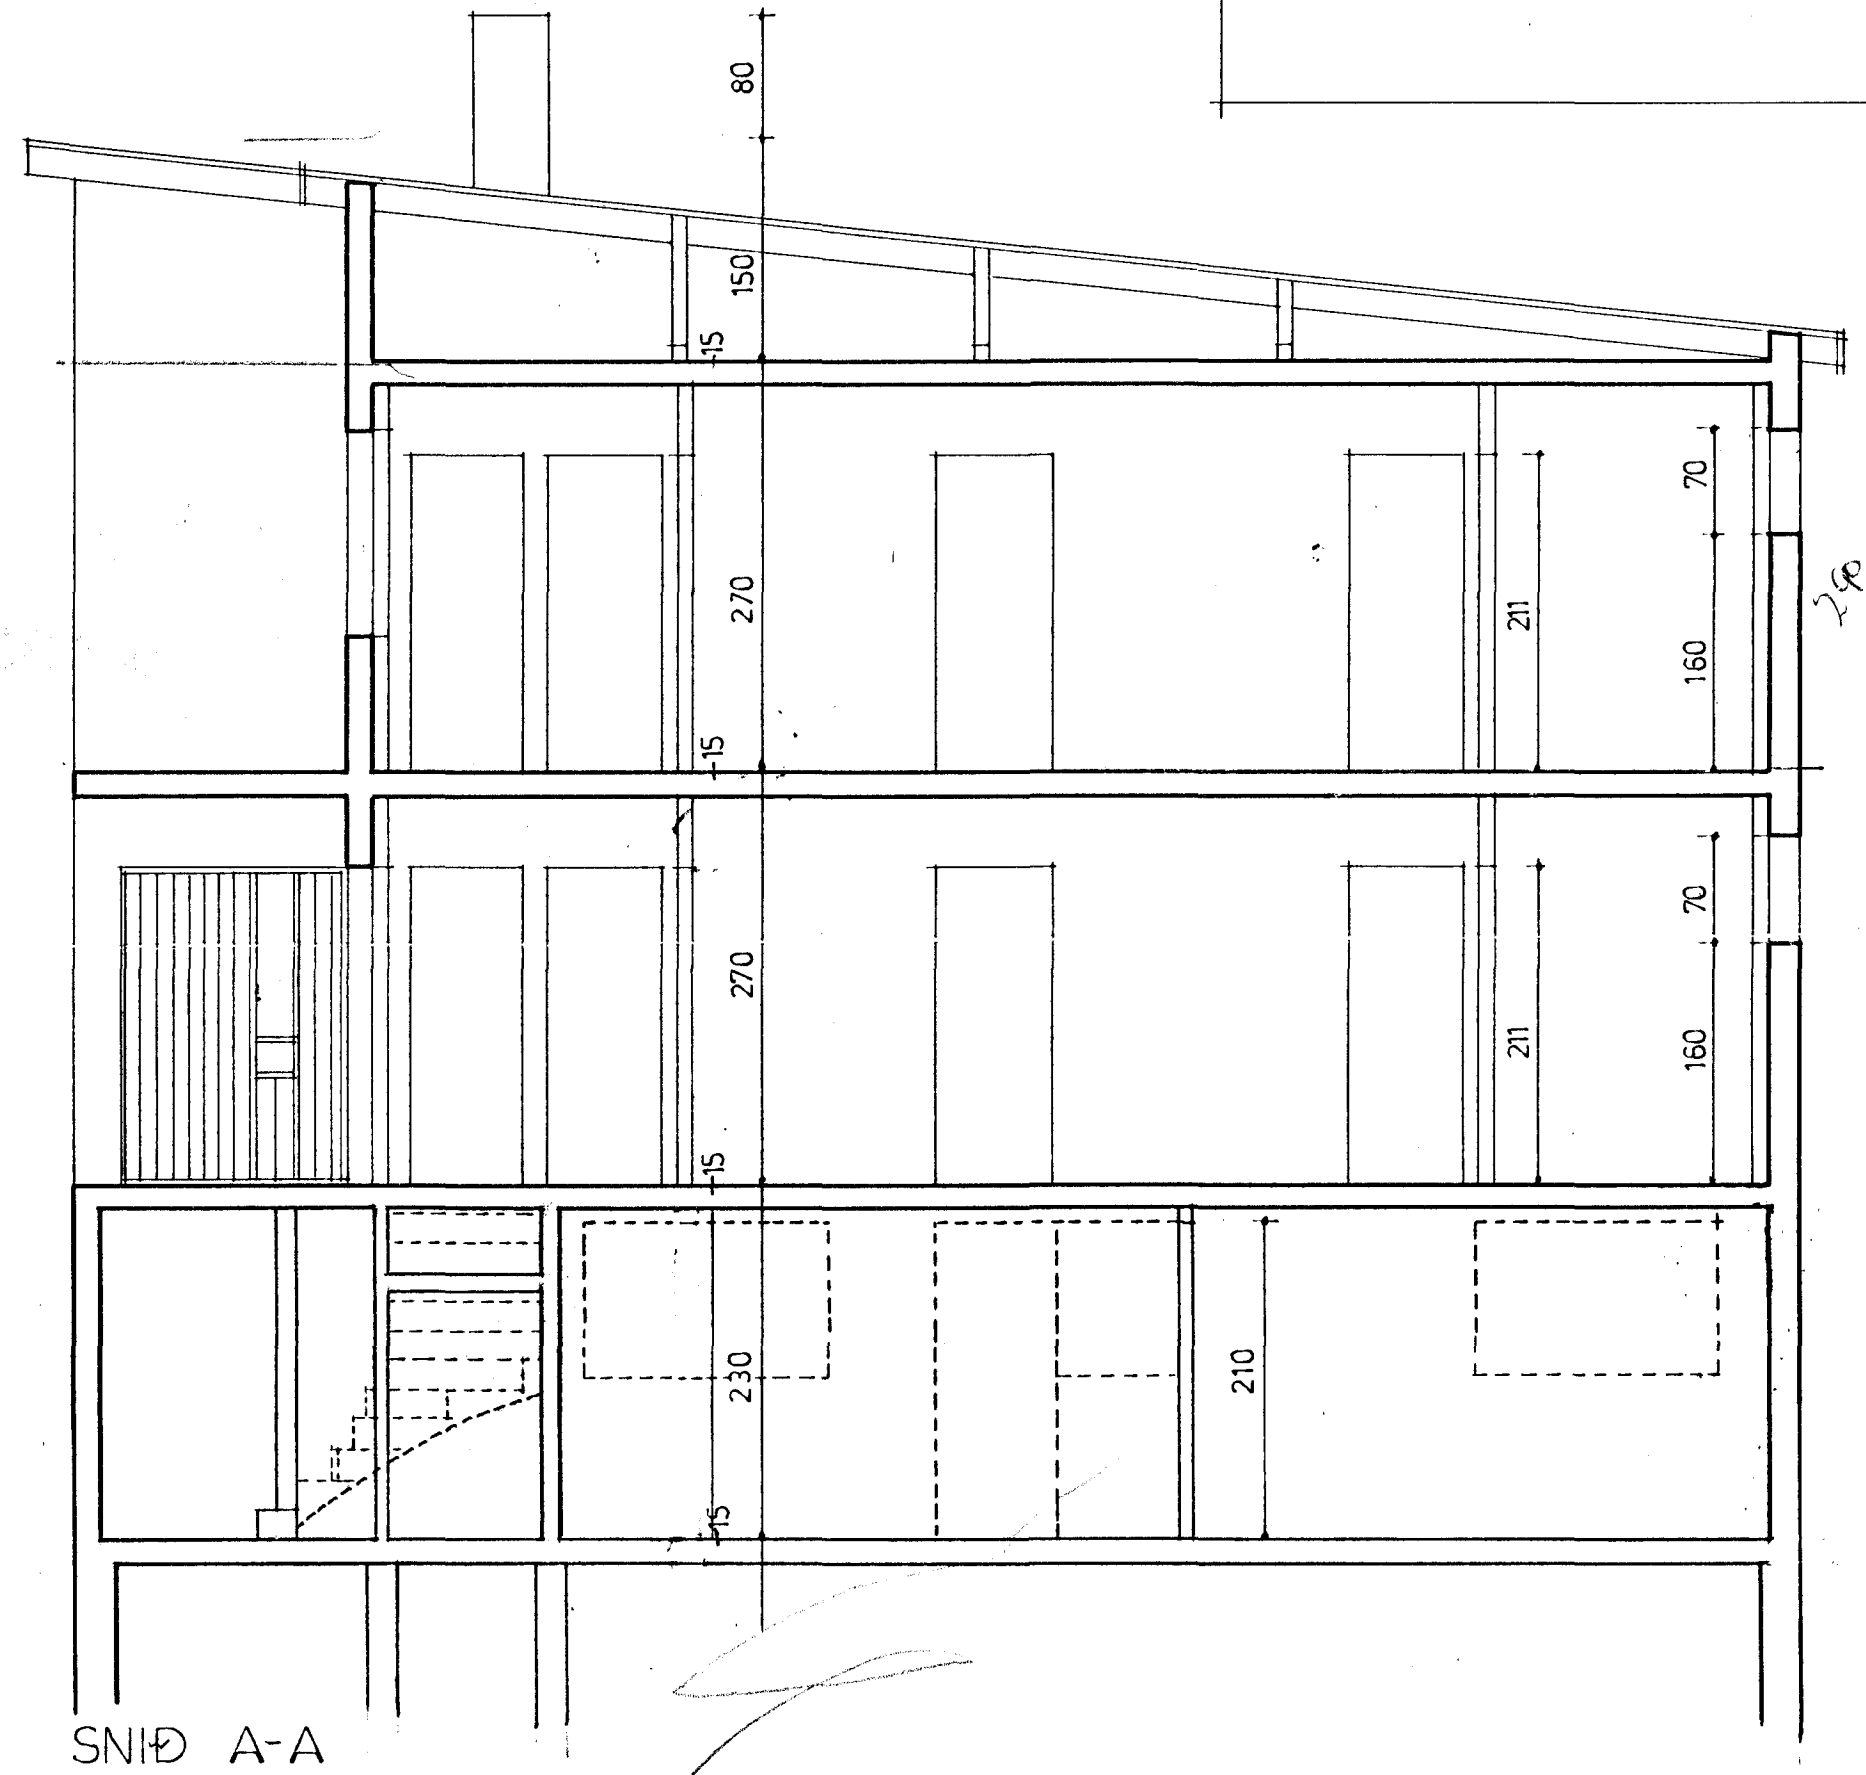

SNID A-A

breitt júlí 1962

Sigurður Guðmundsson
Kaeldi Kaeldisson

HÚSNÆÐISMÁLASTOFNUN	RÍKISINS
GRUNNMYND 1 HÆÐAR OG SNID MÁL 1:50	TVÍBÝLISHÚS VERK 116 ES br JÚNÍ 1959
magnus i ingvarsson	