


Kvöð um gangandi umferð meðfram iðarmörkum

78,51

3721,6

Samþykkt þann
23 JUL 2008
Byggingafrútrúnn / Hafnarfirði
F.h. Jón Sigurðsson
Sveinbjörn Þorpeyri

MHL. 04
32
Gk = 9,10

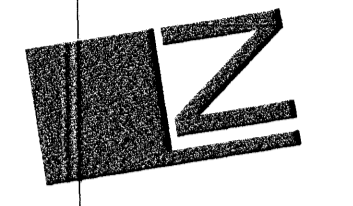

TÁKN

- GN = Niðurfall
 - LR = Loftrásing
 - PK = Þóskassar
 - NL = Nýðarljós
 - VLR = Vélknúin loftrásing
 - R = Reykskjálfari
 - UT = Merktur útgangur
 - ♿ = Elástæði fyrir fatlaða
 - BO = Björgunarpop
 - ▶ = Fallstigi við björgunarpop
 - ☉ = Brunnaslanga 20 m.
- ELDVARNAMERKINGAR**
- EI 60 = Bjarneti A60 eða B60 veggur
 - EI 80 = A60 eða B60 veggur
 - R60 = Bygjur í 60 mínútur, l.d. sola eða hiti
 - E30 = E30 hurð eða veggur
 - E30 CS = E30 S (reykþétt og sjálflokandi)
 - E60 CS = A60 eða B60 hurð
 - E 30 = F30 glær
 - ECS 30
 - A = er óbrennandi eðli
 - B = er brennandi eðli (t.d. timbur)

BREYTING

- A: 09.08.2004
- Breyting vegna athugasemda
- B: 28.09.2004
- 1. Íbúðir 0202, 0302, 0402 speglast
- 2. Laufarfréttir á burðarvegjum í samræmi við verkfræði teikningar
- D: 14.07.2008
- Þætt við skjólvegg til afmörkunar sérnottalata á íbúð 0104.

TEIKNAD

RCM.JGE.YAI

MKV.

1:100

ÐAGSETNING

13.07.2004


BLAÐ

3 AF 11

LÆKJARGATA 32
HAFNARFJÖRÐUR

GRUNNMYND 1.HÆÐ

KRISTINN RAGNARSSON arkitekt EHF.
KRISTINN RAGNARSSON - Kt. 120944.2669 - t11kristinn@simnet.is
TEIKNISTOFAN SMÍÐJUGVÍGI 11 - 200 KÚPAVOGI - ÍSLAND - S. 554 2255 - FAX 544.4225

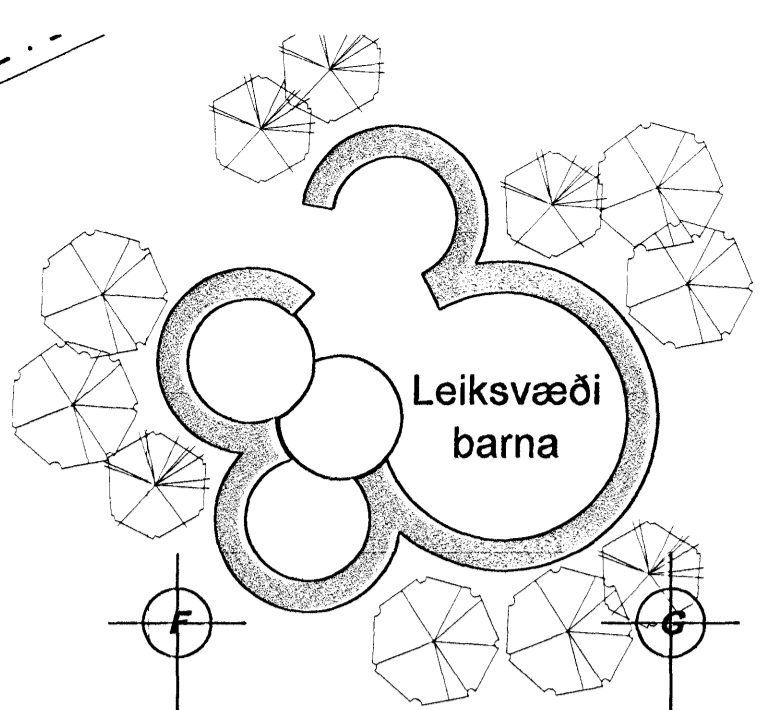

4 Bilastæði

5 Bílskúrar

3 Bílskúrar

10 Bilastæði

2 Bilastæði

5 Bilastæði

Kvöð um almenna umferð

46,24

L +9,57

