



*Samh. Þingmanns*

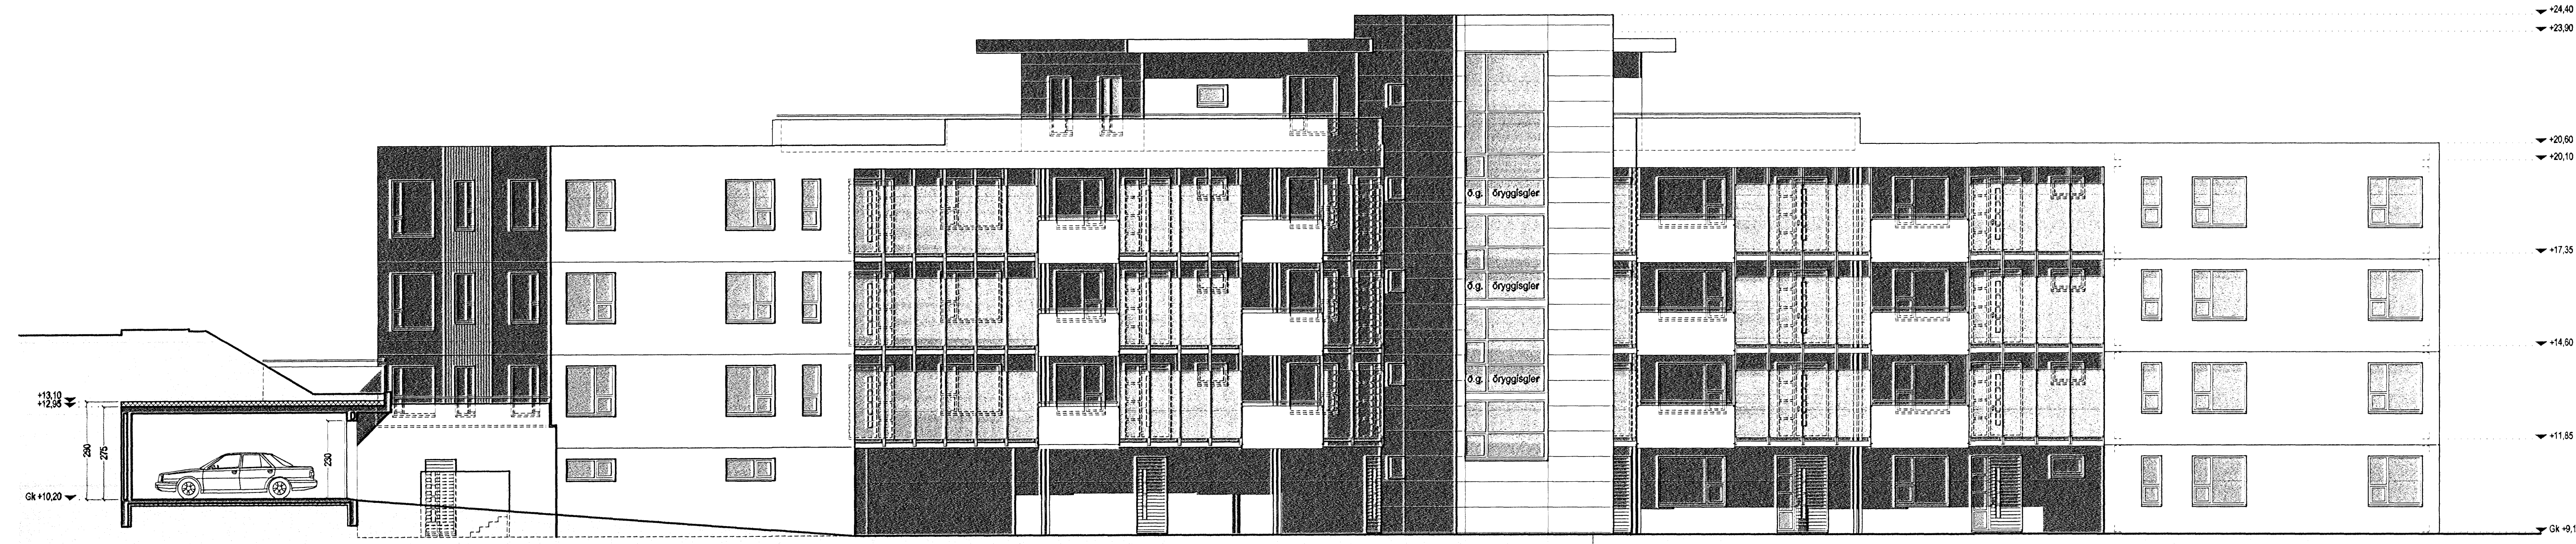

austur útlit

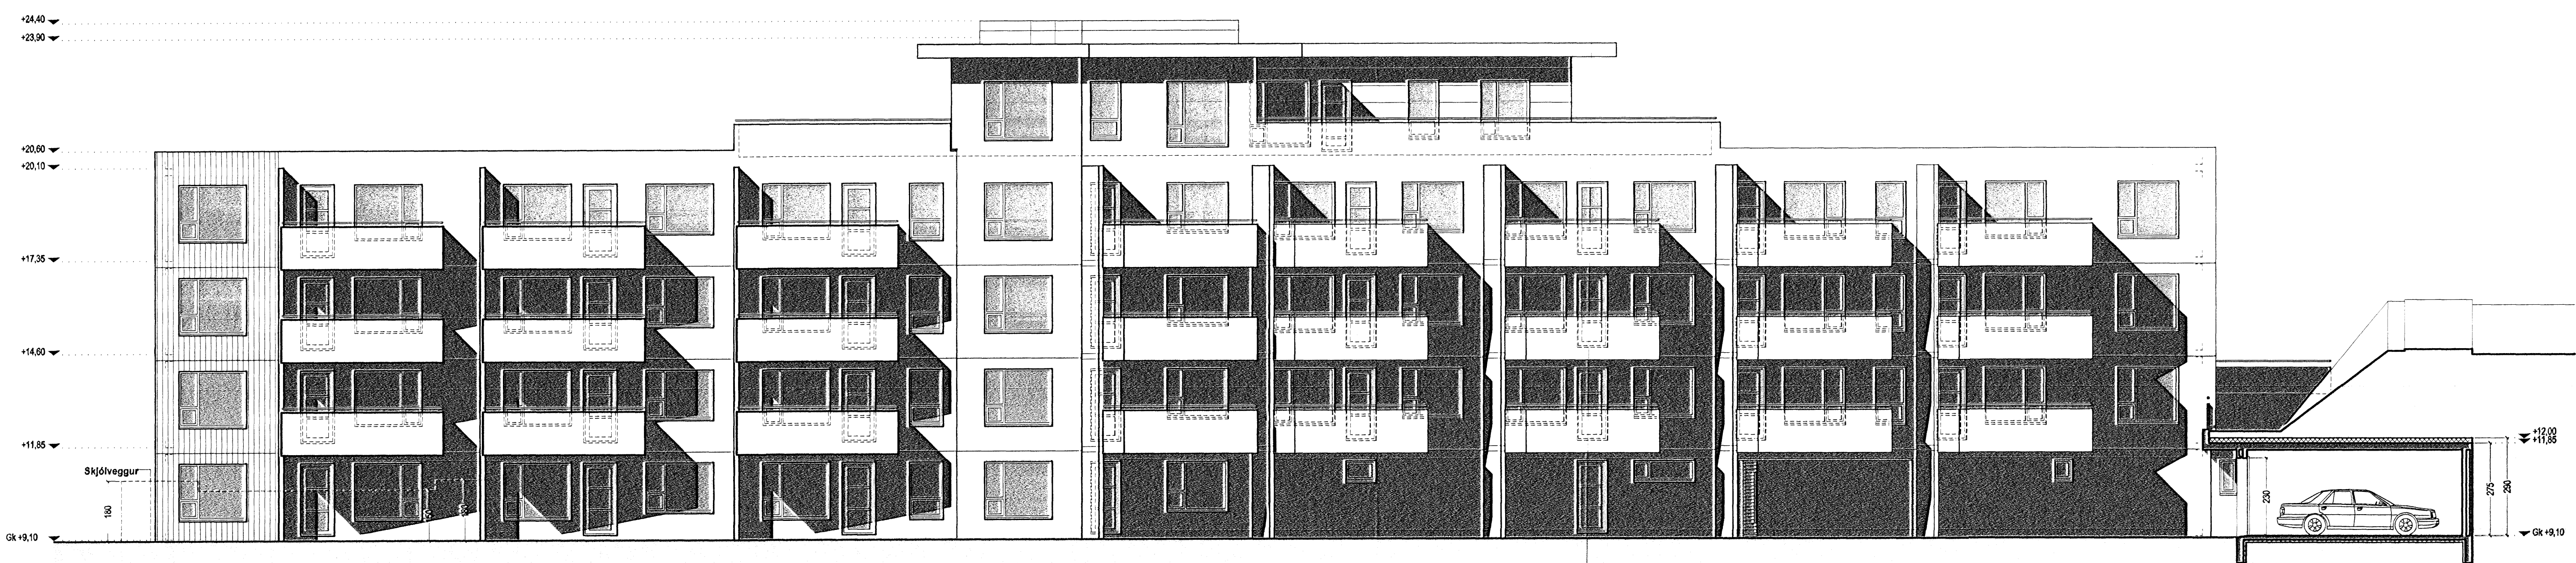

vestur útlit

▼ +24.40  
▼ +23.90

▼ +20.60  
▼ +20.10

▼ +17.35

▼ +14.60

▼ +11.85

▼ GK +9.10

**TÁKN**

- GN = Niðurfall
  - LR = Lofttræsting
  - PK = Póstkassar
  - NL = Neyðarfjós
  - VLR = Vélknúin lofttræsting
  - R = Reykskyrnari
  - ÚT = Merktur úrgangur
  - ♿ = Stílastæði fyrir fatlaða
  - BO = Björgunarpopp
  - ♻️ = Felldagti við björgunarpopp
  - 20m = Brunnaslanga
- ELDVARNAMERKINGAR**
- REI 60 = Berandi A60 eða B60 veggur
  - EI 60 = A60 eða B60 veggur
  - R60 = Burður 60 mínútur, t.d. sóla eða þv. (B30 hurð eða veggur)
  - EI30 C8 = B30 S (reykþétt og sjálfkandi)
  - EI60 C8 = A60 eða B60 hurð
  - E 30 = F30 gler
  - ECS 30
  - A = er óbrennandi efnir
  - B = er brennandi efnir (t.d. timbur)

**BREYTING**

- A: 09.08.2004
- Breyting vegna athugasemda
- B: 24.08.2004
- Breyting vegna athugasemda
- C: 28.08.2004
- 1. Ibuðir 0202, 0302, 0402 speglast
- 2. Lagfæring á burðarveggjum í samræmi við verkfræði teikningar
- D: 14.07.2008
- Bætt við skjólvegg til afmörkunar sémtafata á Ibuð 0104.

**TEIKNAD**

RCM.JGE.YAI

**MIKV.**

1:100

**DAGSETNING**

13.07.2004

**BLAD**

9 AF 11

**LÆKJARGATA 32**  
HAFNARFJÖRÐUR

ÚTLIT

KRISTINN RAGNARSSON arkitekt EHF.

KRISTINN RAGNARSSON - KL. 1209442669 - t11kristinn@simnet.is  
TEIKNISTOFAN SMÍÐJUVÉGI 11 - 200 KÖPVAOGI - ÍSLAND - S. 564 2255 - FAX 544.4225