


Norðurbakki 3 útlit Suður

Norðurbakki 1 útlit Suður

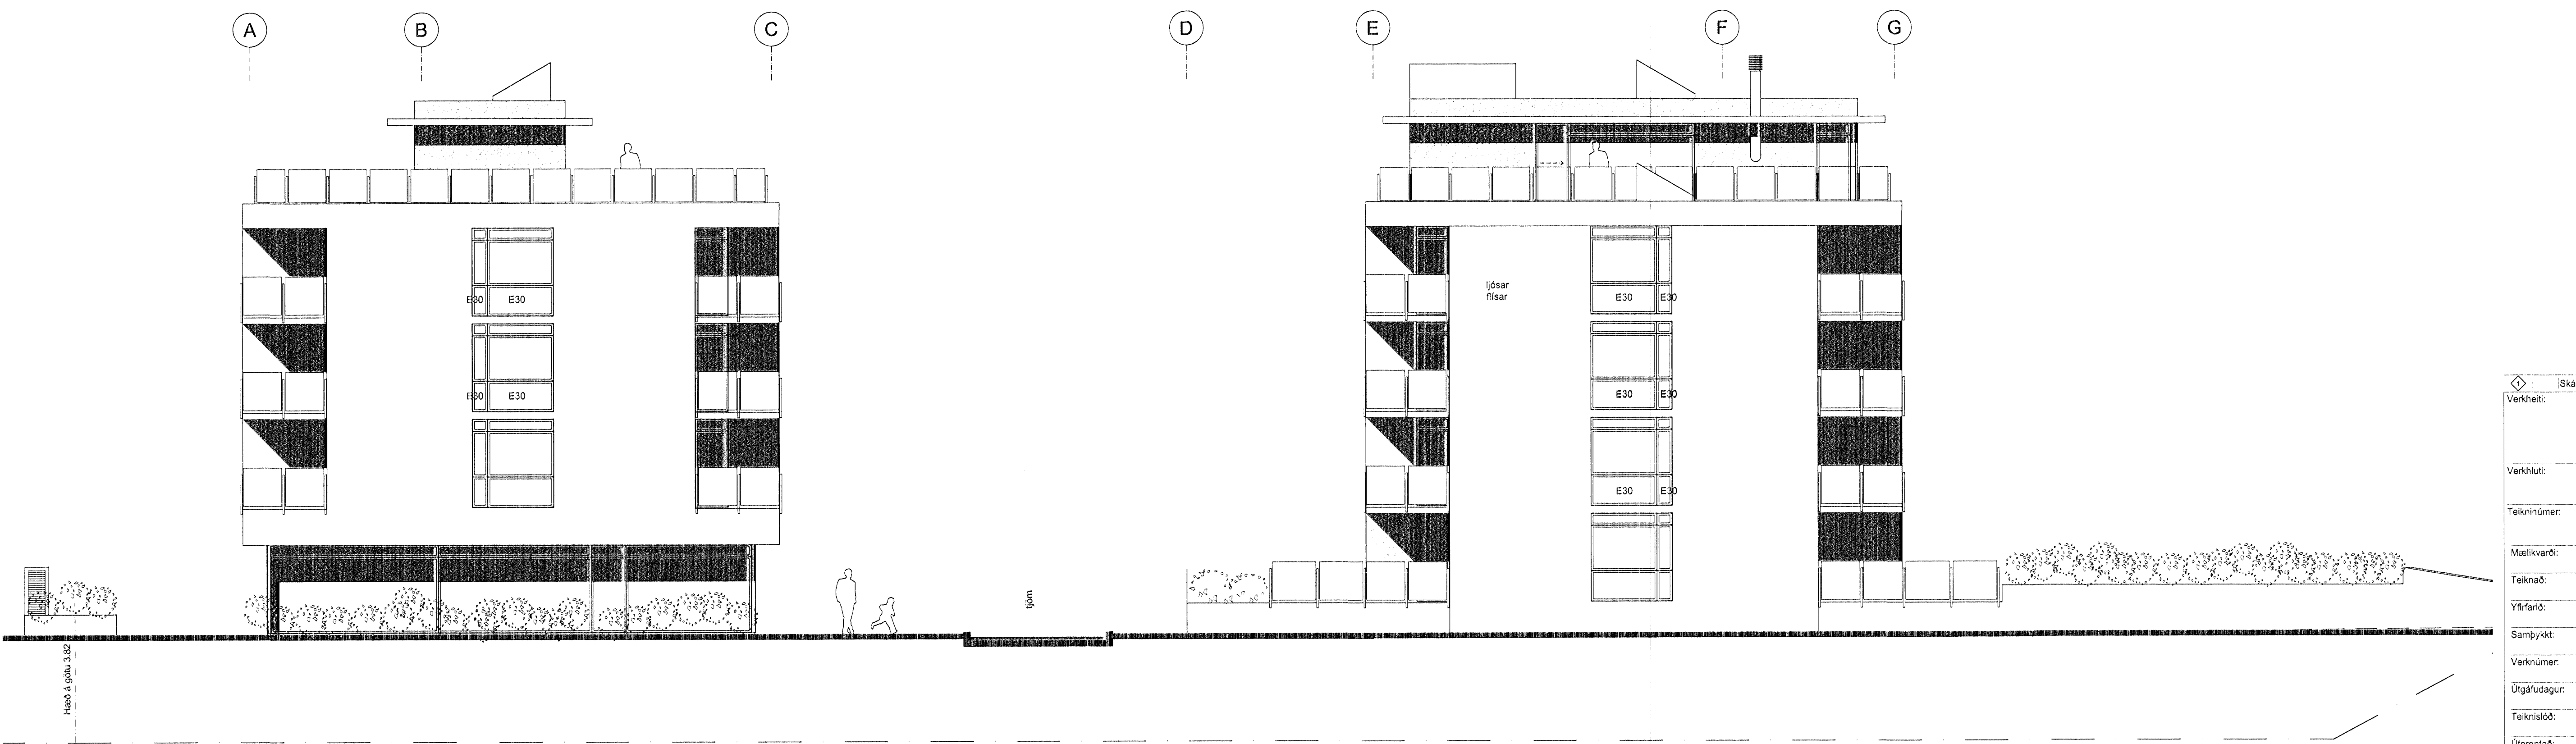

Norðurbakki 1 útlit Norður

Norðurbakki 3 útlit Norður

Verkhelti:	Skábraut og kvóð um aðg. fatlaðra	08.07.08
Verkhelti:	<b>Norðurbakki 1-3,</b> Fjölþýli, veitingar og þjónusta í Hafnarfirði	
Verkhelti:	Nr. 1-3 - útlit suður- og norðurhlóðar	
Teiknúmer:	1.12	
Mælikvarði:	1:100	
Teiknað:	HH HS	
Yfirfarir:		
Samþykkt:		
Verknúmer:	0502	
Útgáfudagur:	20.12.05	
Teiknistíð:		
Úprentað:		

*Ólafur Sigurðsson*

**ARKÞING** BOLHOLT 8 - 105 REYKJAVÍK  
Sími: 551 0870 - FAX: 551 0875  
arkthing@arkthing.is - www.arkthing.is

GLJUMUNDUR KR. GUÐMUNDSSON, ARKITEKT  
ÓLAFUR SIGURÐSSON, ARKITEKT  
SIGURÐUR HALLGRÍMSSON, ARKITEKT  
HUÓRTUR PÁLSSON, BYGG.FR.