

**SKÝRINGAR**

NEYSLUVATNSLAGNIR ERU ÚR PP-R PLASTEFTNI PN16 MEÐ ÁL EÐA FIBER STYRKINGU  
LAGNIR AÐ STÖKU TÆKI ERU Ø20 NEMA ANNAD SÉ TEKID FRAM  
LAGNIR EINANGRAST EKKI  
SLÖKKVILOGN ERU ÚR HEITSINKUÐU STÁLI  
SLÖKKVILOGN EINANGRAST EKKI

STYRÐARFLOKKAR  
PP-R PN16 PLASTEFTNIS


utanmál x veggþykkt  
ø16 = 16x2.2 mm.  
ø20 = 20x2.8 mm.  
ø25 = 25x3.5 mm.  
ø32 = 32x4.5 mm.  
ø40 = 40x5.6 mm.  
ø50 = 50x6.9 mm.  
ø63 = 63x8.7 mm.  
ø75 = 75x10.4 mm.

KALT NEYSLUVATN  
HEITT NEYSLUVATN  
HRNGRÁS  
SLÖKKVILOGN  
FRÁRENNSLI


**SKAMSTAFANIR**

BRSL BRUNASLÖNGUHLÓL  
DB DRYKKJARBRUNNUR  
HL HANDLAUG  
HR HREINSIGREIN  
SB STEYPIBÁÐ  
UP LUPPVIOTTAVEL  
VS VATNSSALERNI  
PS PVAGSKÁL  
PT PAKTÚÐA  
PV PVOTTAVEL  
GNG4 GÖLFNIDURFALL DN70 M. GEGNUMRENNSLI  
GNG5 GÖLFNIDURFALL DN100

**SKÝRINGARMYND**  
1:50

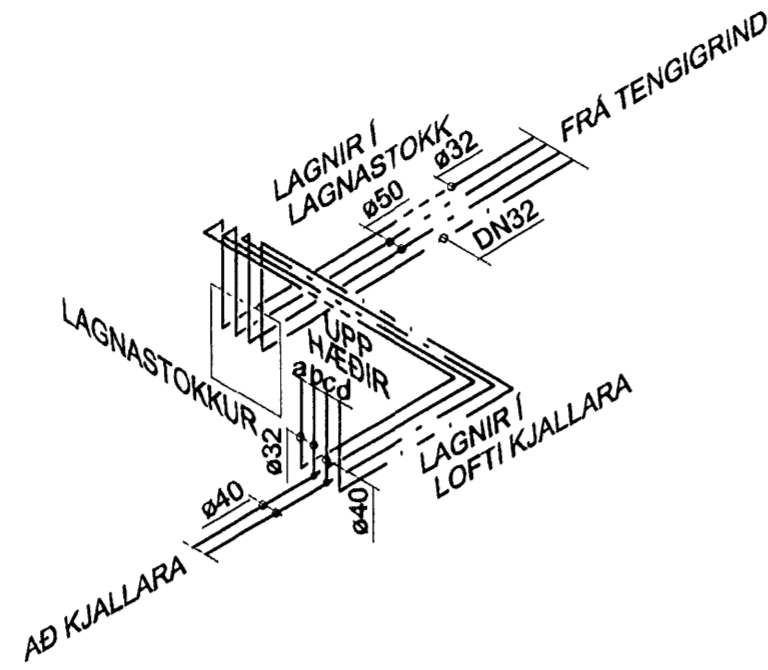

**RÚMMYND - HREINLÆTISLAGNIR**  
1:50

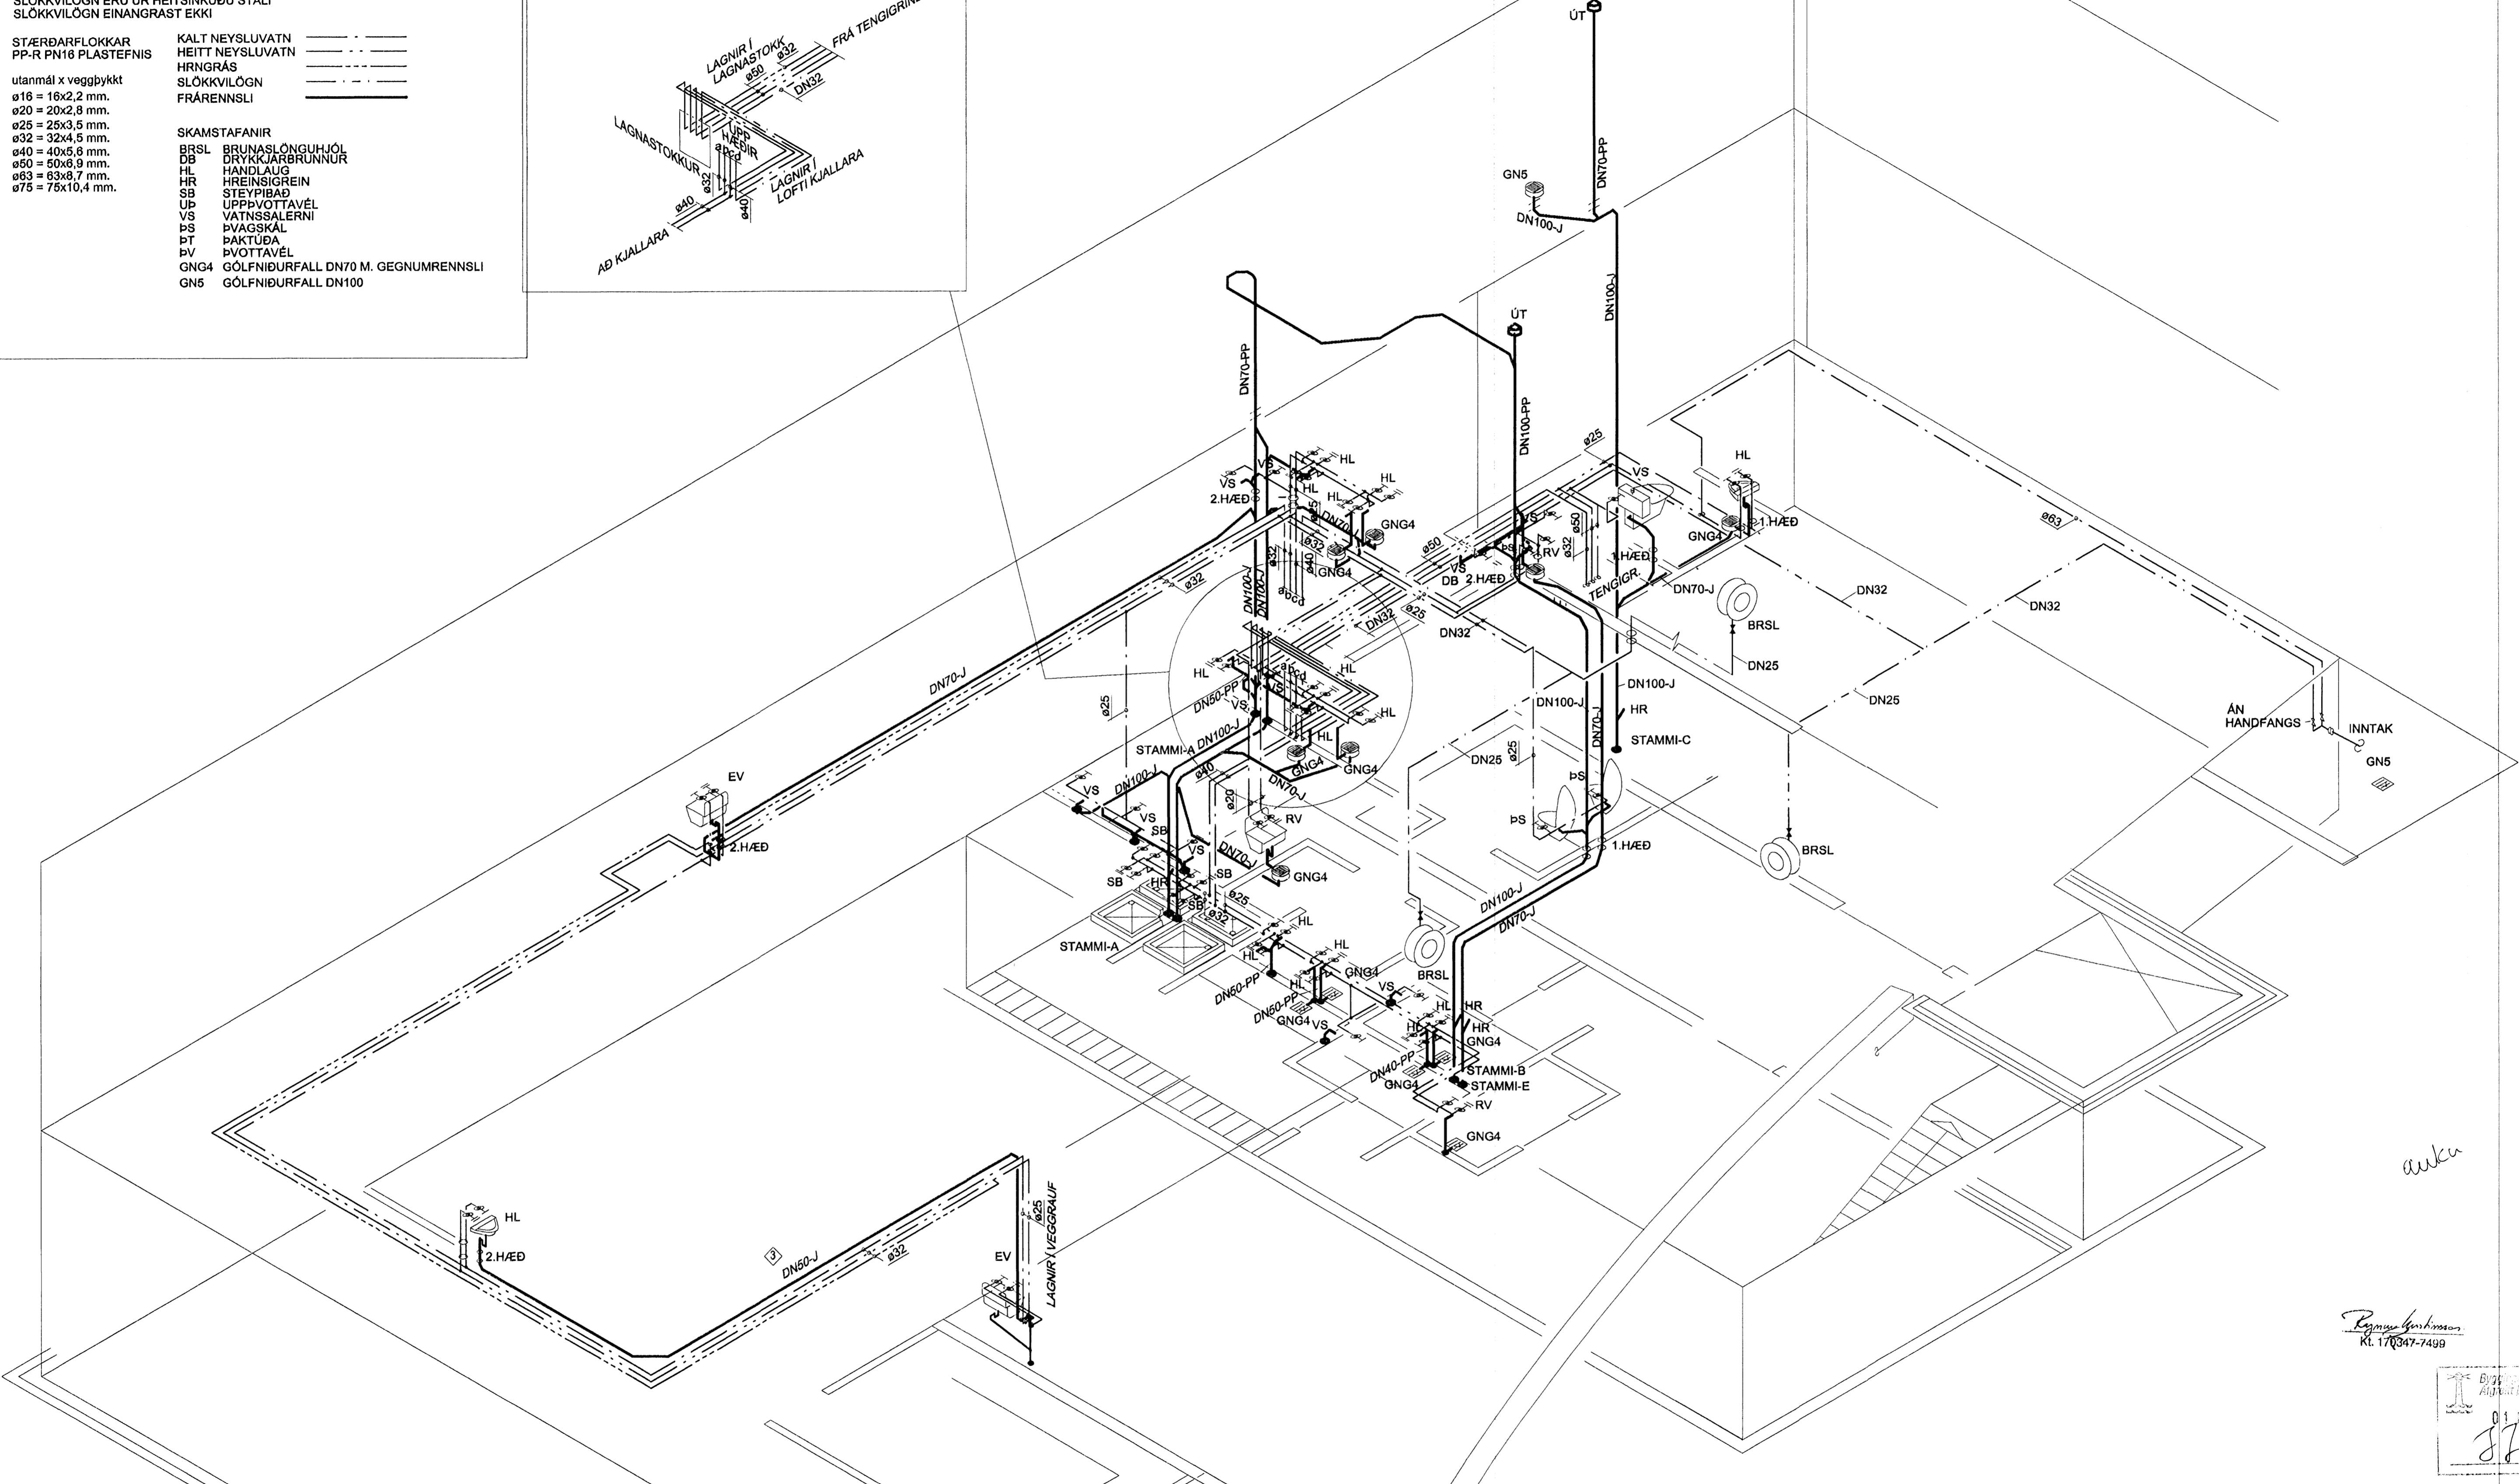

Skýringar:  
Explanations:

Breyt. / Rev.	Brayting / Revision	Dags. / Date	Samb. / Approved	Naik. / Released
4	EFTIR FRAMKVÆMD	28.09.04	ÓS.	
3	STYRÐ FRÁRENNISLAGNAR BREYTT	07.05.04	ÓS.	
2	ÓTLOFTUN FERÐ TIL, OG LEGU LAGNA UNDIR STIGAPALLI BREYTT.	17.12.'03	ÓS.	
1	VINNUTEKNING	09.09.'03	RK.	

This drawing is the property of the Alcan Iceland Ltd. and handed out for personal use only. It may neither be copied nor made available to others without permission of the Alcan Iceland Ltd. The receiver is liable for any misuse.

Fjöldi stykja / Number of pieces	IV III II I	Húsur / Object	SKRIFSTOFUHÚS ALCAN	Mhl. / Scale	Mhl. 94
Stærð / Format	A1	Skv. / Scale	1:50	Kostnaður / Price	4110
Verkfalli / Supplier	VGK CONSULTING ENGINEERS LTD.	Teikn. / Drawn	ÓS.	Yfirf. / Checked	Strauzevík / Straumevík



Ragnyork  
Kl. 170347-7499

Byggingarrit / Drawing  
Alcan Ltd.  
01.10.04  
JF