


SKÝRINGAR

NEYSLUVATNSLAGNIR ERU ÚR PP-R PLASTEFNI PN16 MED ÁL Eða FIBER STYRKINGU
LAGNIR AÐ STÖKU TÆKI ERU Ø20 NEMA ANNAD SÉ TEKID FRAM
LAGNIR EINANGRAST EKKI
SLÖKKVILÖGN ERU ÚR HEITSINKUÐU STÁLI
SLÖKKVILÖGN EINANGRAST EKKI


- | | | |
|----------------------|--|------|
| STÆRDARFLOKKAR | KALT NEYSLUVATN | ---- |
| PP-R PN16 PLASTEFNIS | HEITT NEYSLUVATN | ---- |
| | HRNGRÁS | ---- |
| utanmál x veggþykkt | SLÖKKVILÖGN | ---- |
| | FRÁRENNSLI | ---- |
| ø16 = 16x2,2 mm. | SKAMSTAFANIR | |
| ø20 = 20x2,8 mm. | BRSL BRUNASLÖNGUHIÓI | |
| ø25 = 25x3,5 mm. | DB DRYKKJARBRUNNUR | |
| ø32 = 32x4,5 mm. | HL HANDLAUG | |
| ø40 = 40x5,6 mm. | HR HREINSIGREIN | |
| ø50 = 50x6,9 mm. | SB STEYPIBÁÐ | |
| ø63 = 63x8,7 mm. | UP UPPÞVOTTAVÉL | |
| ø75 = 75x10,4 mm. | VS VATNSSALERNI | |
| | PS ÞVAGSKÁL | |
| | PT ÞAKTÚÐA | |
| | PV ÞVOTTAVÉL | |
| | GNG4 GÖLFNIDURFALL DN70 M. GEGNUMRENNSLI | |
| | GN5 GÖLFNIDURFALL DN100 | |

SKÝRINGARMYND
1:50

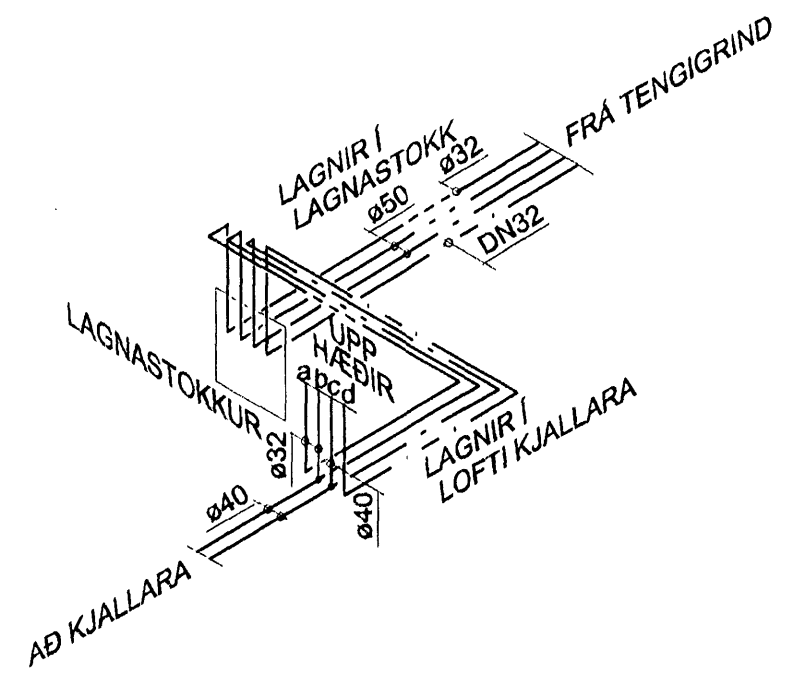

RÚMMYND - HREINLÆTISLAGNIR
1:50

Format A1 (841x594 mm) is 20 mm outside of this frame

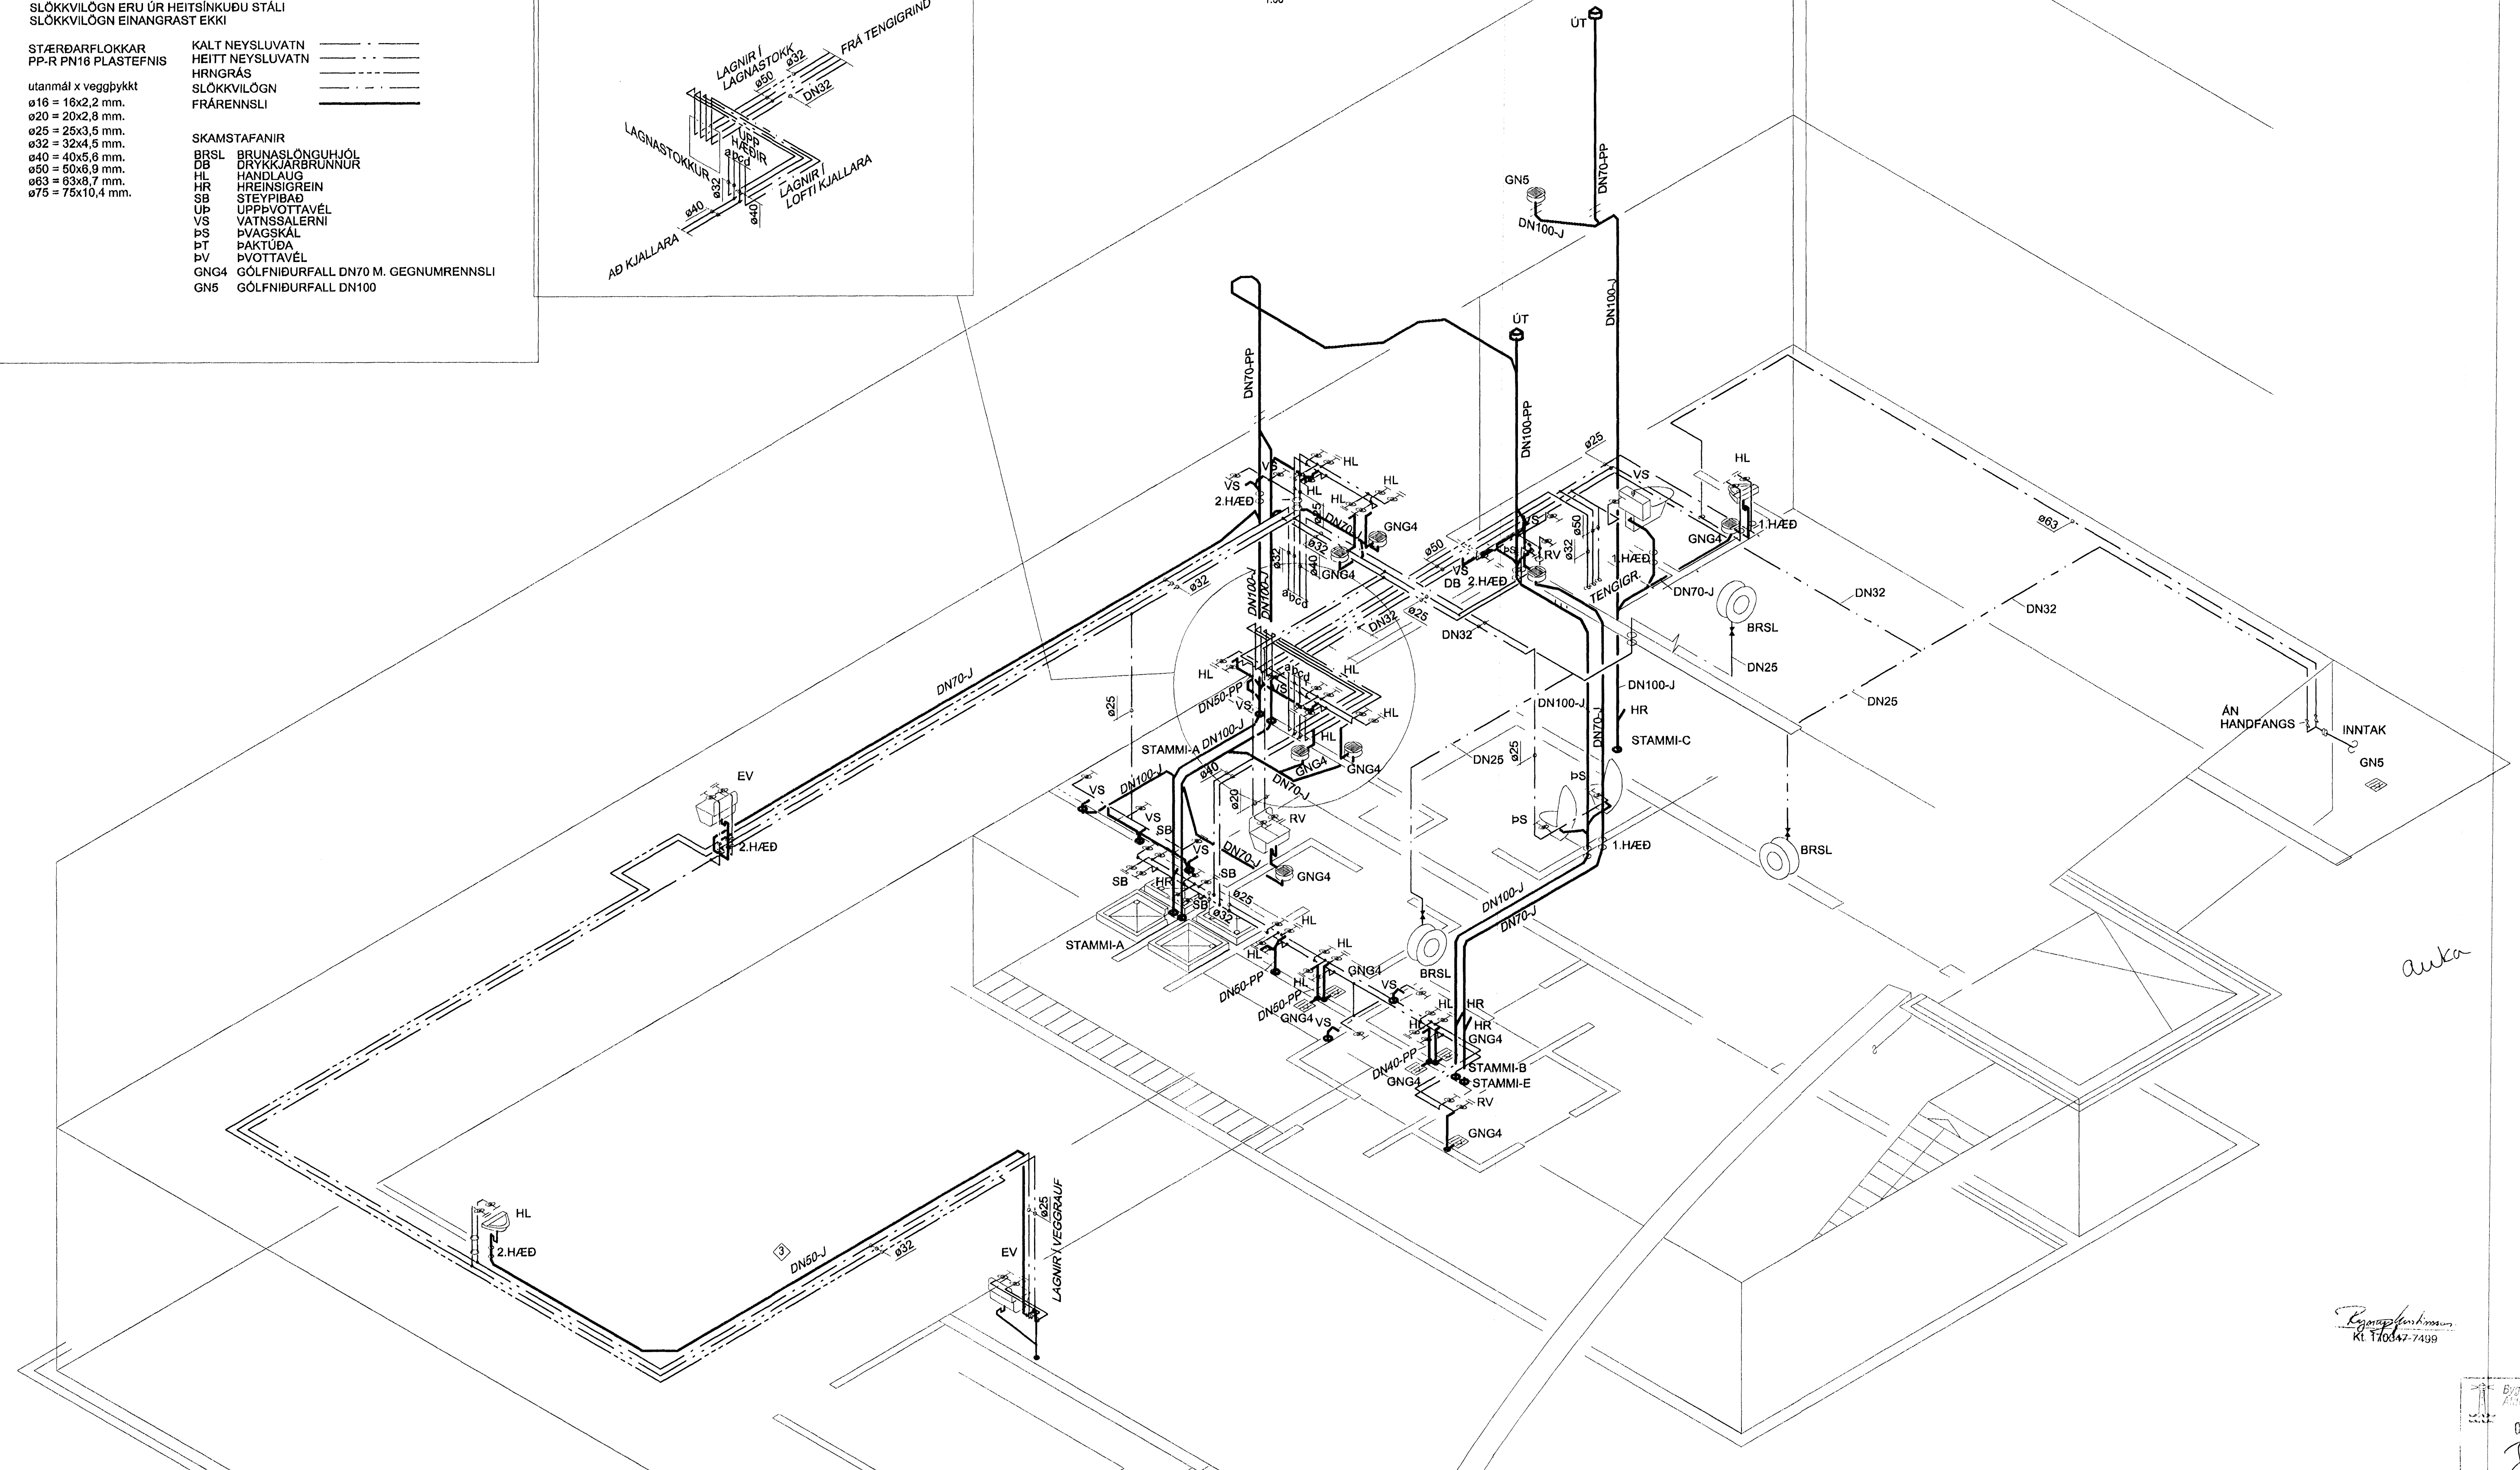

auka

Ragnvaldur
Kl. 170347-7499

Byggingarritun
Kl. 170347-7499
01 JUNI 2005
JJ

Skýringar:
Explanations:

Breyt. Rev.	Breyting / Revision	Dags. Date	Samþ. Approved	Notk. heiml. Released
4	EFTIR FRANKVEMD	28.09.04	ÓS.	
3	STÆRD FRÁRENNSLISLAGNAR BREYTT	07.05.04	ÓS.	
2	ÓTLOFTUN FERÐ TIL, OG LEGU LAGNA UNDIR STIGAPALLI BREYTT.	17.12.'03	ÓS.	
1	VINNUTEKNING	09.09.'03	RR.	

This drawing is the property of the Alcan Iceland Ltd. and handed out for personal use only. It may neither be copied nor made available to others without permission of the Alcan Iceland Ltd. The receiver is liable for any misuse.

Fjöldi stykja / Number of pieces	Hlutur / Object	Atriði / Item	Efni / Material	eo. stk / Weight (kg)	totalt í heild / Total in total	Athugasemdir / Remarks
1	SKRIFSTOFUHOÐS ALCAN	Mhl. 94	Stað / Site	A1	1:50	
1	RÚMMYND		Kostnaður / Cost	4110	01199	
1	HREINLÆTISLAGNIR	Margada 3	AKS no	UM10		
1	VGG / Sjöppur	VGG CONSULTING ENGINEERS LTD.	Tekn. nr. / Draw. no.	9K-67	4	
1	ALCAN PRIMARY METAL EUROPE	Stað / Site	AKS no	168808	4	
1	ISAL	IS-222 Hafnarfjörður	Tekn. nr. / Draw. no.	ISAL		

Handwritten signature