
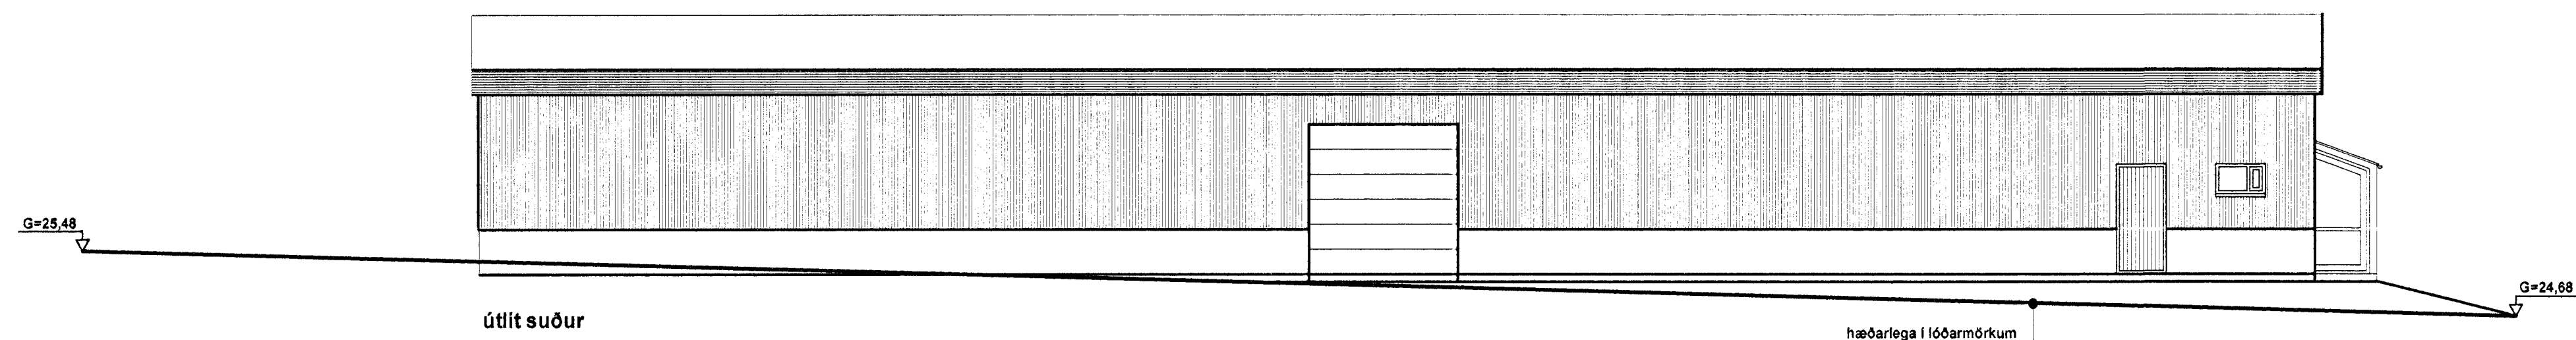
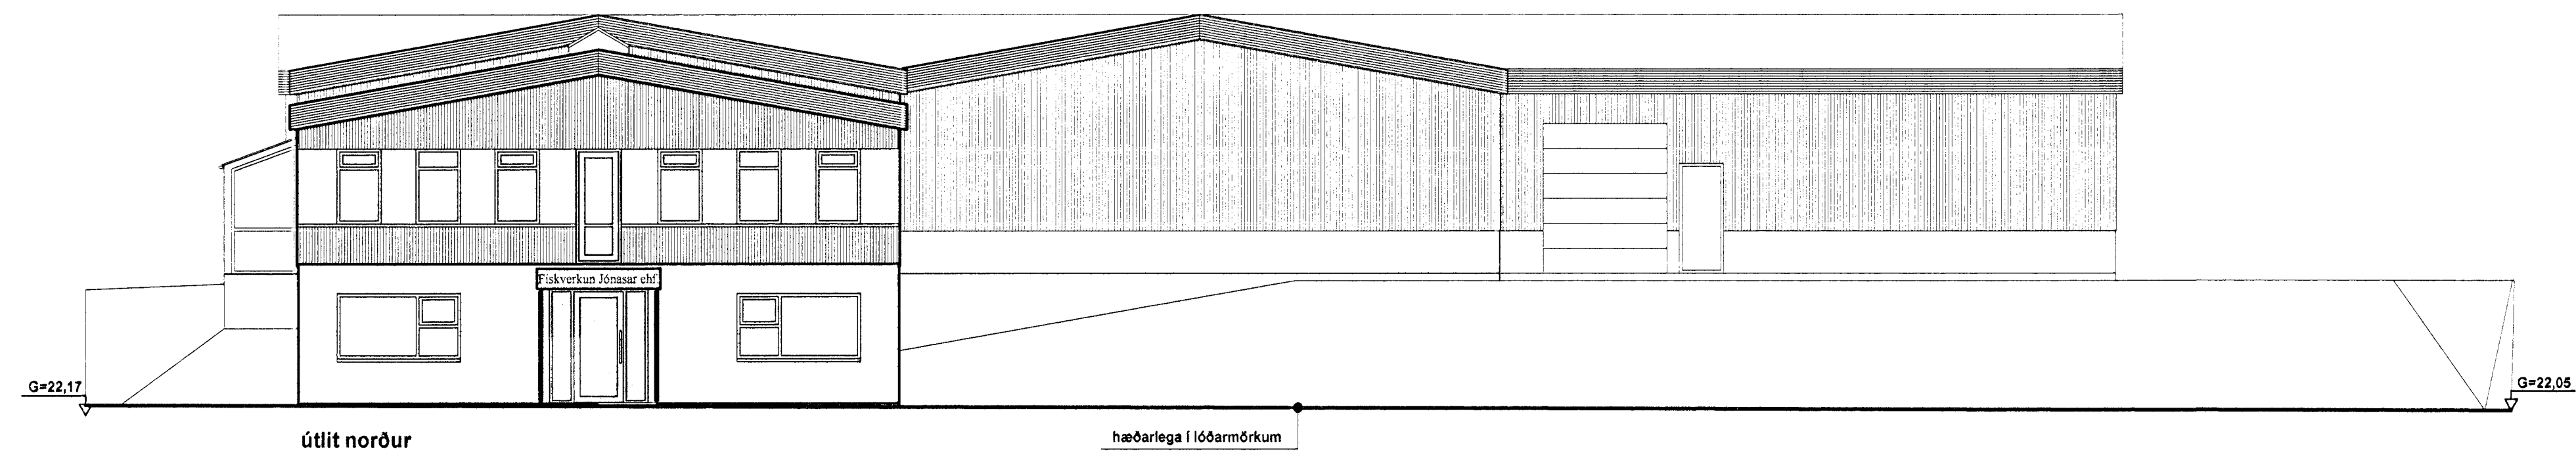
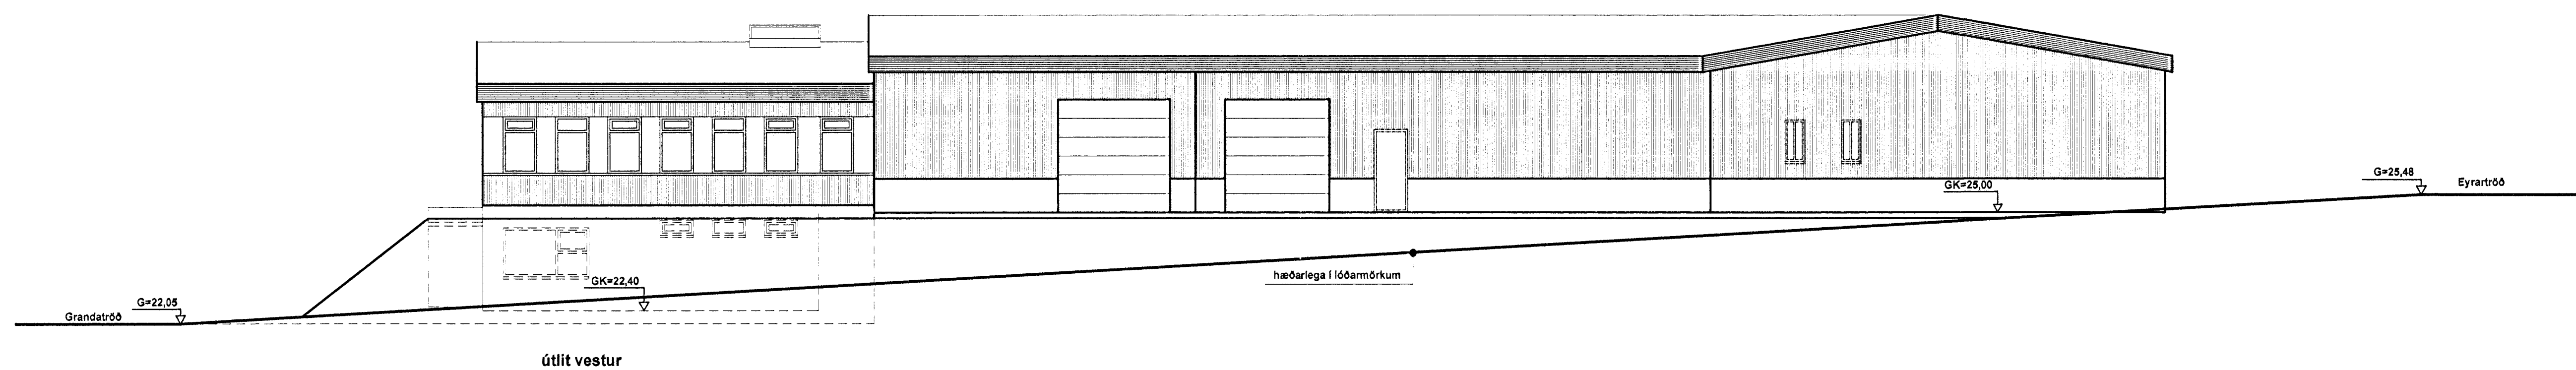


Samþykkt þann
 10 JUN 2003
 Byggingarfulltrúinn / Hafnarfrófi
 F.h. Sigurður Steinar Jónsson

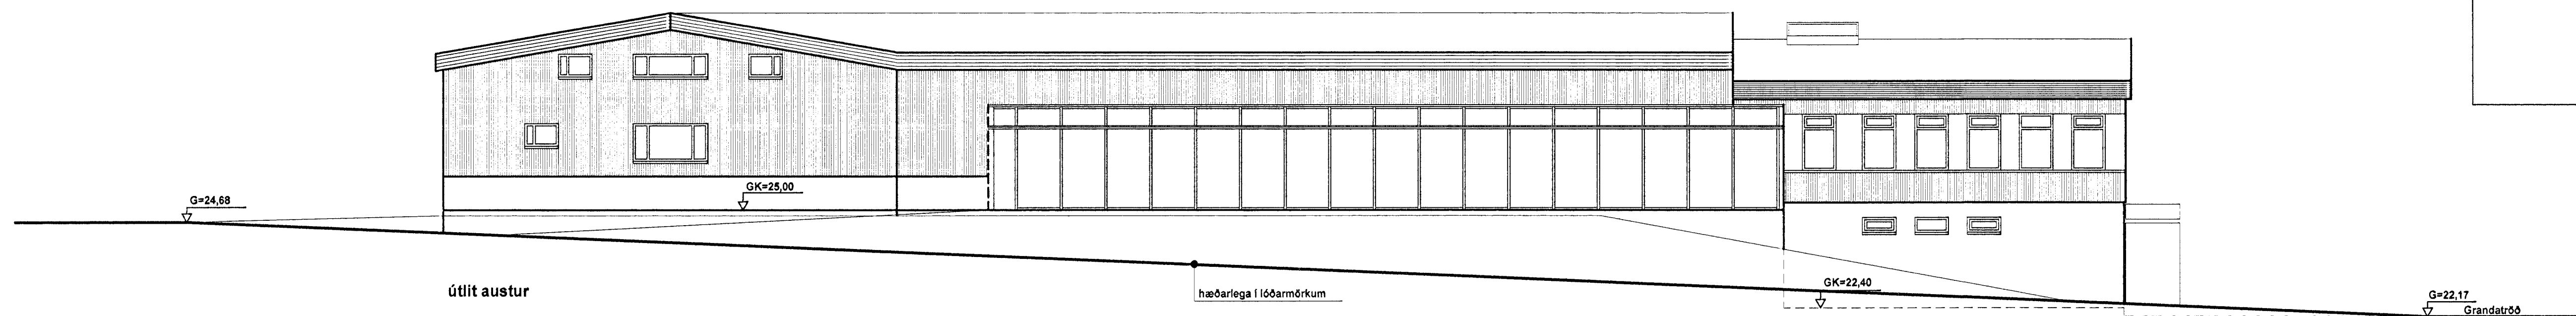

Eyrartröð 12

Útlit	kvæði: 1:100	teikn. nr. 4
Ingl Gunnar Þórðarson byggingafræðingur bff sími 554 3523, 897 3523 fax 554 3523 nef. lgt@simnet.is kt. 280453-3239	dags. 23.09.2002	breytt: 18.09.2003
Smiðjuvegur 11 200 Kópavogur		

Breytt dags.	Eðli breytinga	Breytt dags.	Eðli breytinga	Breytt dags.	Eðli breytinga	Breytt dags.	Eðli breytinga	Breytt dags.	Eðli breytinga	Breytt dags.	Eðli breytinga
										18.09.2003	Starfsmannahús lengt um 1,5m og lyft 20cm