




Samykktt þann
 10 JUNÍ 2003
 Bygginguátrúnn/ Halnarfróð
 Fh. Sigurður Steinar Jónsson

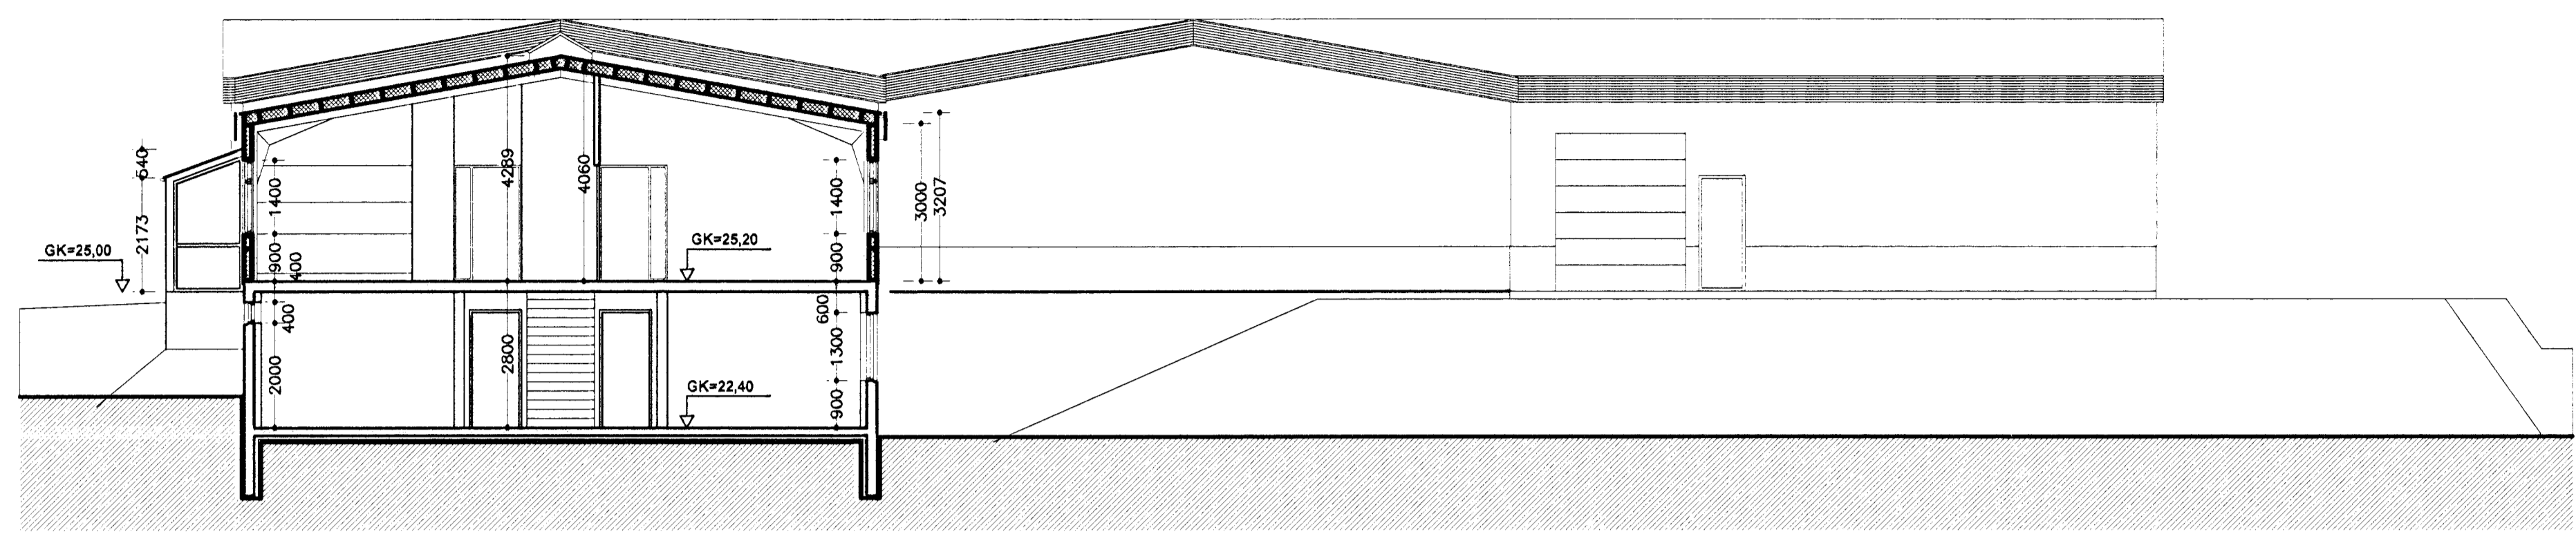


snið C-C

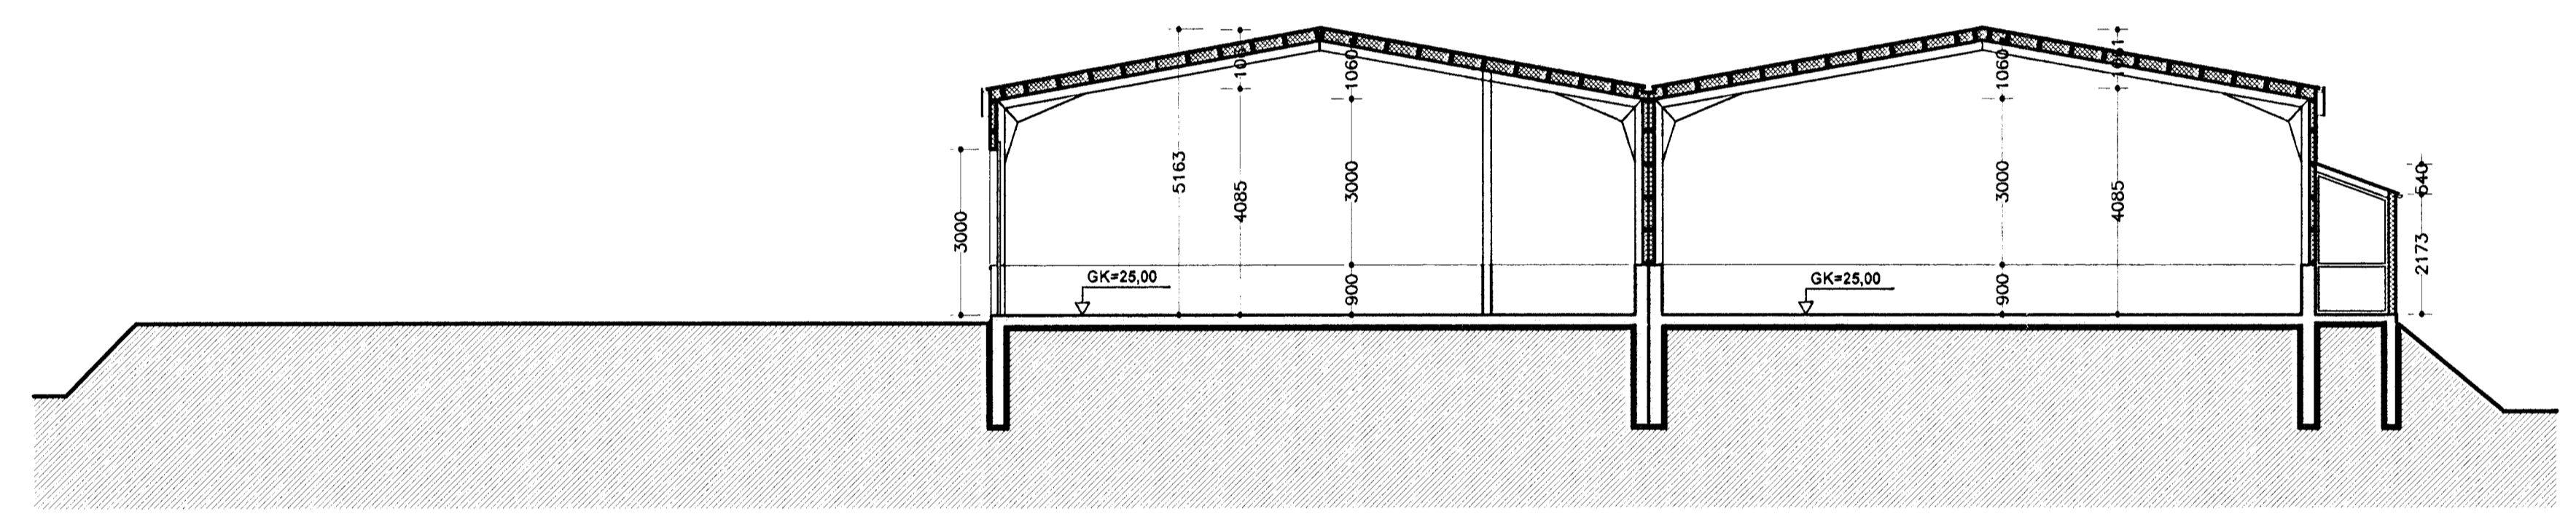

snið B-B

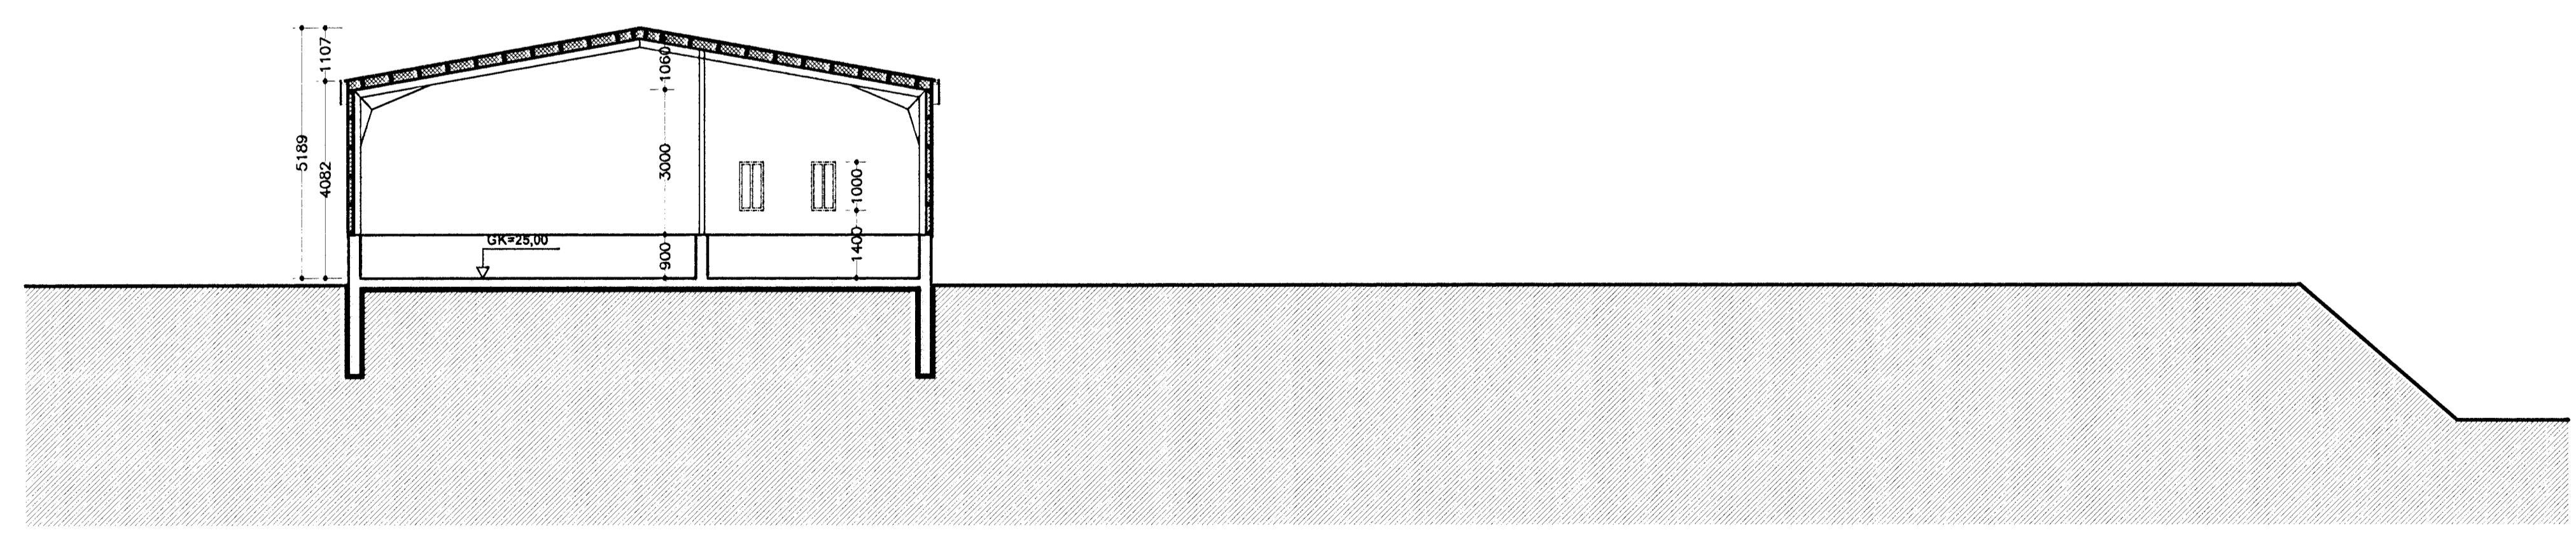

snið A-A

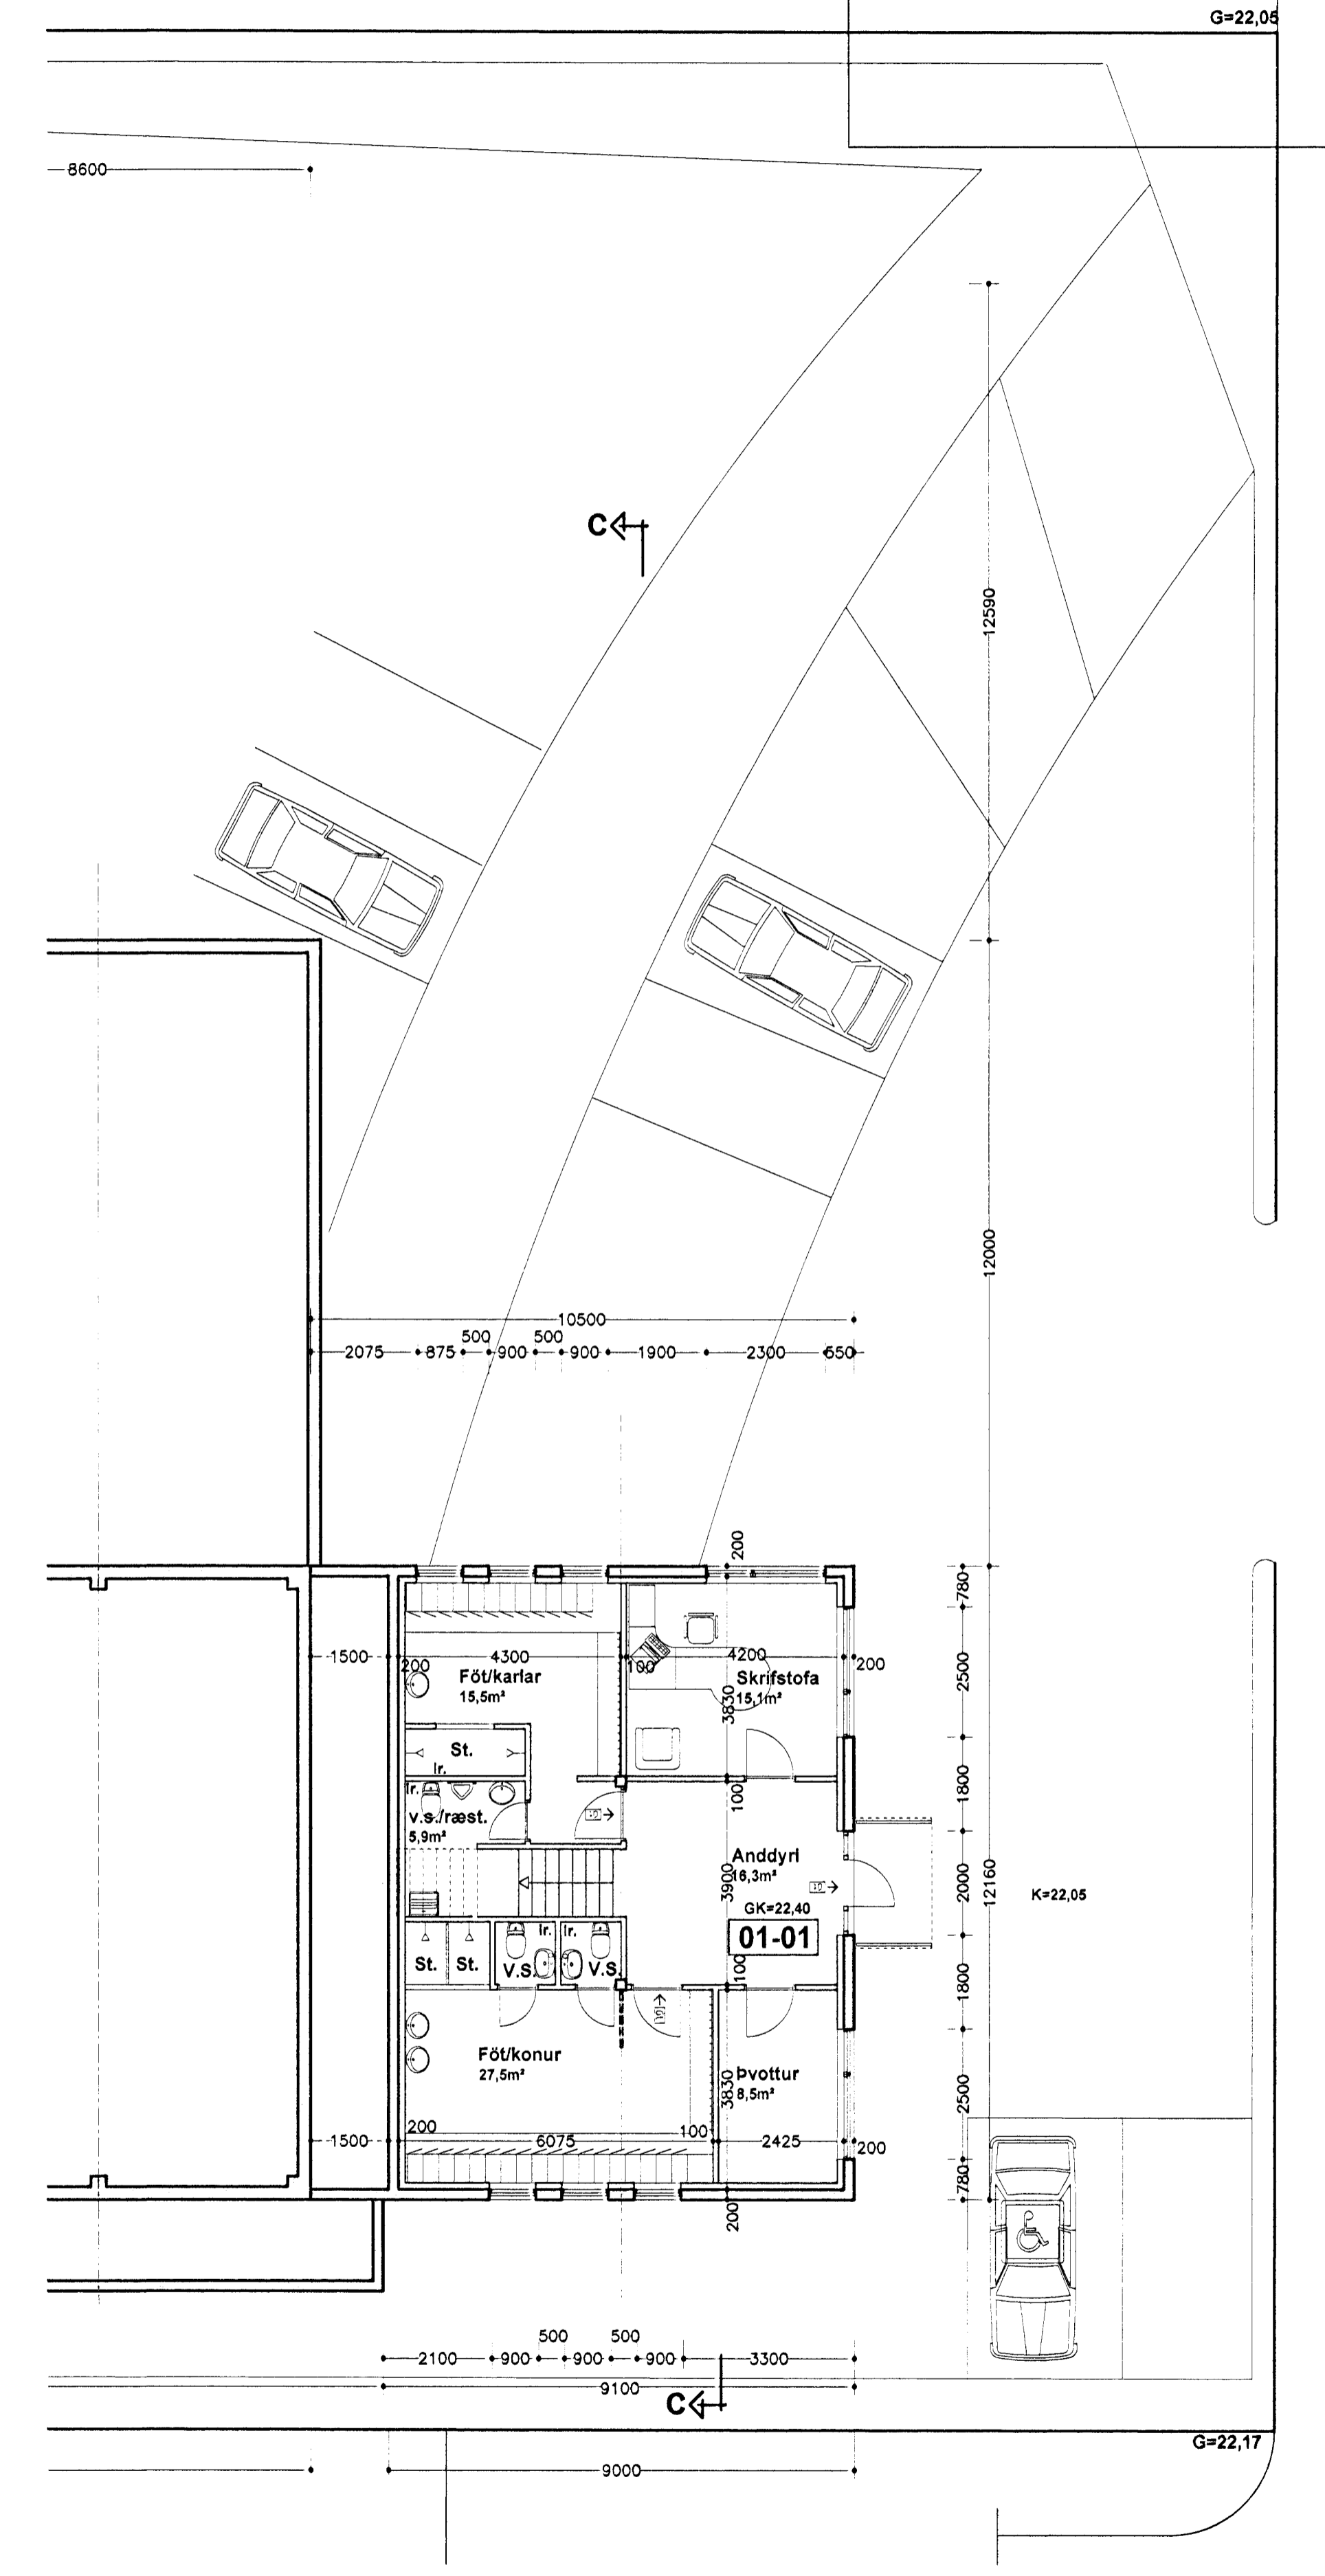

Eyrartröð 12

Grunnmynd 1. hæð og sniðmyndir

Ingj Gunnar Þórðarson byggingafræðingur bfl
 sími 554 3523, 897 3523 fax 554 3523 nefn. igth@simnet.is
 Sniðjuvegur 11 200 Kópavogur

kvarði: 1:100
 dags: 29.09.2002
 teikn. nr. 3
 breytt: 18.09.2003

Breytt dags.	Eðll breytinga	Breytt dags.	Eðll breytinga	Breytt dags.	Eðll breytinga	Breytt dags.	Eðll breytinga	Breytt dags.	Eðll breytinga	Breytt dags.	Eðll breytinga
								18.09.2003			Eðll breytinga Starfsmannahús lengt um 1,5m og lyft 20cm

[Handwritten signatures]