


Víð undirrituðir eigendur að DALSHRAUN 13 eru samþykktir þeim breytingum sem sýndar eru í þessum uppdrætti. ("Breyting í rými 0107")

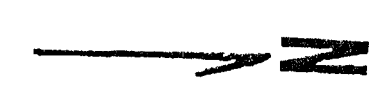

8/6 '09 NAFN EGGANDI RÝMS 222-3733
8/6 '09 Sigrún Þórunn 222-3733

11/6/09 PÓRÞORR ÞÓRÞORSSON 8420209-2080

Ég, Rýms
01-0101
04-0101
05-0101

8/6 '09 Dagbjört Lára Ragnard 222-3731

8/6 '09 F.H. Dalsnestis ehf 20703-2660 Hl. 22 2074337

8/6 '09 F.H. Skjölbergsson ehf. 224-1563


8/6 '09 F.H. Elmars ehf 222-3732

8/6 '09 F.H. Ríkisbúð ehf. 207-4338

Samþ. 24/6 2009

Víðvörðunarkerfi skal vera á veitingastöðum samkv. reglum B.R.
Út og neyðarlýsingar skulu vera í húsunum.
Allar klæðningar verði í flokki 1

Utanhúss áklæðning og skyggni á norður og austurhlíð, hönnuð 1998 af Guðjóni Bjarnasyni arkitekti FAÍ.

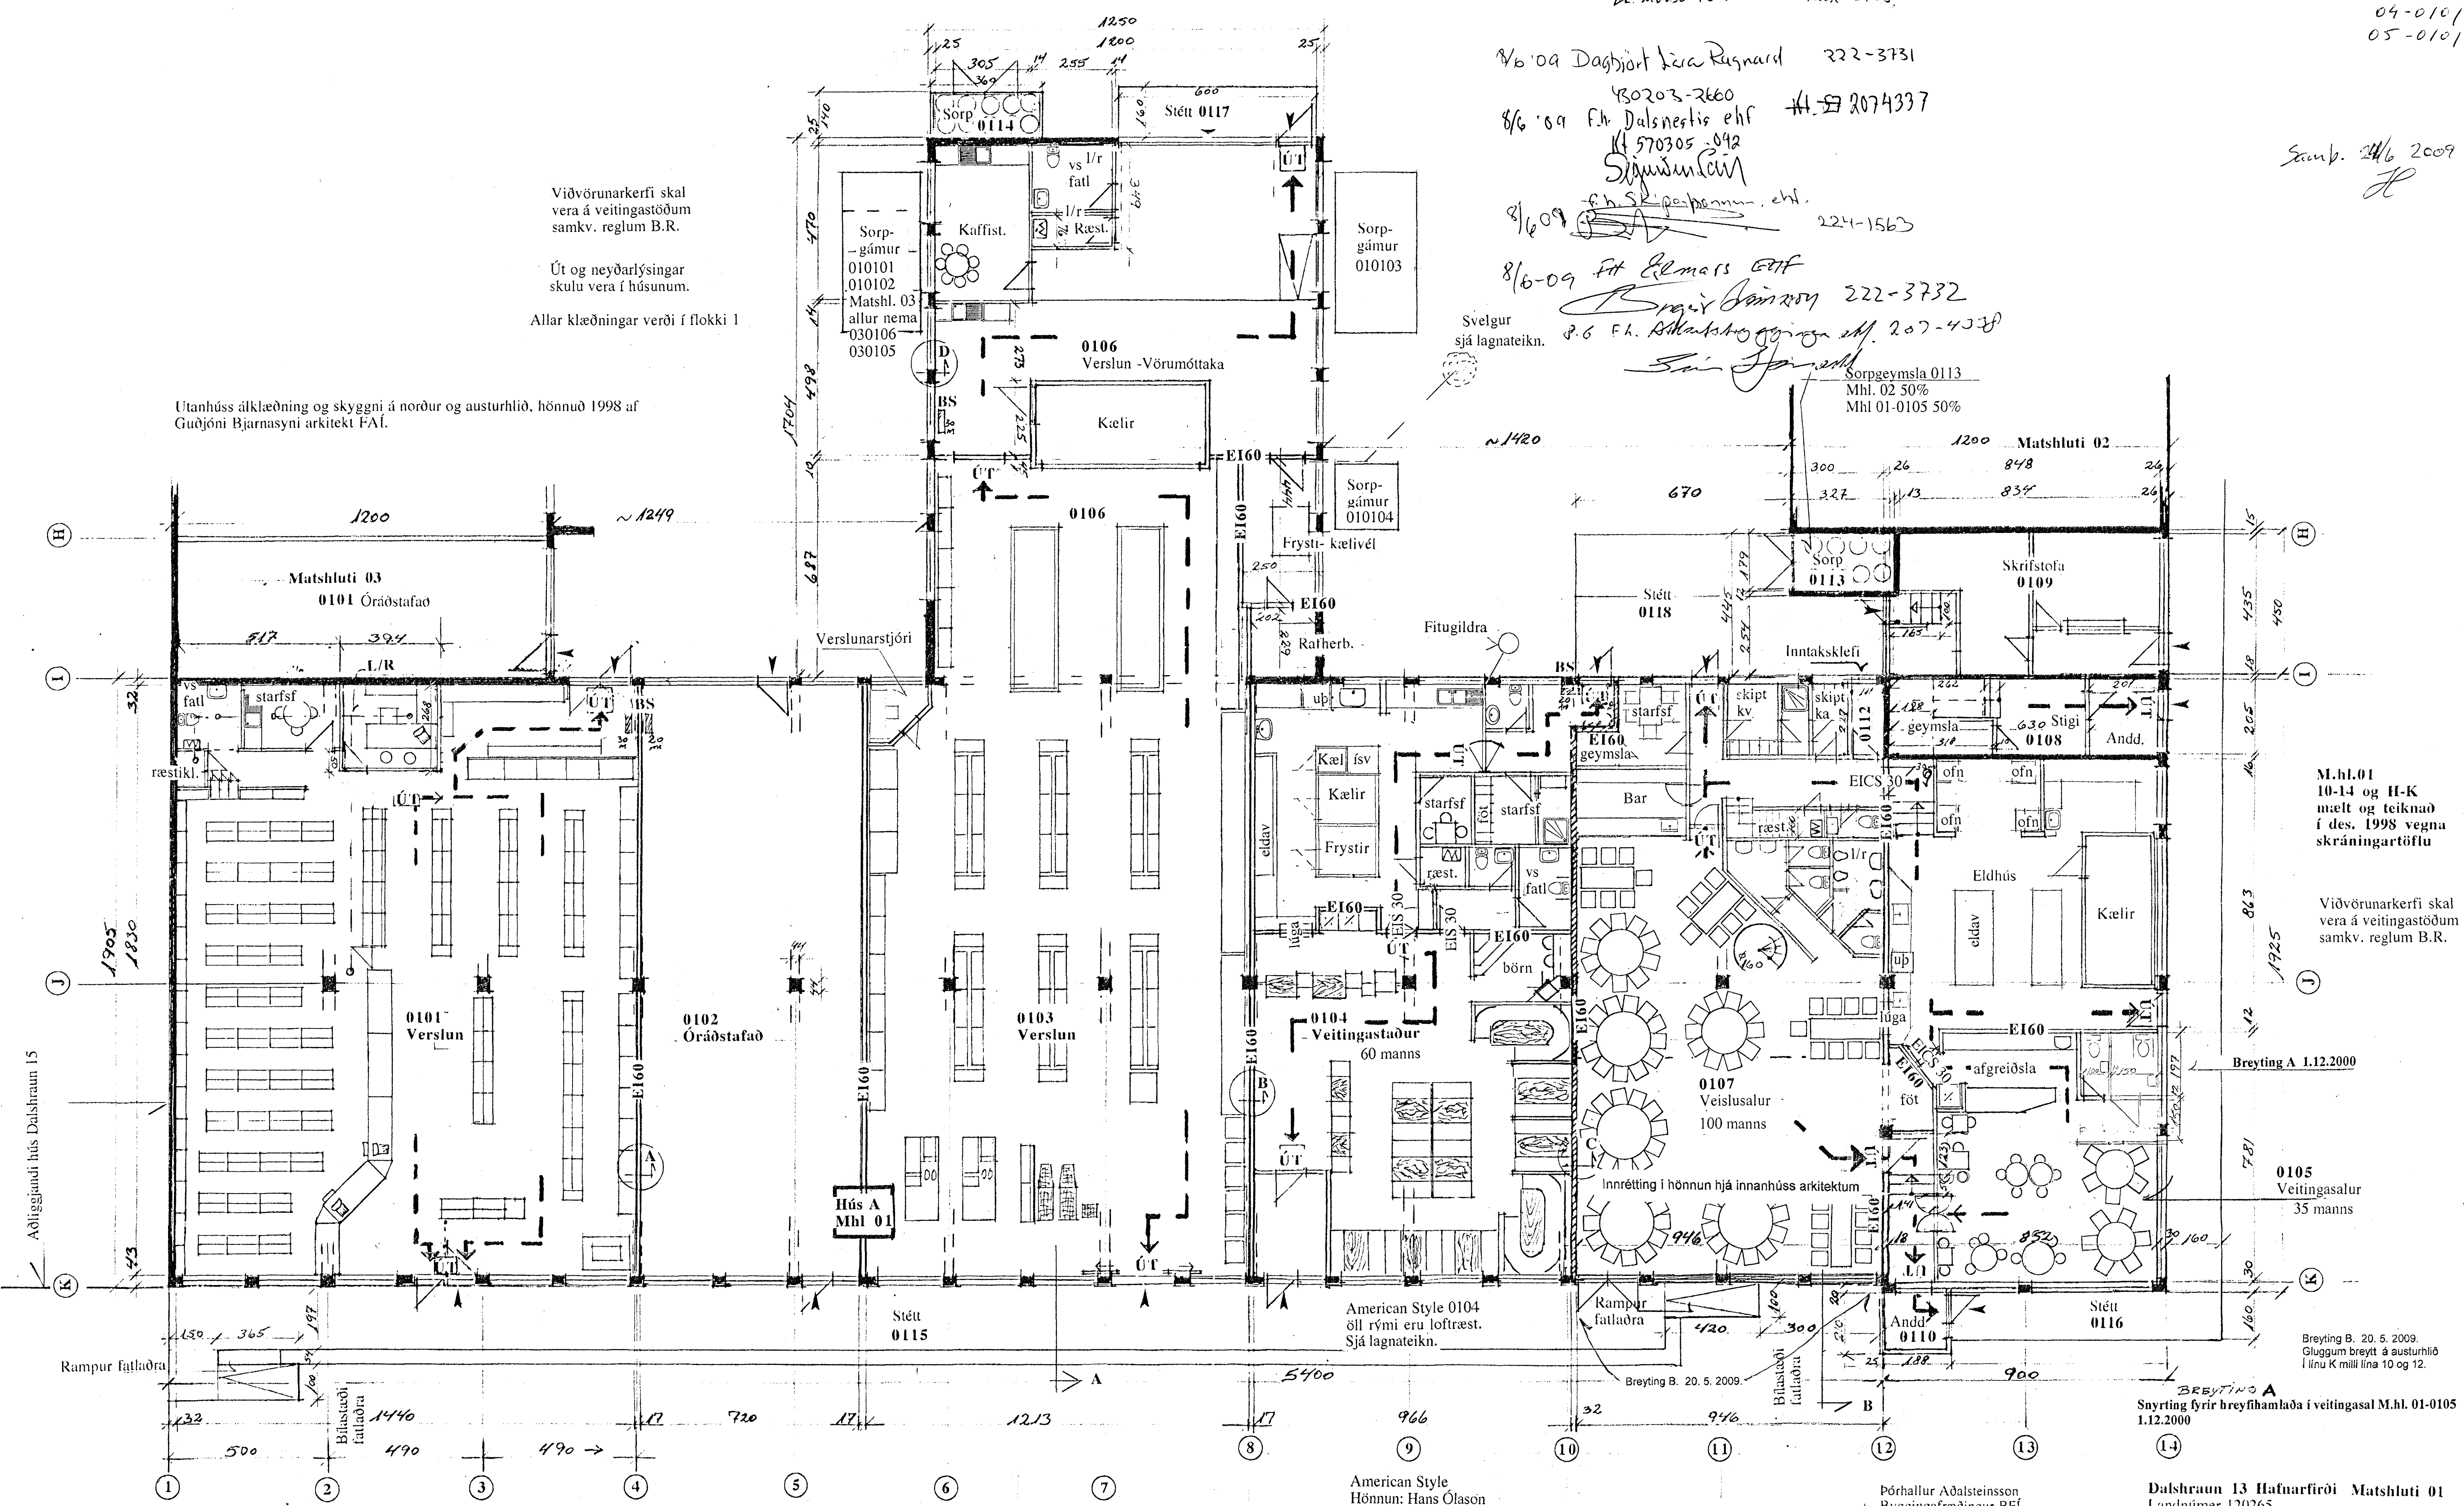

M.h.l.01 10-14 og H-K mælt og teiknað í des. 1998 vegna skráningartöflu
Víðvörðunarkerfi skal vera á veitingastöðum samkv. reglum B.R.

Breyting B. 20. 5. 2009. Gluggum breytt á austurhlíð í línu K milli lína 10 og 12.

Snyrting fyrir breytingar á veitingasal M.h.l. 01-0105 1.12.2000