

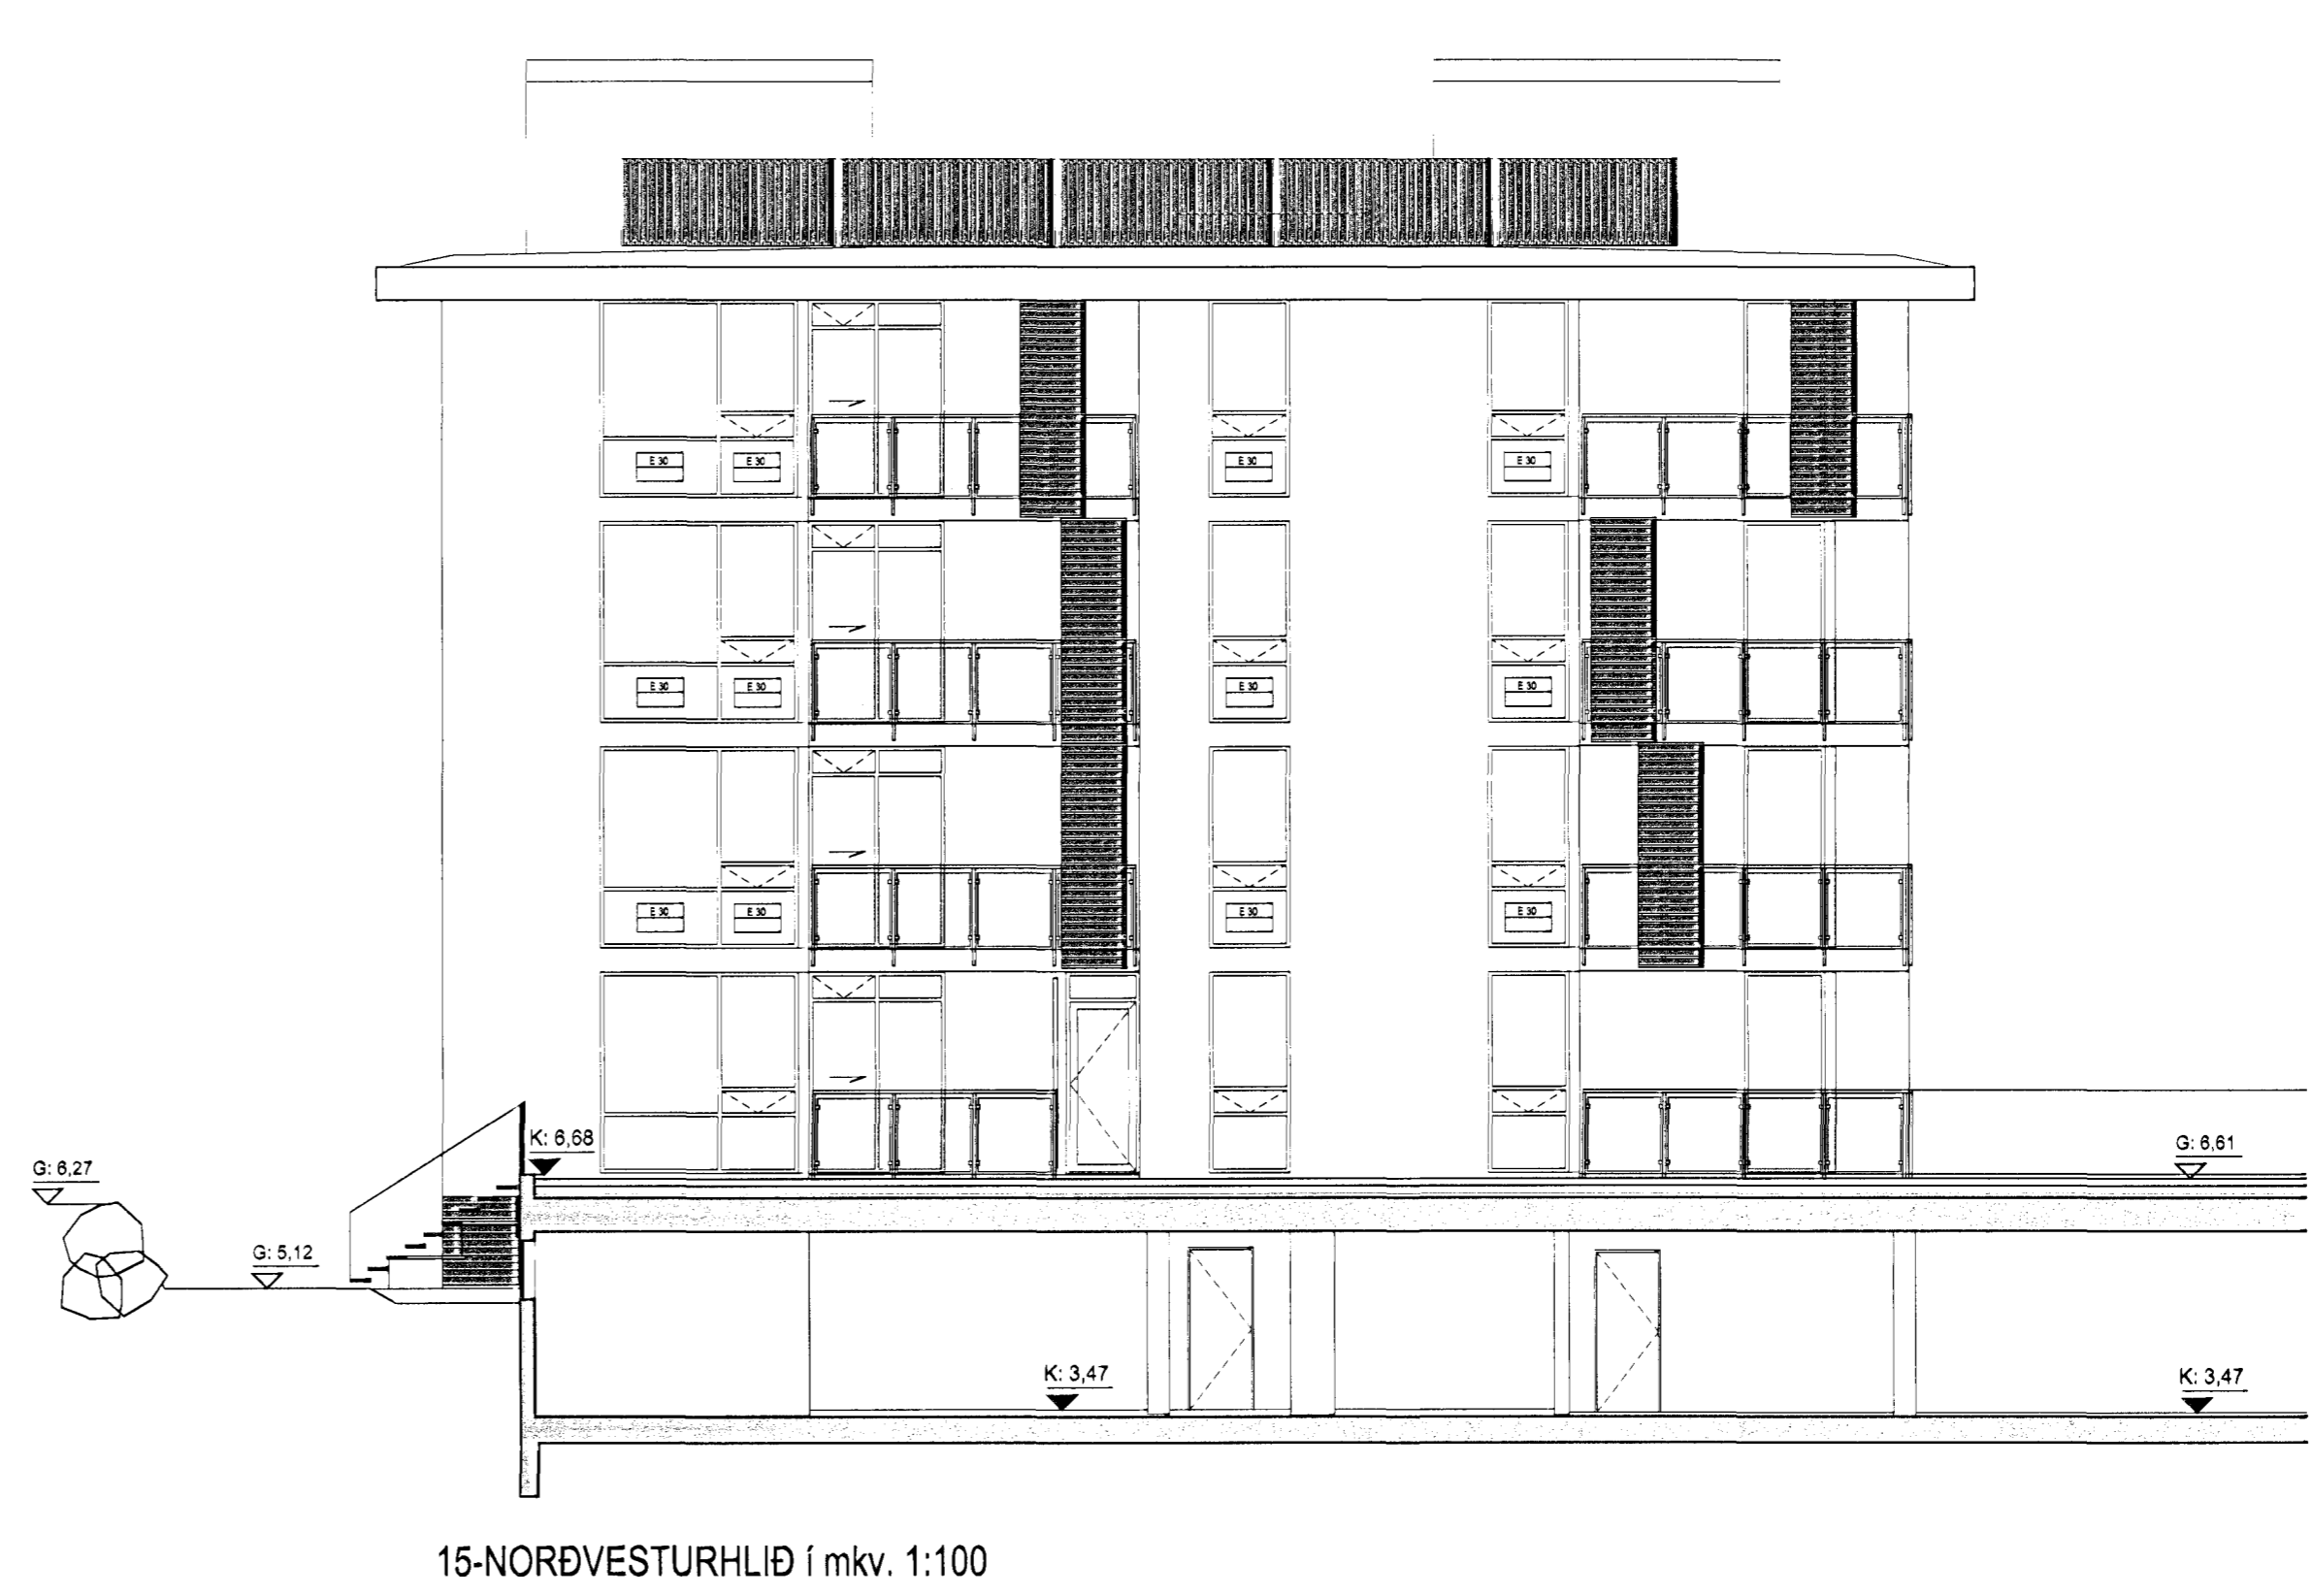
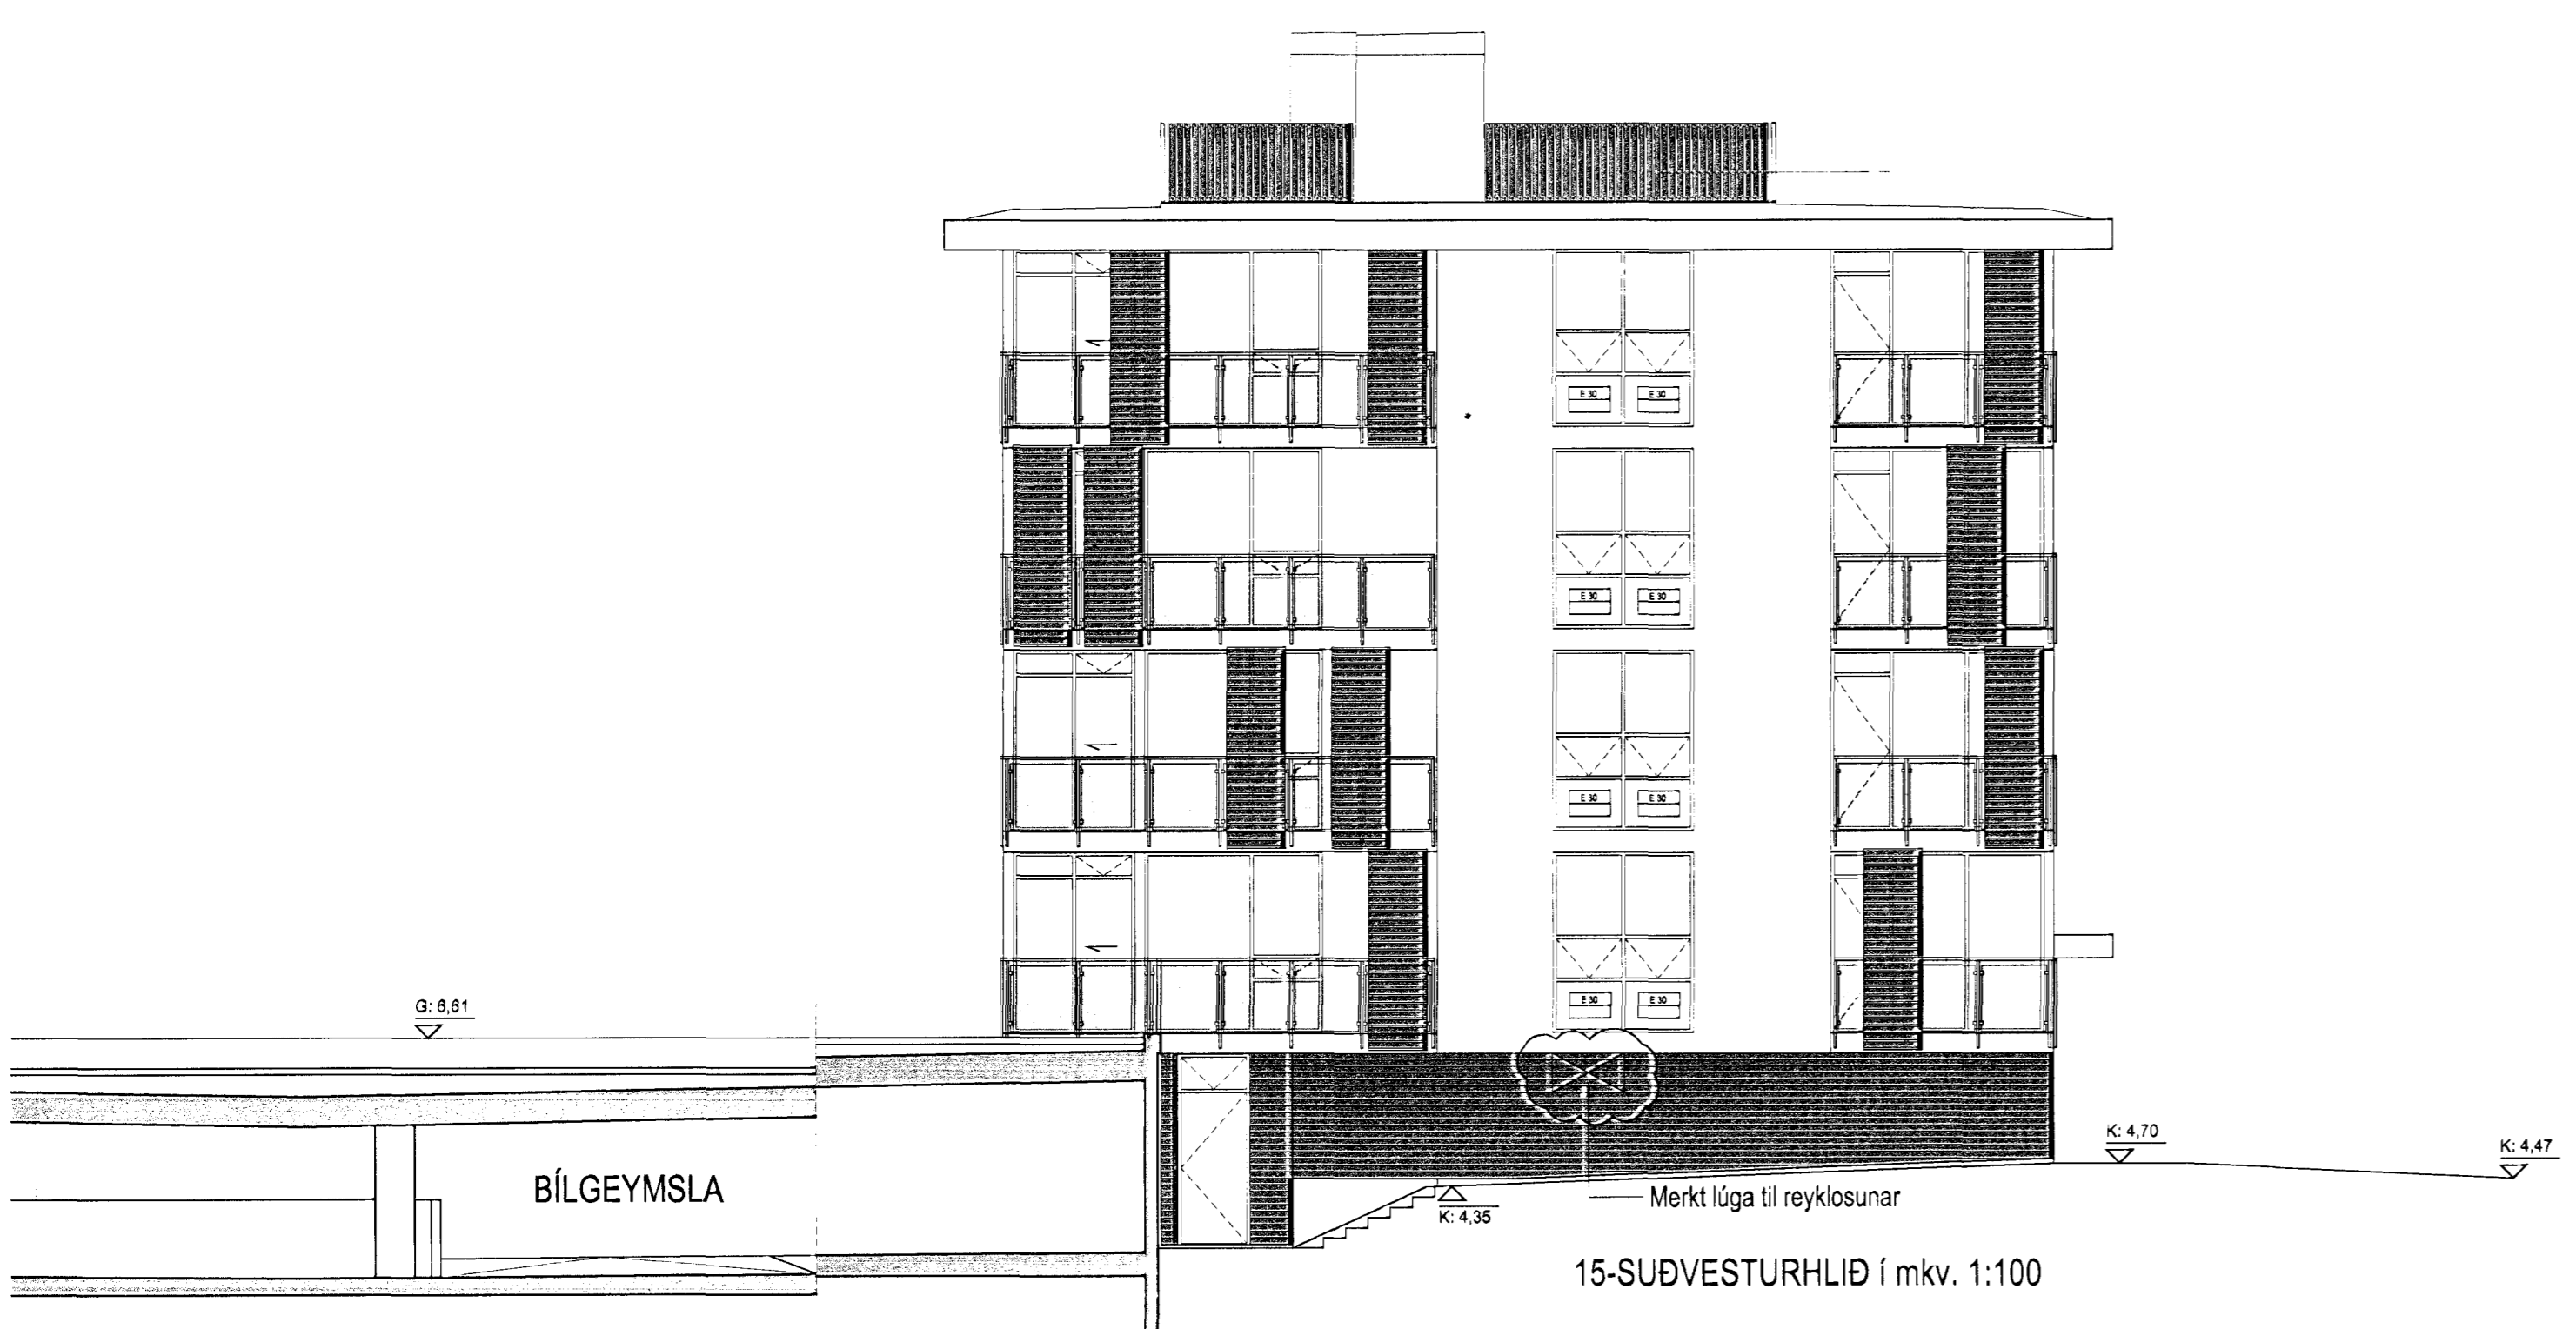
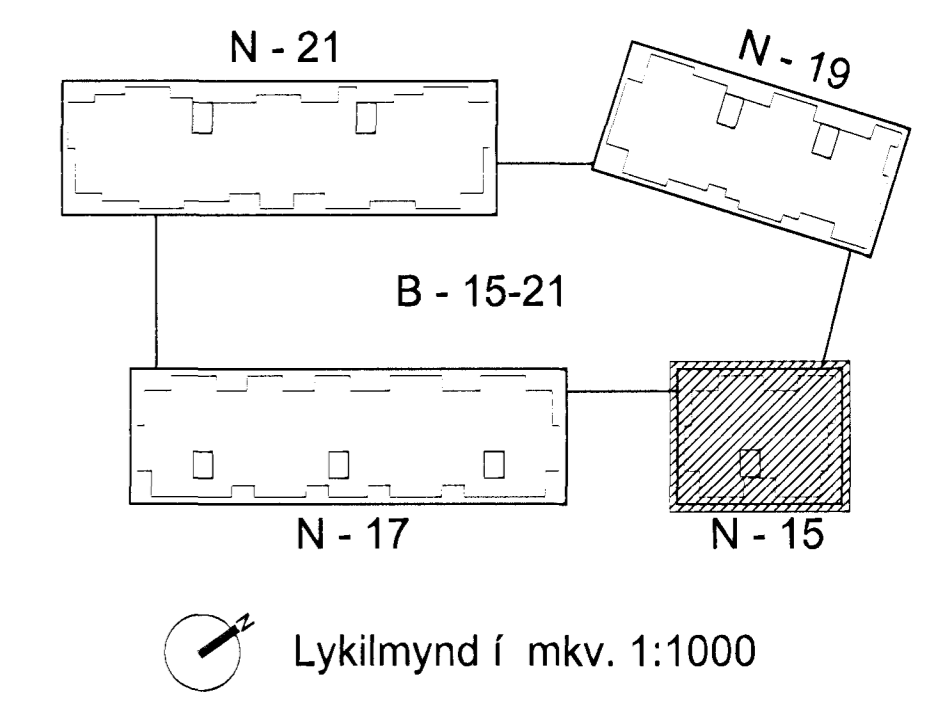
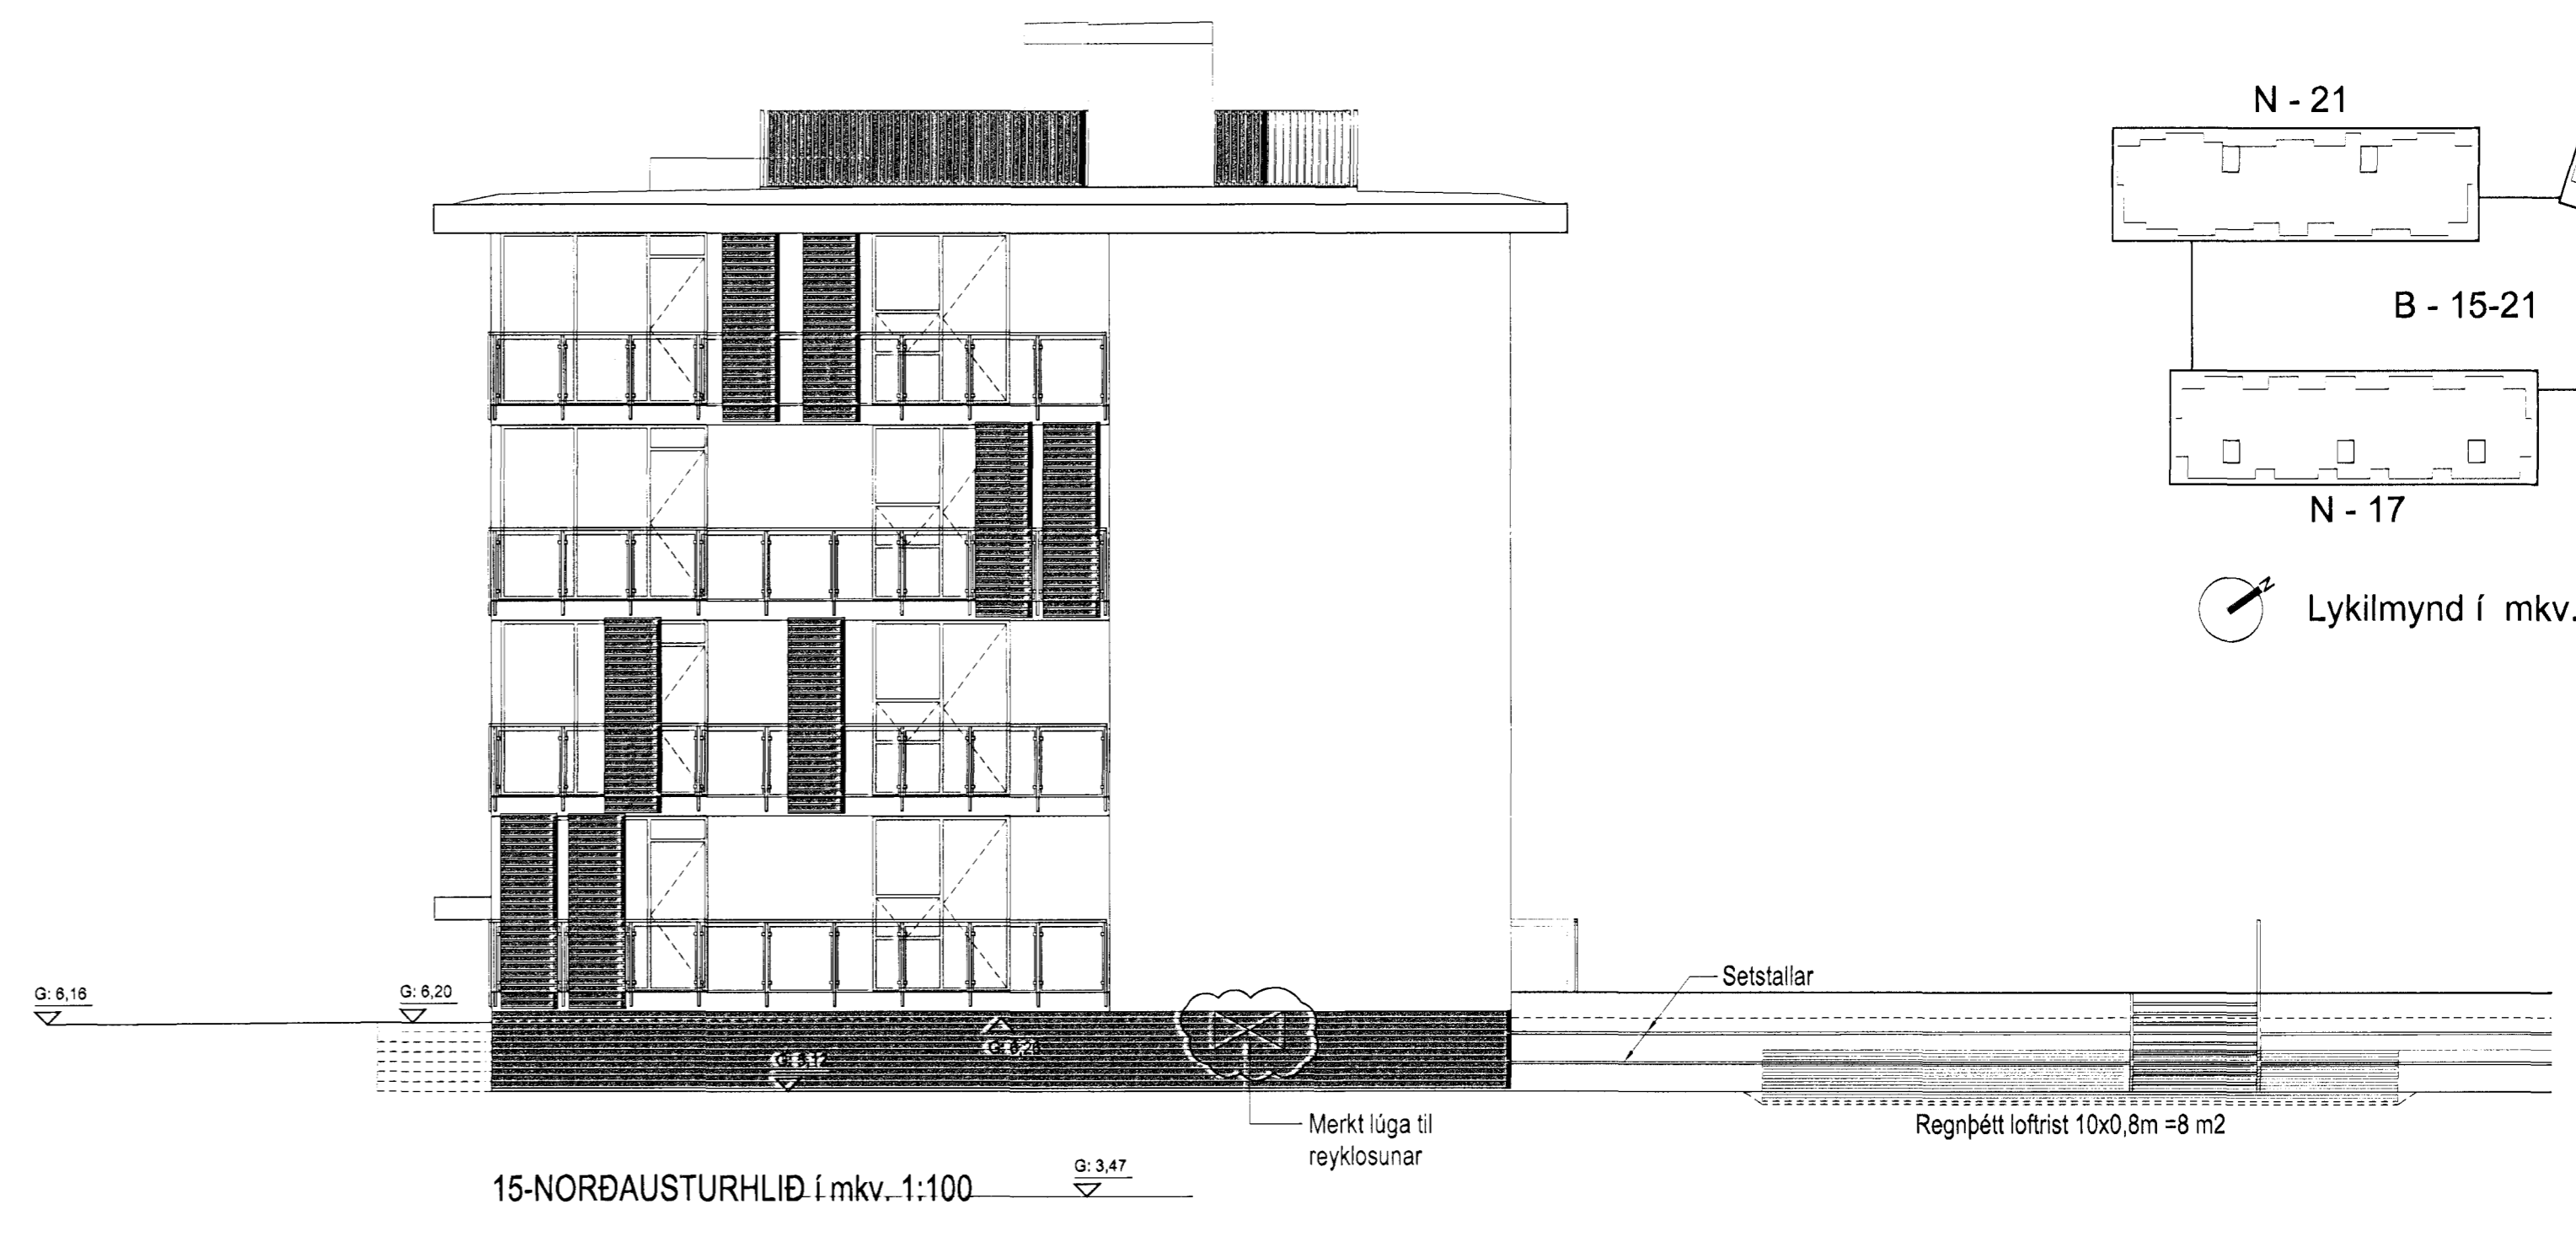


Sambýkkt þann  
20 MAY 2009  
Byggingafræðingur / Hálfarfi 31  
Eh. Sigurður Steinar Jónsson

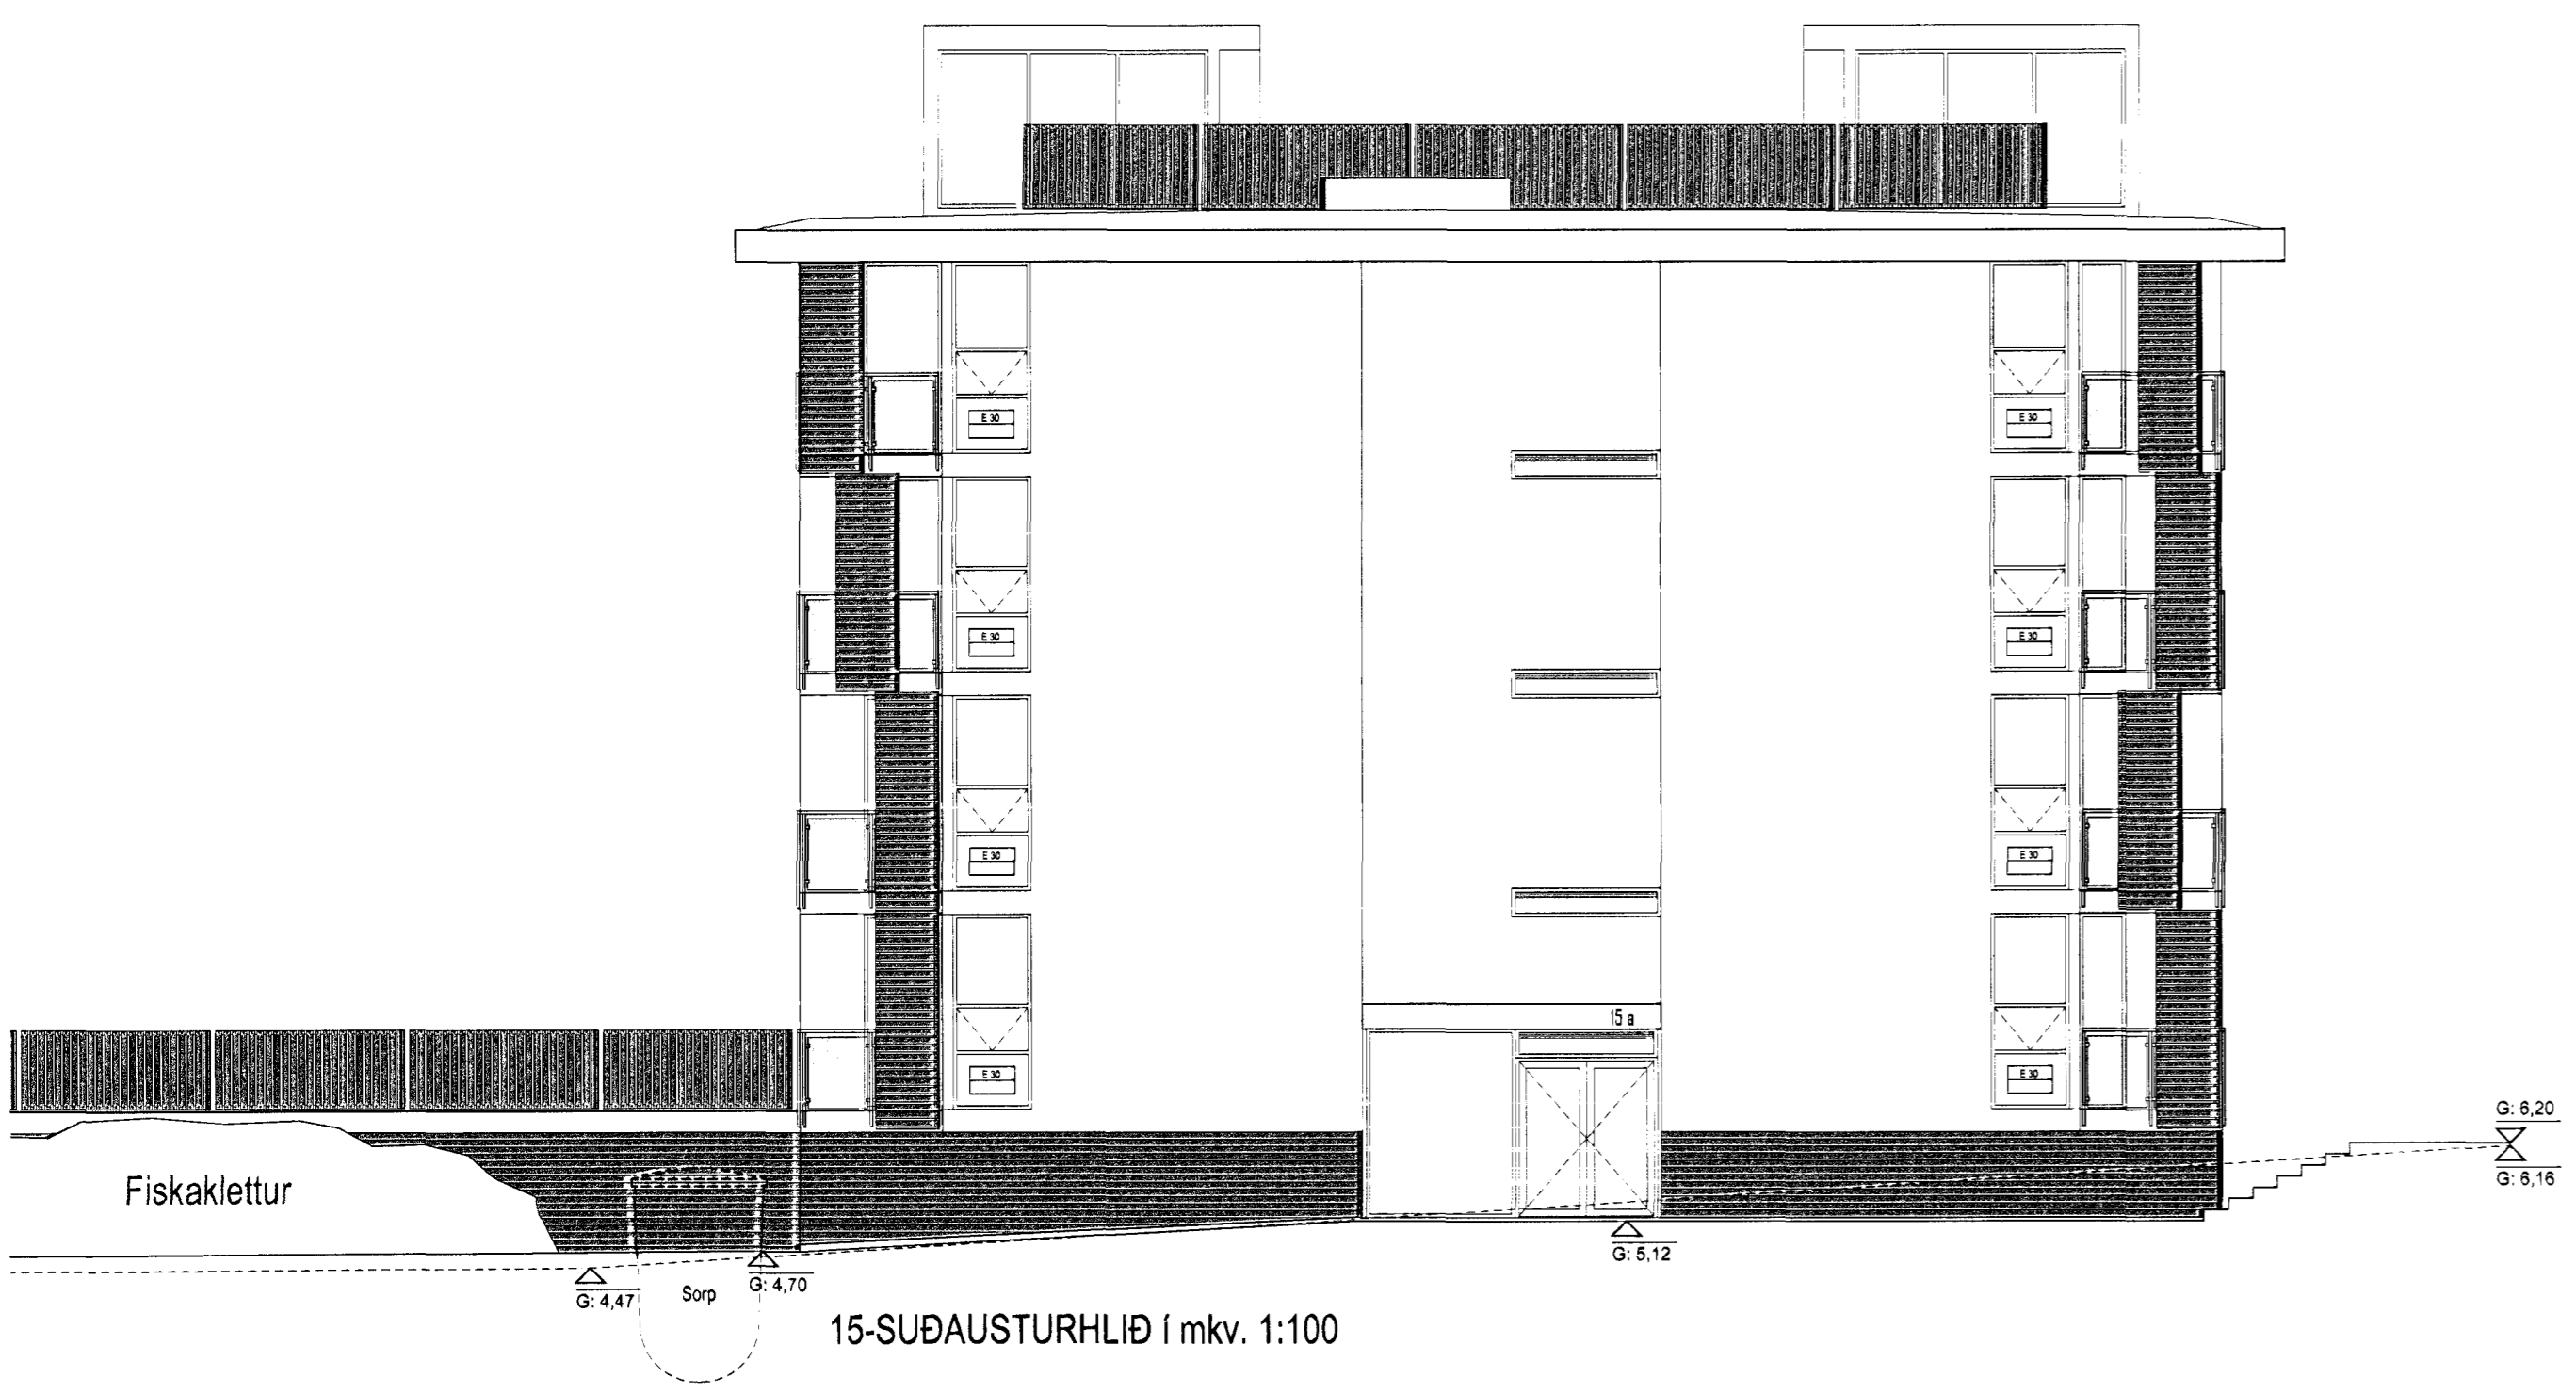

Útgáfa / Dagsetning / Teiknari / Breyting  
A/ 24.11.2005 / Jón Ben / Anddyri breytt, gluggar í stíghúsi og lítil svala  
B/ 03.03.2008 / Jón Ben / Glugga að svölum íbúða norðausturhlíða breytt í svalahúð,  
gluggum á Norvestur- og Suðausturhlíð breytt  
C/ 08.05.2009 / Jón Ben / Reyklúgur í kjallara eru merktar inn á úlit

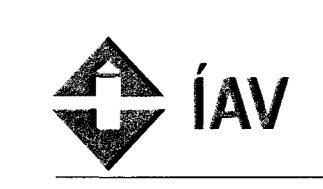

**Norðurbakki 15-21**  
Fjölbýlishús  
NORÐURBAKKI 15, MATSHLUTI 01 0446  
Aðaluppdráttur  
ÚTLIT  
MKV: 1:100  
DAGS: 14.08.2005  
TEIKNAD: SE, BSS, JBE  
SKRÁ: 0446-15-(99)2.04.dwg

**(99)2.04-C**  
Aðaluppdráttur

Jón Ólafur Ólafsson FAI  
Kt: 090655-3999  
Sigurður Einarsson FAI  
Kt: 110487-2789  
Sigurður Harðarson FAI  
Kt: 030445-3999

**BATTERÍÐ**  
ARKITEKTAR  
Kt: 521291-1259  
Trönuhrauni 1  
220 Hafnarhlíði  
Sí: 54 54 700 F: 54 54 701  
Netfang: batten@arkitekt.is  
Heimasíða: www.arkitekt.is

© BATTERÍÐ EHF  
ÖLL AFRÖD OG AFRÖTUN TEIKNINGAR HAF HLUKA EÐA HELDUR HAD SKRIFLEGU LEYFI HÖFUÐA