




STIMPILREITUR  
*Sigríður Magnúsdóttir*

SIGRÍÐUR MAGNÚSDÓTTIR 260282 6559 ARK.FAJ MNAL  
 HANS-OLAV ANDERSEN 120180-2069 ARK.FAJ MNAL  
 Laugavegi 28 • 101 Reykjavík • S: 562 8255 • www.tst.is • info@tst.is


Teiknistofan **TRÖÐ**

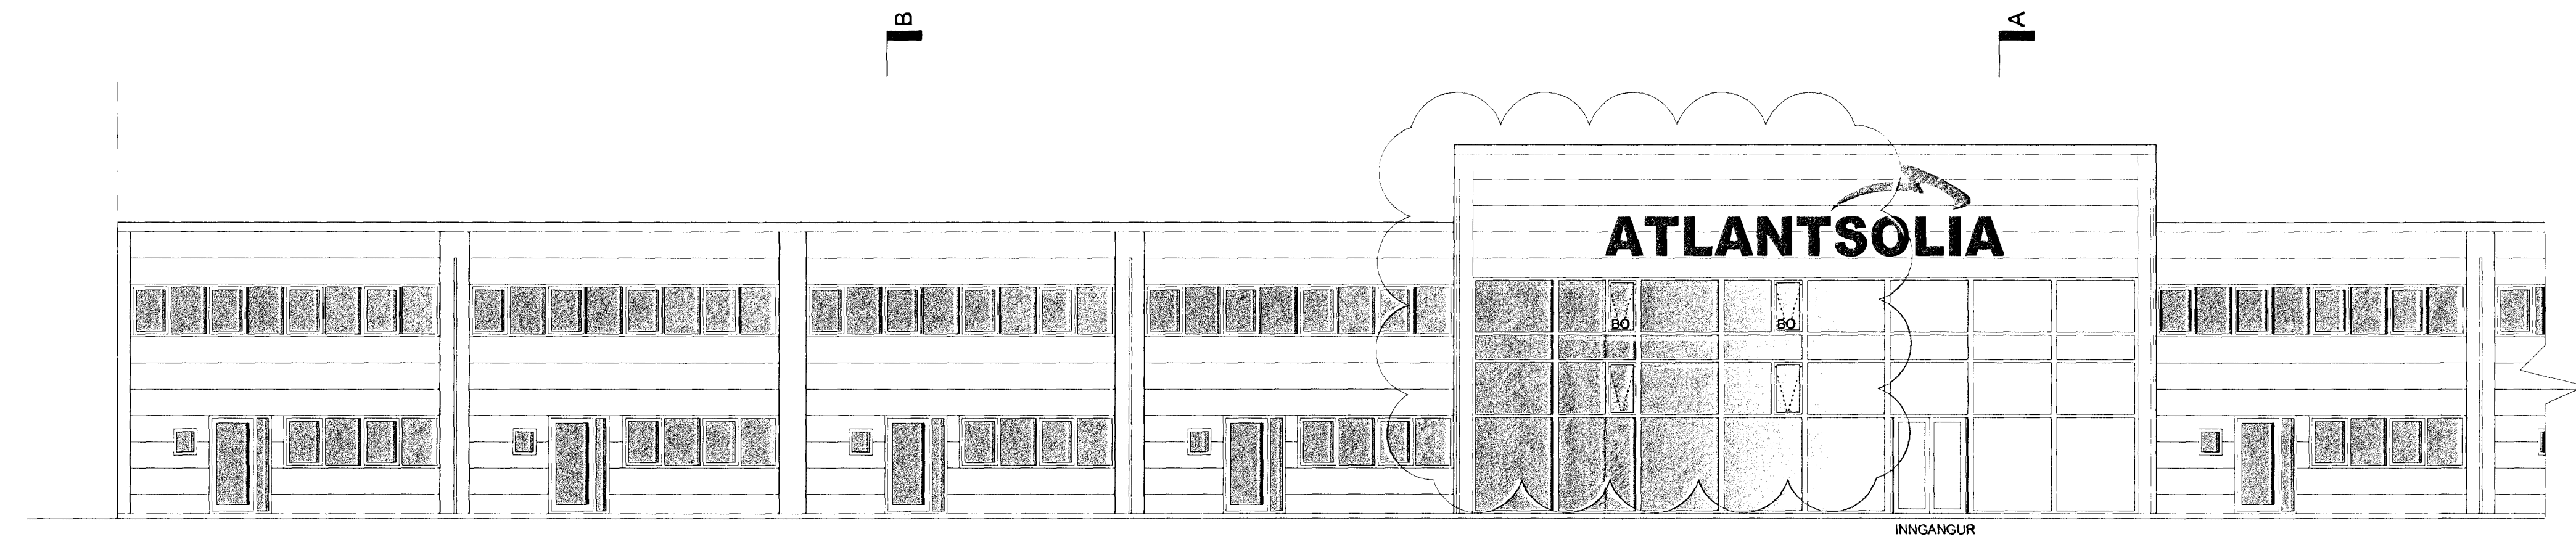

**ÚTLIT NORÐUR (1)**  
 skv. samþykktum teikningum


Skilti verður staðsett fyrir miðju fyrir ofan glervegg á norðurútliti.  
 Heildarbreidd er 8.60m og hæð frá neðri brún stafa að efri brún merkis er 1.96m. Hver stafur og merki er smíðað úr 10cm 2mm breiðum álprófil í gráu og með díóðum inni og fest beint í vegginn.  
 Með umsókn fylgir samþykki eigenda Lónsbrautar 2 fyrir skilti.

**LÓNSBRAUT 2 VAR SAMÞYKKT 19.JÚLÍ 2000. UNNIÐ ER EFTIR TEIKNINGUM FRÁ VA ARKITEKTUM MEÐ BREYTINGUM SKV. TILBÚNU HÚSI**

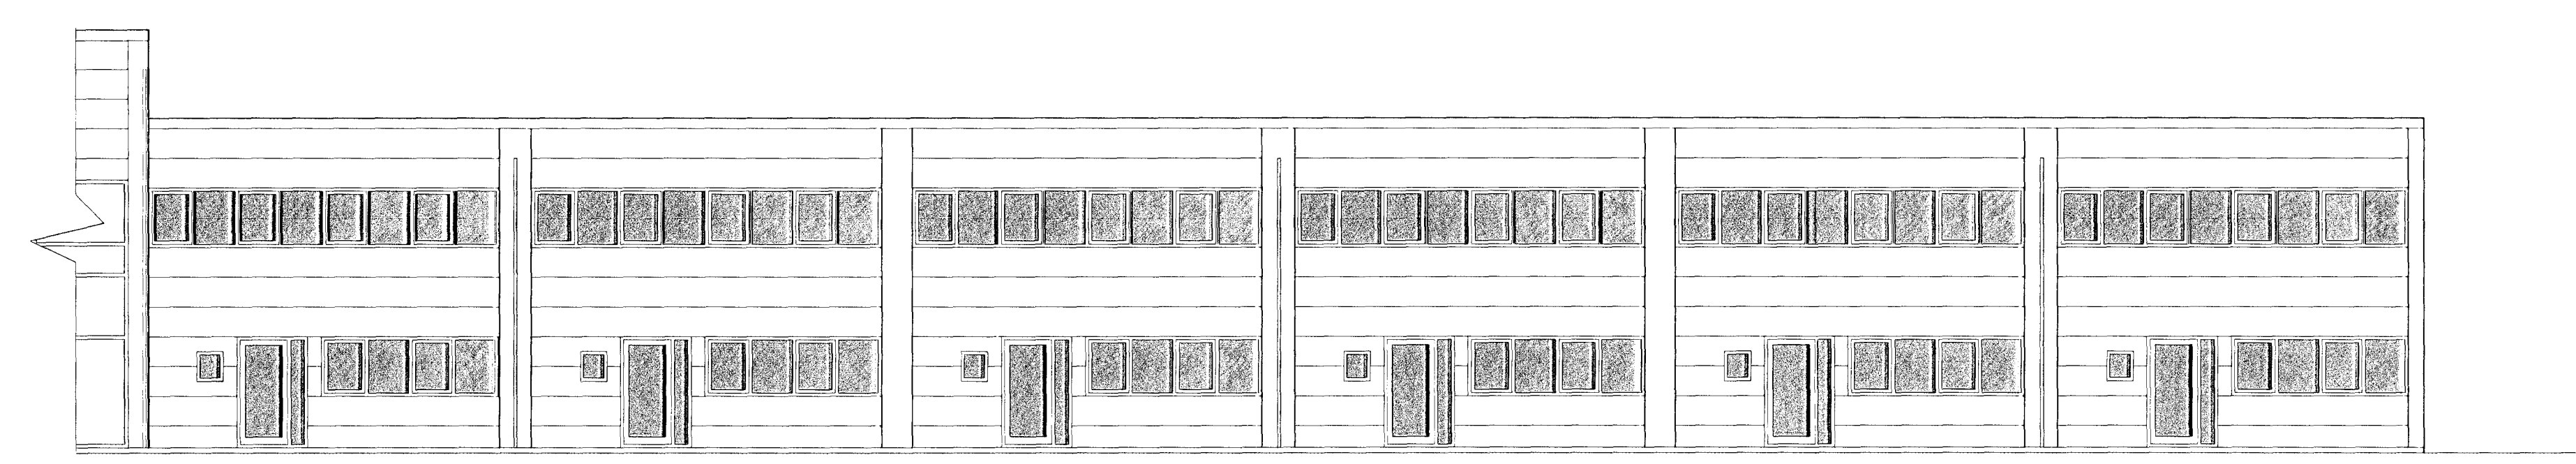

**ÚTLIT NORÐUR (2)**  
 skv. samþykktum teikningum

01 Opnanleg fóg á norðurhlíð 270409 SM  
 00 Ný teikning 191206 LA  
**BREYTING: DAGS: TEIKN:**

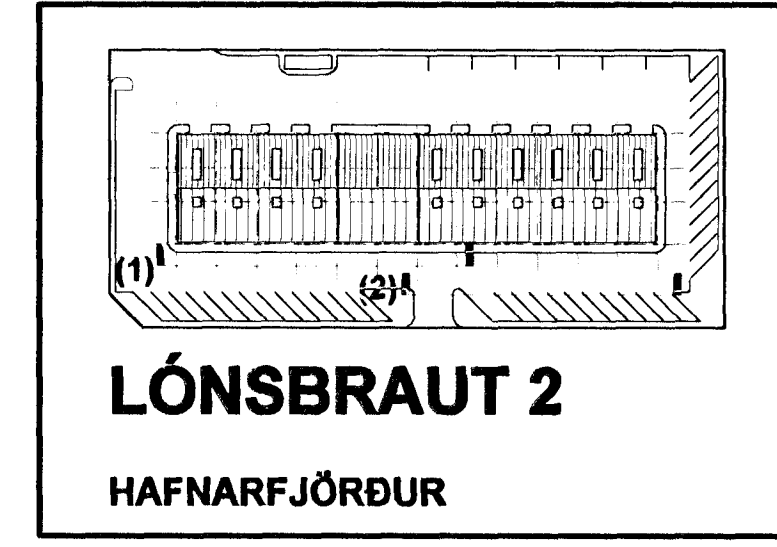

EFNI: SKILTÍ ÚTLIT NORÐUR  
 ÁFANGI: AÐALTEIKNING  
 MÆLIKVARÐI: 1:100@A1  
 DAGSETNING: 27 04 2009  
 TEIKNINGARNÚMÉR: **A3481-1335**  
 BREYTING: 01