


Samþykkt þann  
29 APR 2009  
Byggingaálftrúnaður / Hafnarfirði  
F.h. Sigurður Steinar Jónsson


Aftan brunandréttur

Úr Gildi

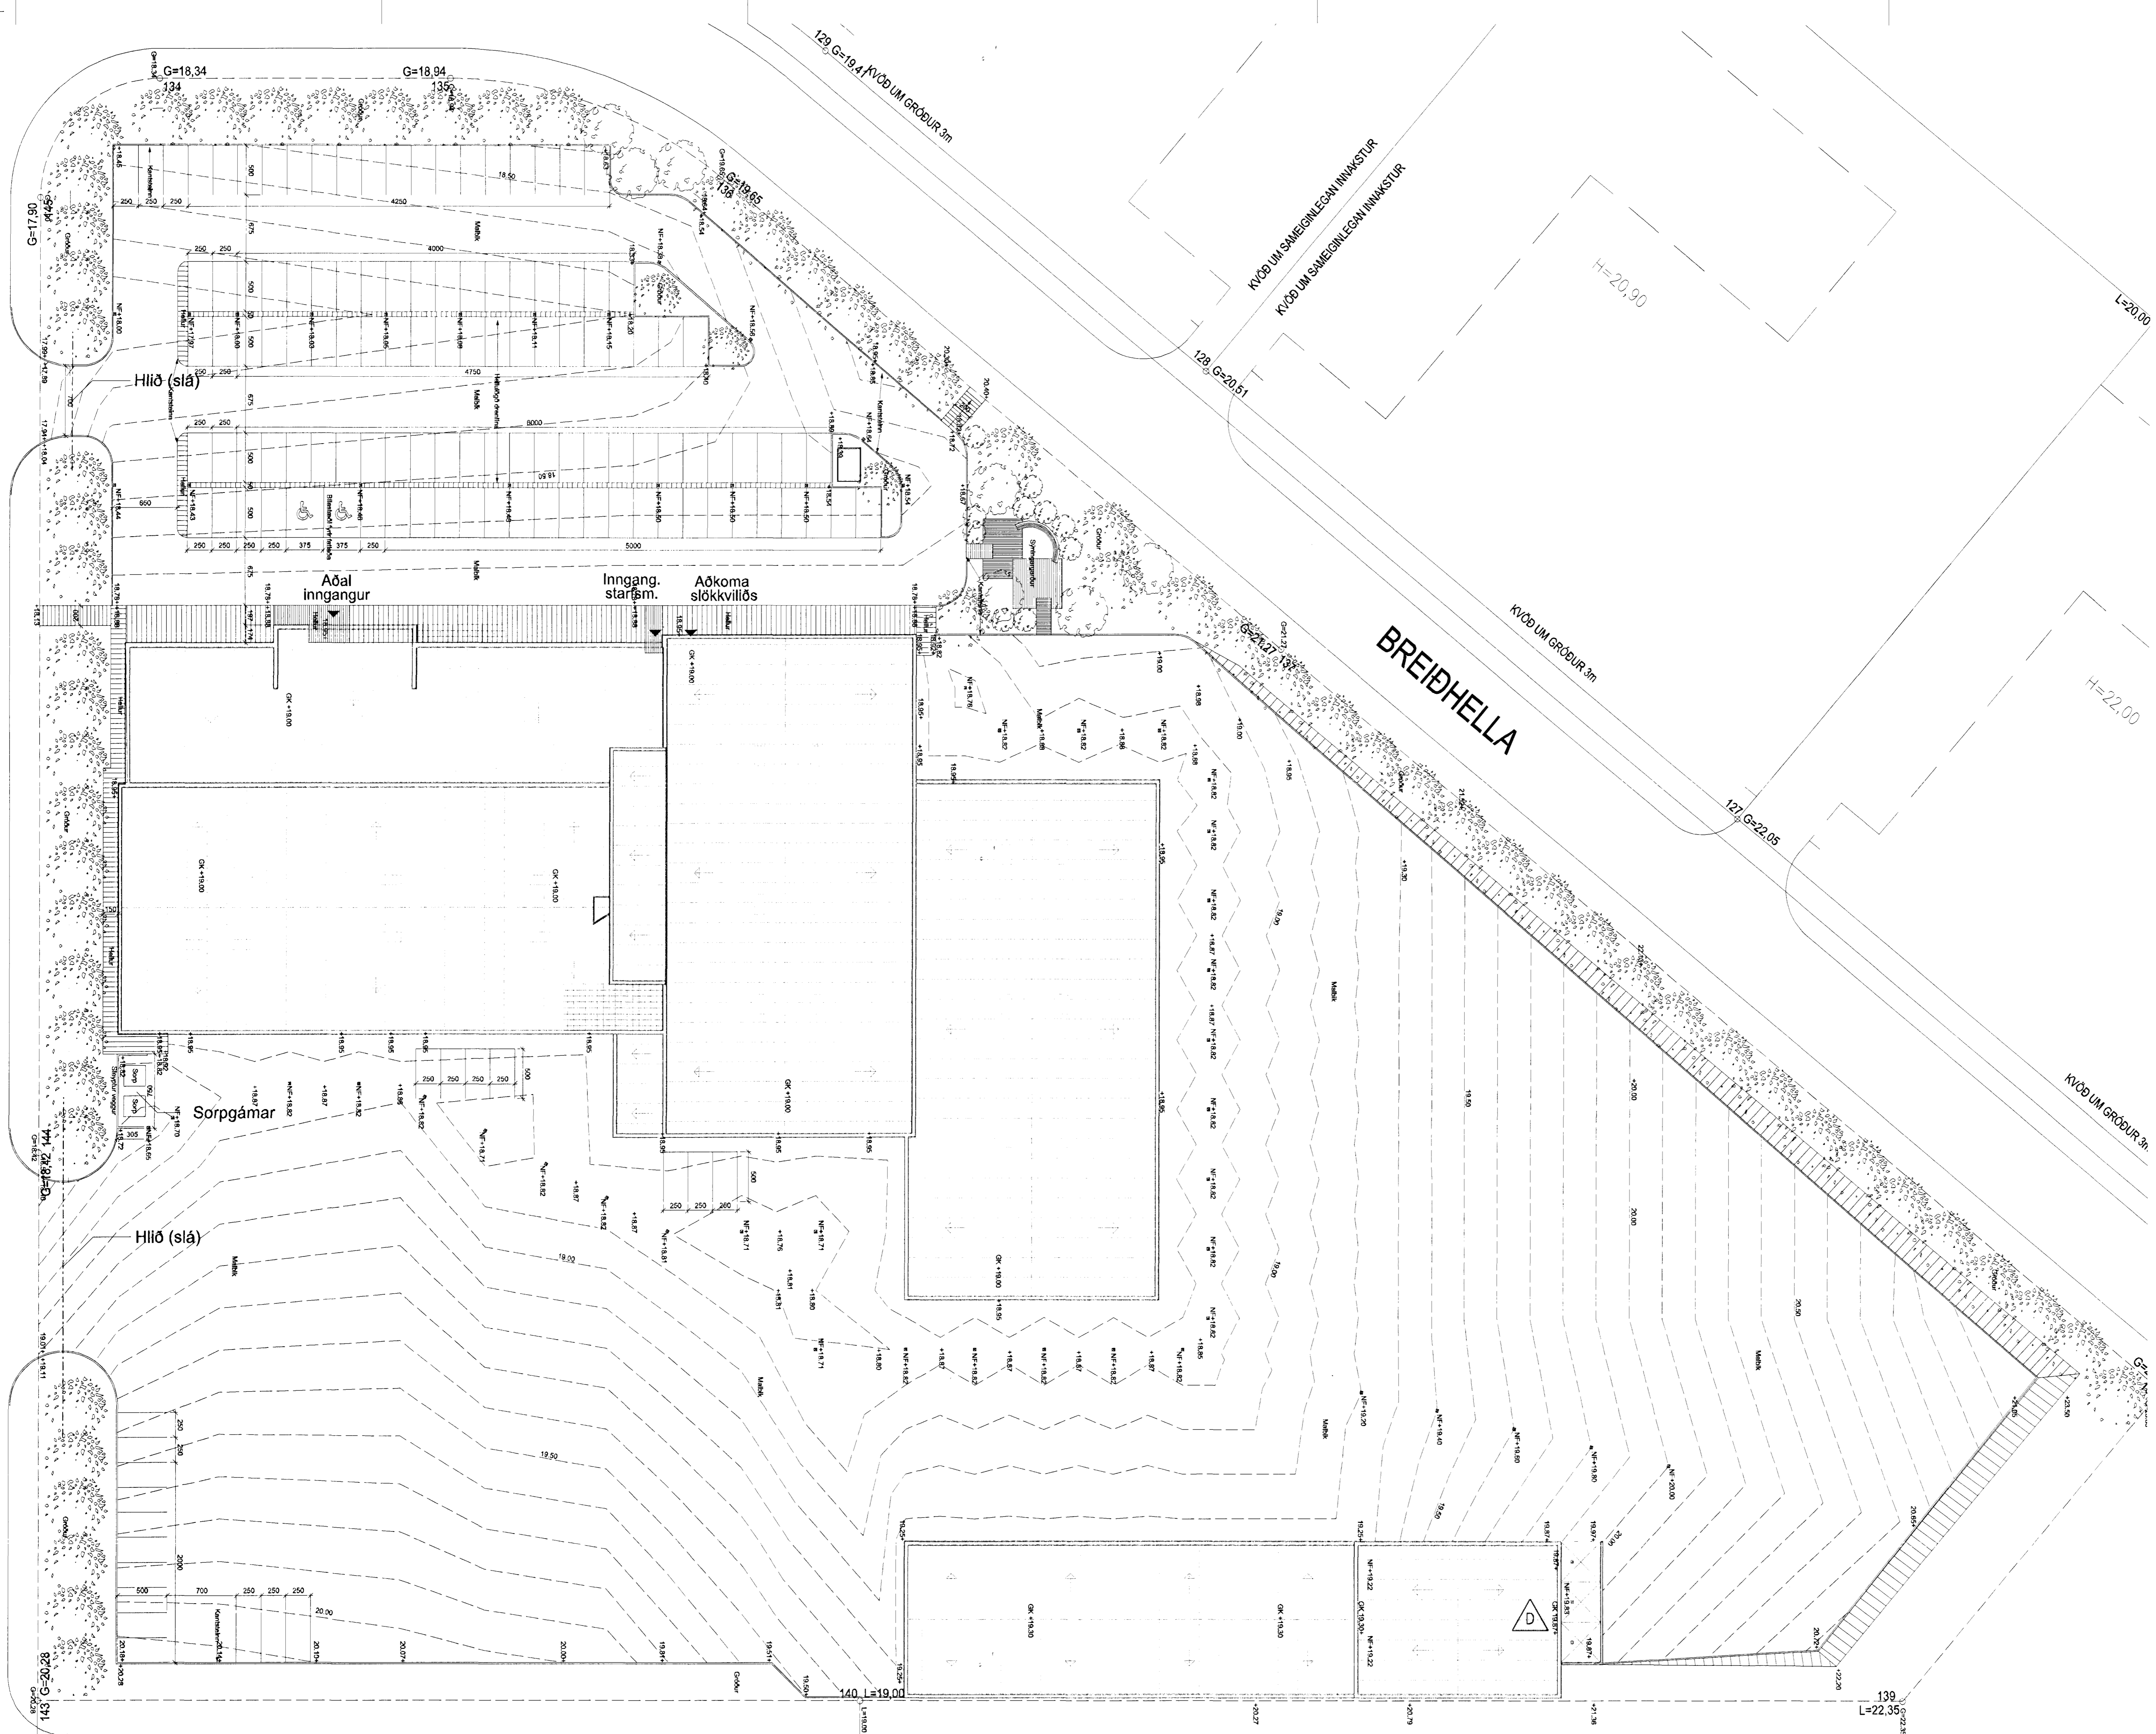

D	Ö	HMH	21.04.2009
Fiklugetymisla stækkun um 0.0m til austurs og brottáplan fært samsvarendi			
C	Ö	HMH	18.02.2009
Fiklugetymisla bætt inná teikningu austan við Síbertu og brottáplan fært			
B	Ö	HMH	13.01.2009
Hliðum bætt við línakýrur á bílplátt			
Reykúgur á þaki legers farar og bætt tvíem mjóm á plötuverkstaði, Lagnastokkur, skýl utanum loftæðslan við teikningu 3h bætt inn á teikn			
A	Ö	HMH	01.02.2008
Nýtt hús "Siberia" bætt inná teikningu fyrir ca. niðri suðurhúsið 100ar			
Sopnastíð bætt inná teikningu, í austurhorn bílstaða			
Súrflokkjarni færður til um 30mm til vesturs og norðurs og bakhalla snúð.			

UTGAFA	TEIKNAD	ÍSARÞYKKI	DAGS
BREITINGAR			

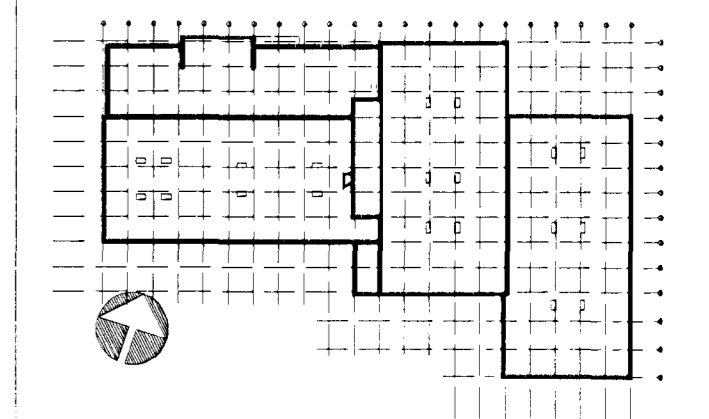

ASK Arkitektar  
Geisgötu 9  
101 Reykjavík  
Sími 515 3300  
Fax 515 0319  
www.ask.is



Aftan aðalhönnuðar:  
Hágr Már Halldóttir arkitekt FAL, M. 301258-7049

GJÁHELLA 4, HAFNARFIRÐI  
HÉÐINN

YFIRSKILDUR	MKV. 1 A1
HEITI TEIKNINGAR	TEIKNAD
ADALTEIKNINGAR	EB
YFIRLITSMYND LÖBAR	D
	10.10.2007

VERK NR.	NUMER TEIKNINGAR	UTGAFA
06124	10-02	D