




Samþykkt þann  
**13 MAJ 2009**  
 Byggingaálfurinn / Hafnarfirði  
 F.h. Sigurður Steinar Jónsson

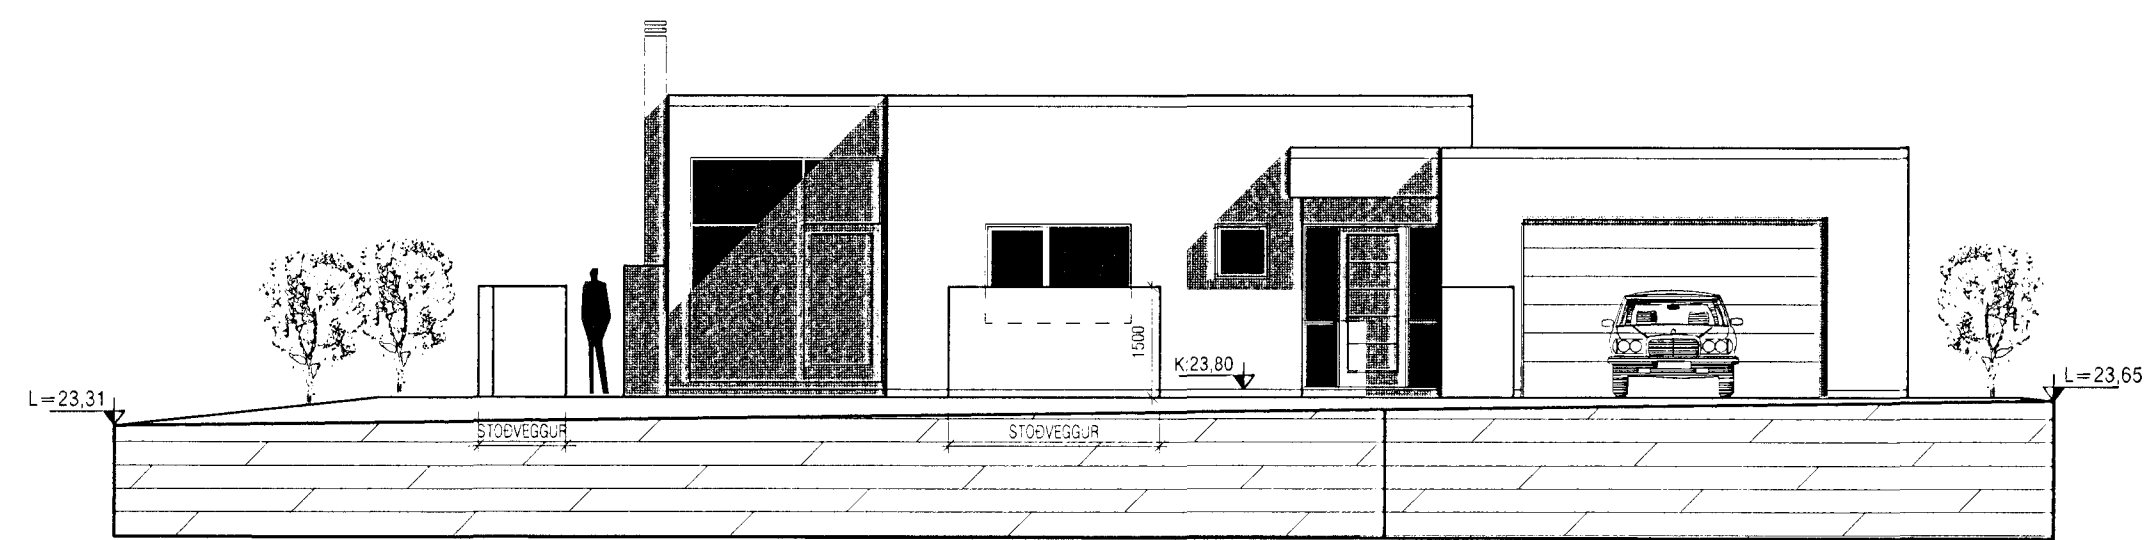


ÚTLIT SUÐUR

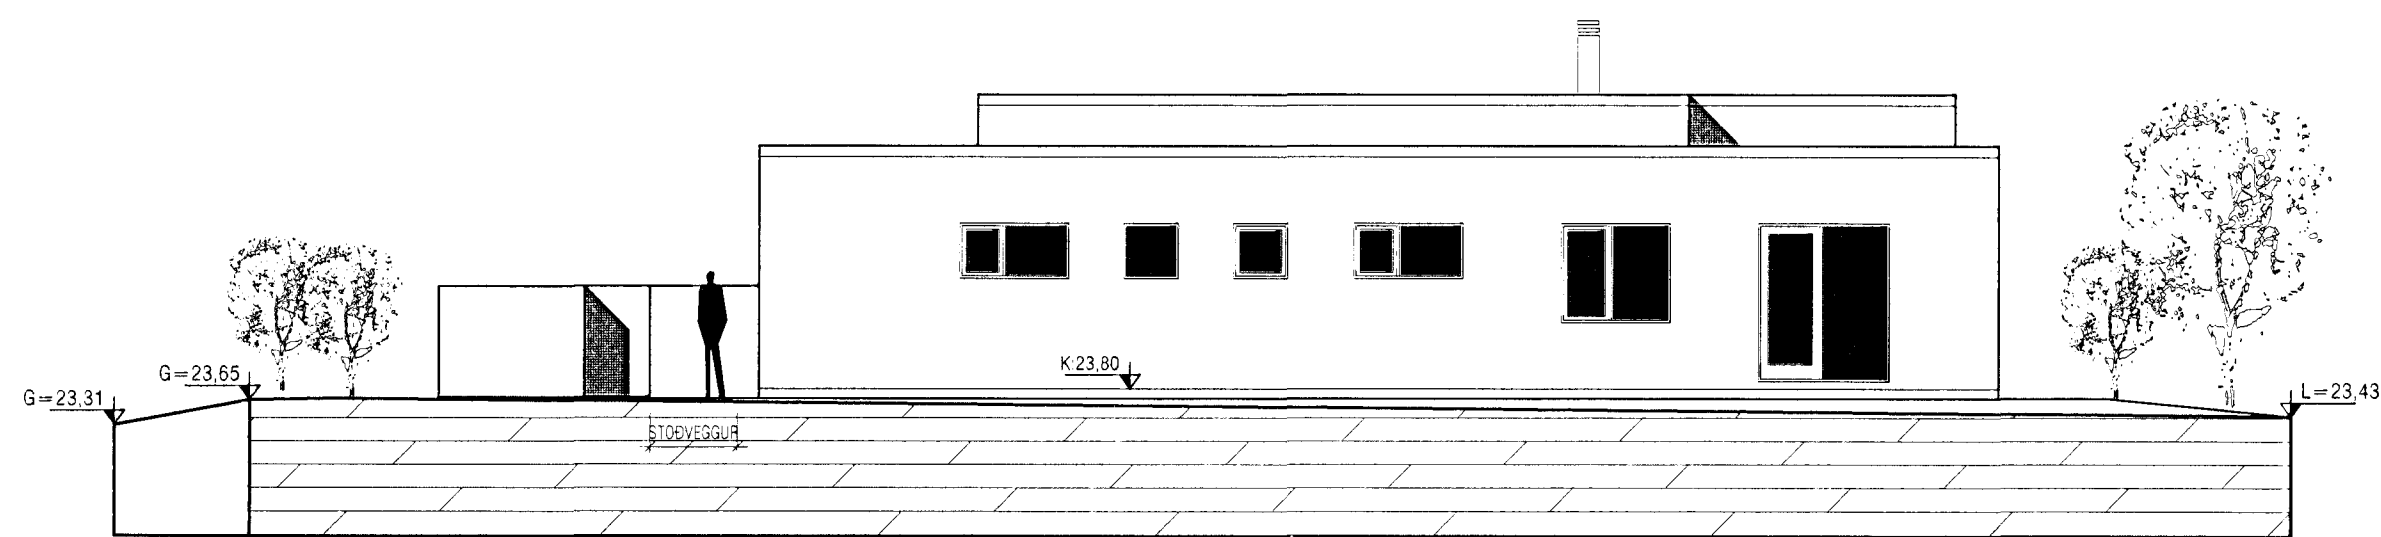

ÚTLIT AUSTUR

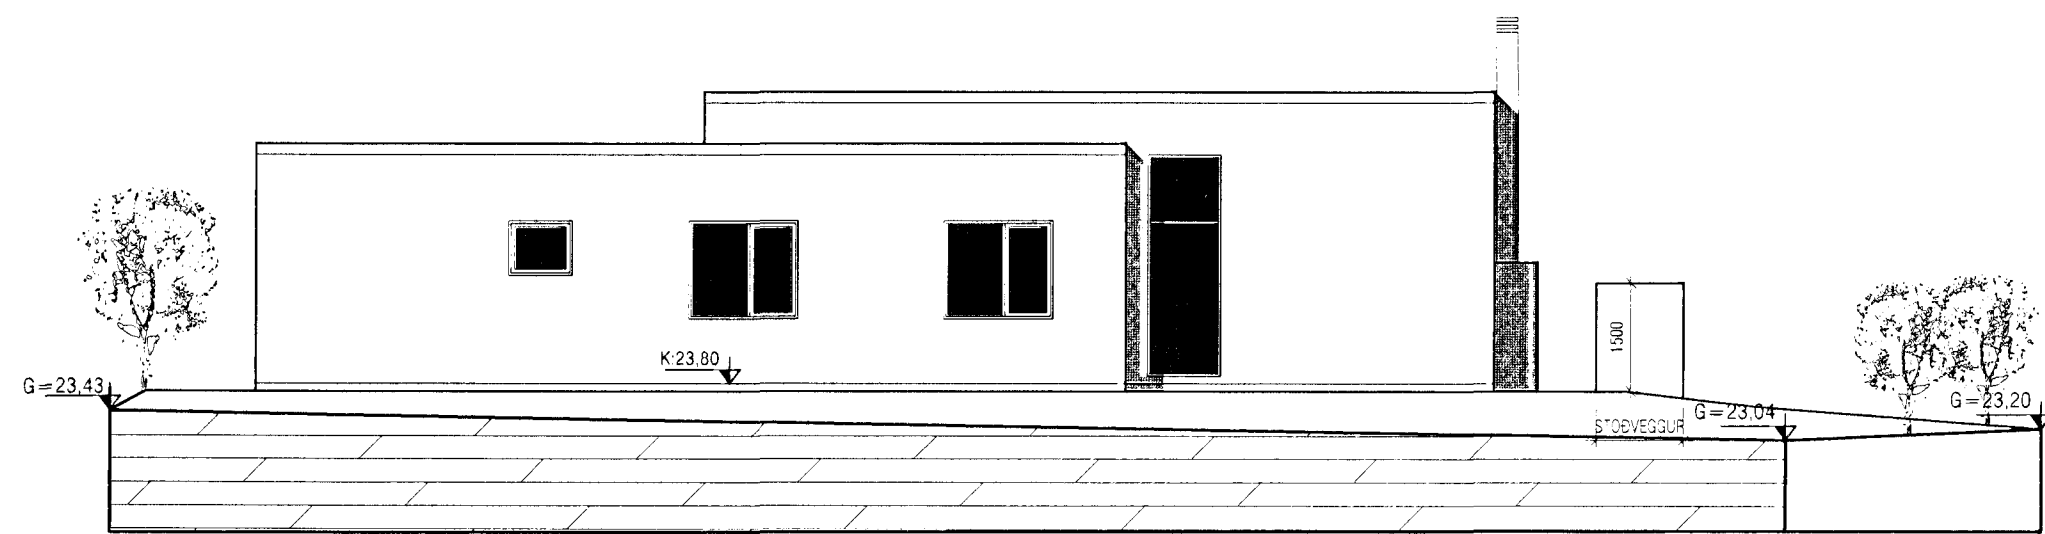

ÚTLIT NORÐUR

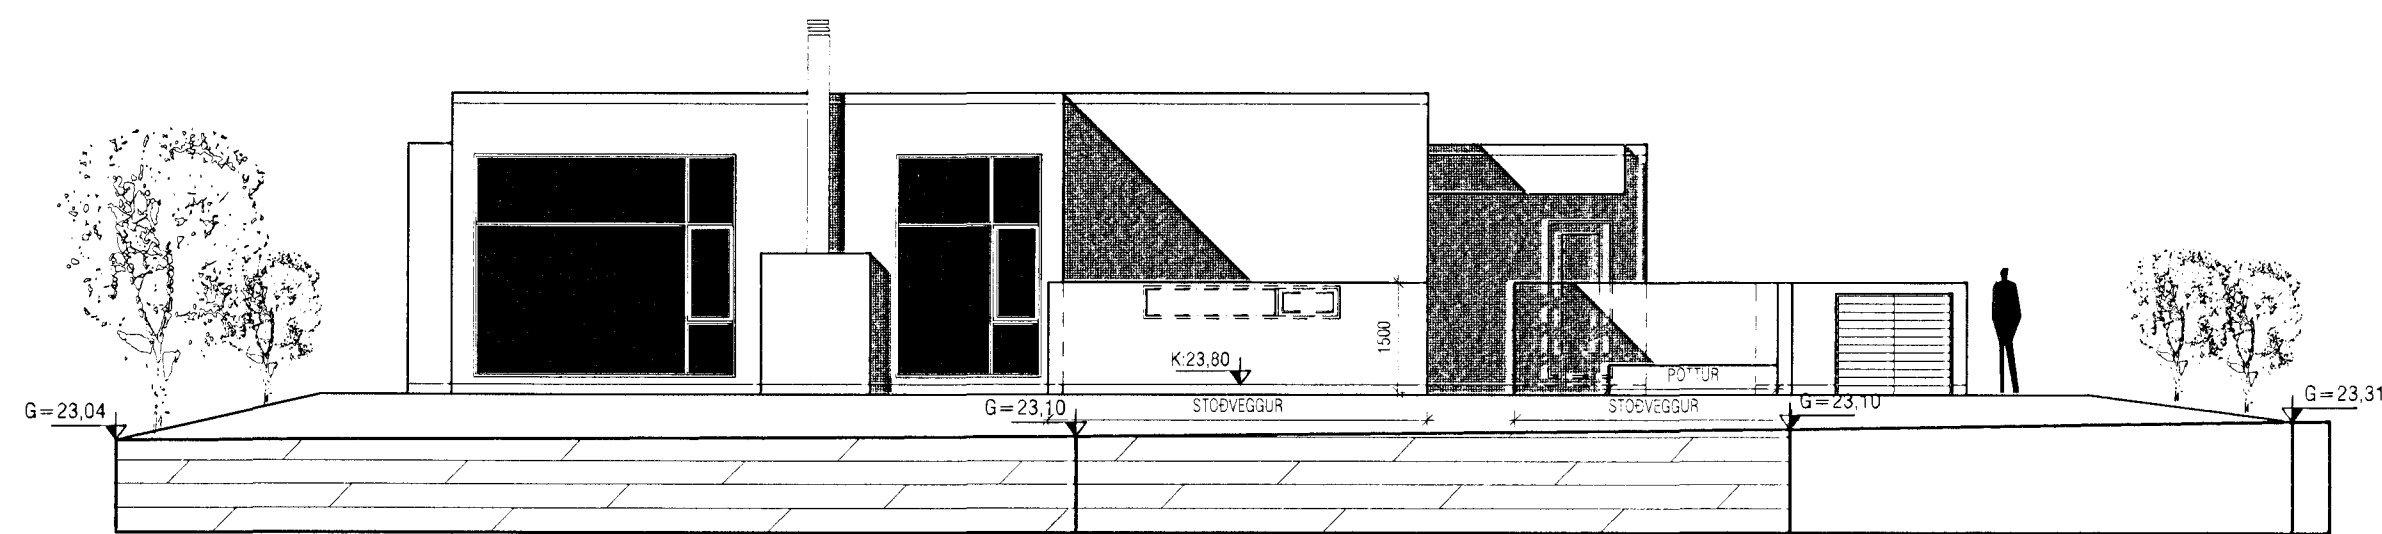

ÚTLIT VESTUR

BREYTING; A. DAGS; 28.04.09, TEIKNAD; JG  
 LÝSING BREYTINGAR A;  
 BYGGÐIR ERU TVEIR STAÐSTEYPTIR STÖÐVEGGIR HÆÐ 1,5 M. OG HEITUM POTTI MED LOKI KOMIÐ FYRIR VIÐ VERÖND

<b>VEKTOR</b> - hönnun og ráðgjöf - Nýbýlavegi 6, 200 Kópavogi.		Ríkhartur Oddsson byggingafræðingur Kl. 270261-5159 sími: 554-6650 fax: 554-6669	GLITVELLIR 5, HAFNARFIRÐI
Teikn. nr. TÍWÍSun á teikningu Samþykkt		Br. _____ Dags _____	ÚTLIT
Hannað Jón H. Hloðversson		Teiknað JHH	
Dagsetning 21.03.06	Verk nr. A-06-03-09	Málkvarði 1:100	Teikn. nr. A-03