




Úr Gildi

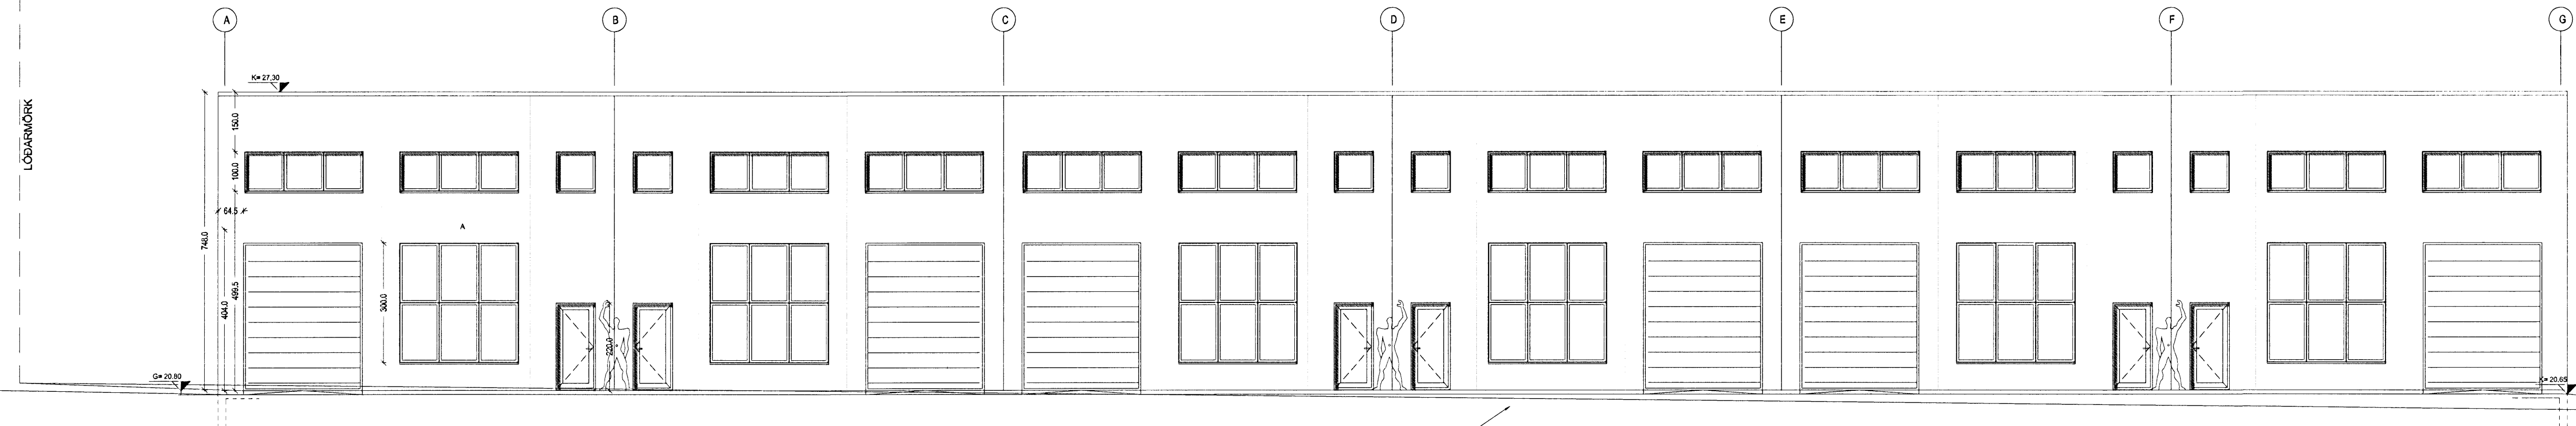


AUSTURHLIÐ

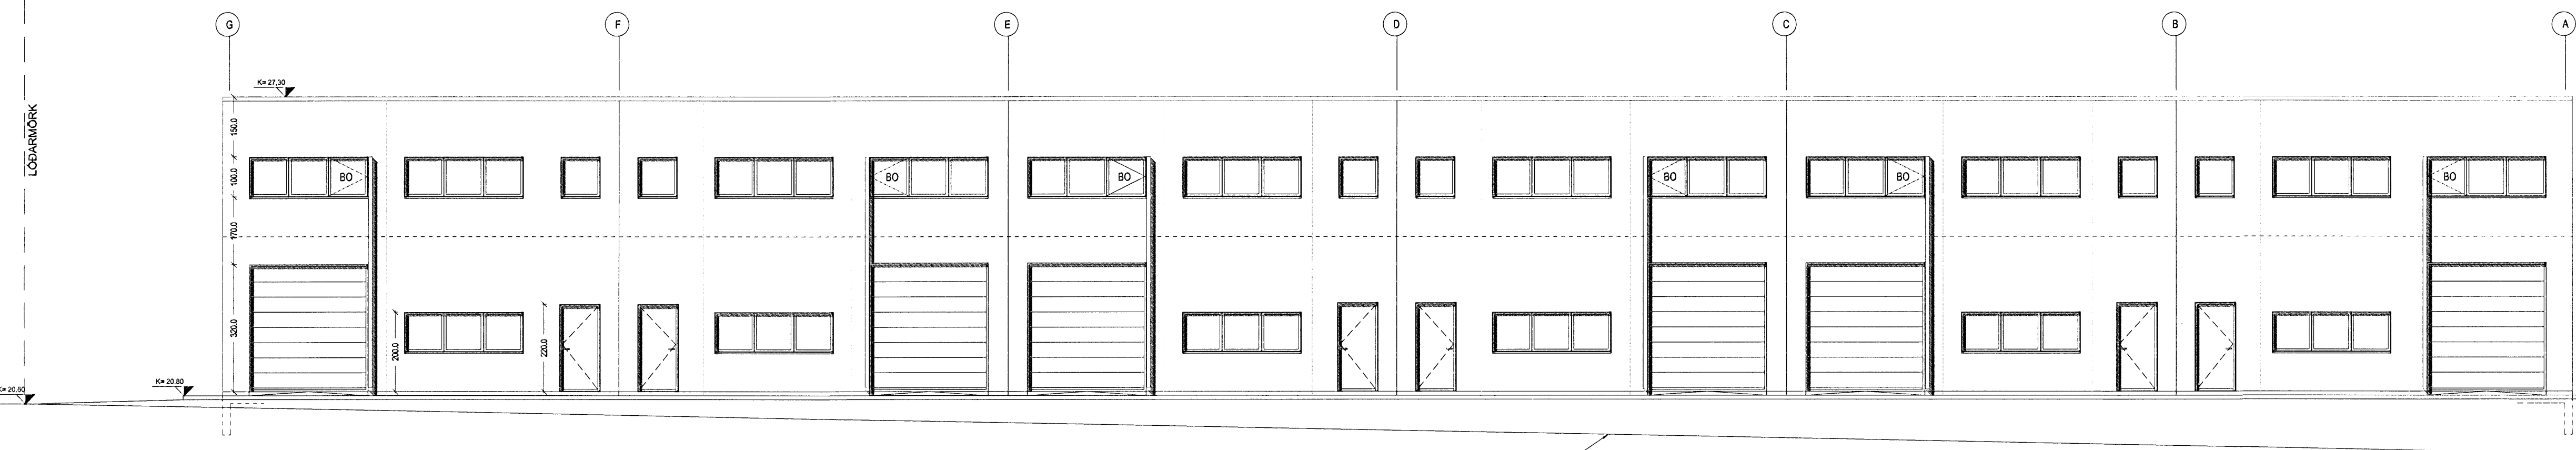

VESTURHLIÐ

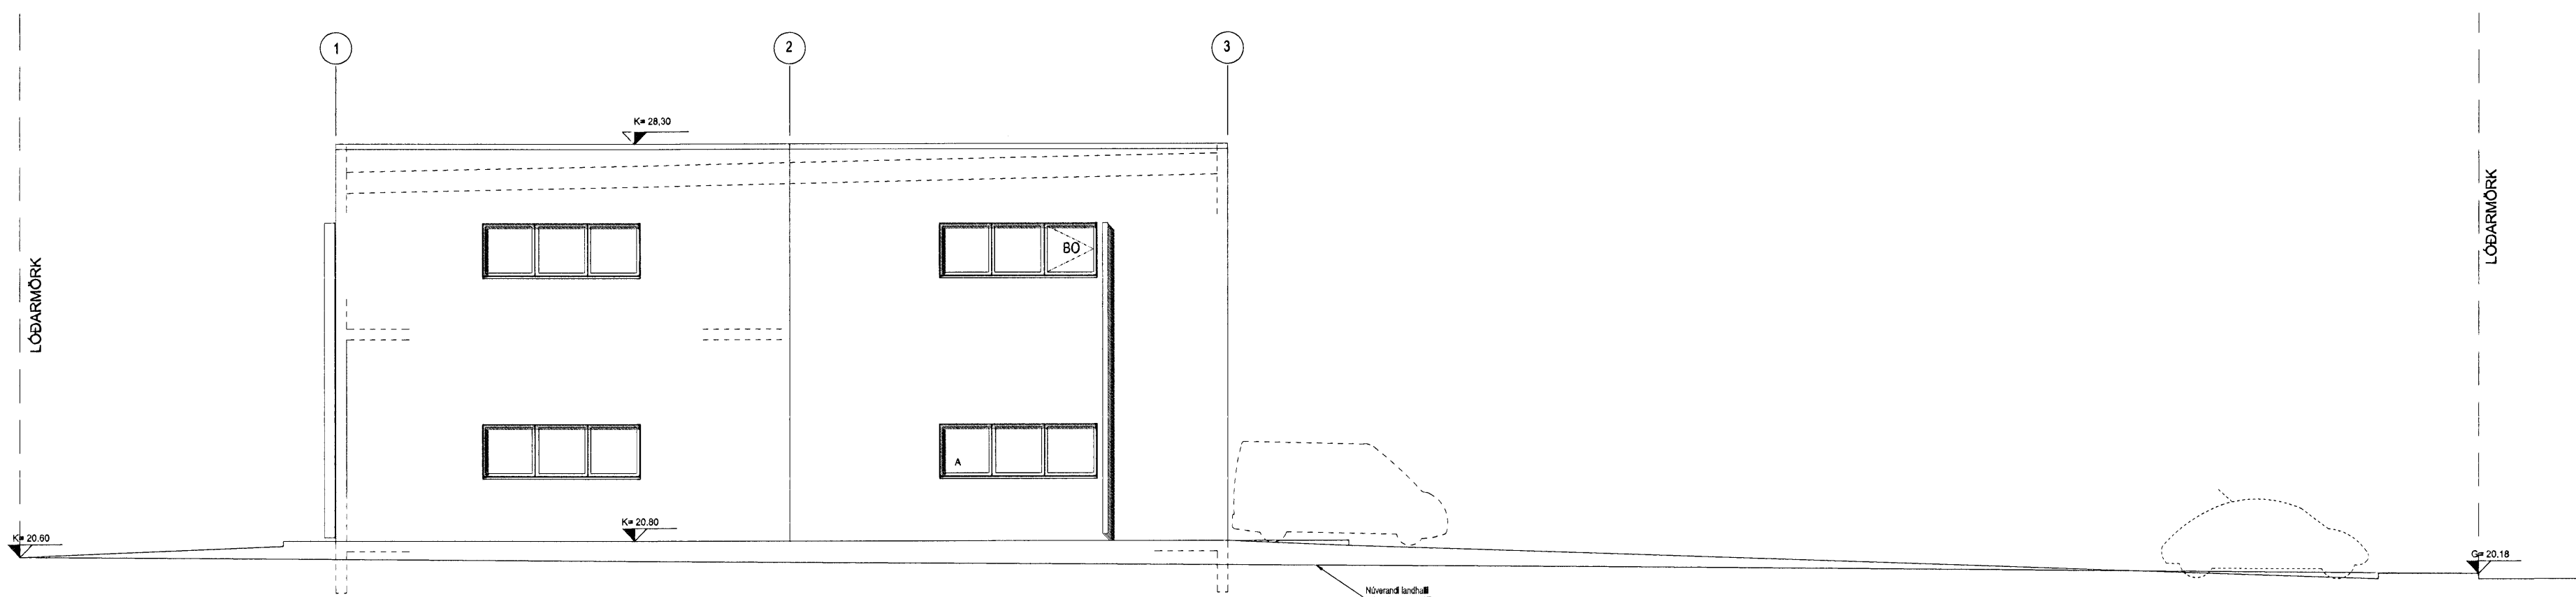

SUÐURHLIÐ

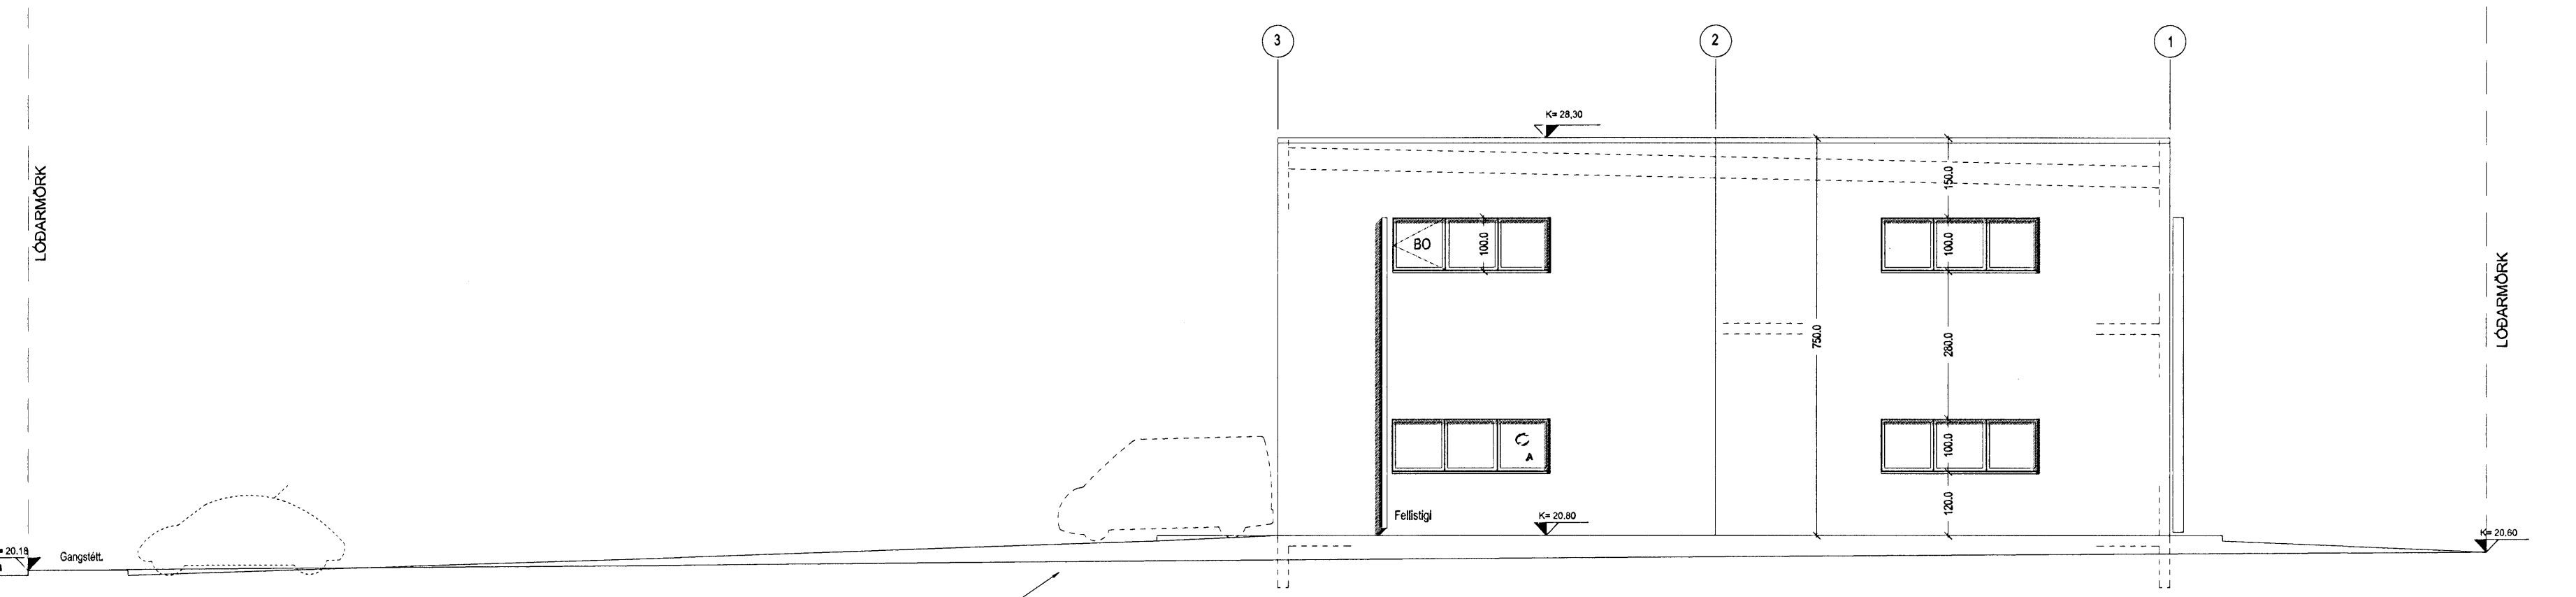

NORÐUEHLIÐ

C: Bætt við glugga á göllum, skyggri, skása fari	23.09.2010
B: Bætt við lúðum	14.07.2008
A: Rými 0201 og 0206 stækkuð, bætt við glugg	18.06.07
BREYTINGAR:	DAGS:

LYKILMYND:
 VERKKAUPI:

BYGGINGARHLUTI: NORÐURHELLA 8, HAFNARFIRÐI
 ADALUPPRÁTTUR
 SNIÐ OG ÚTLIT
 VERK: 0658 Norðh
 KVARDI: 1:100 TEIKNAD: JPP
 DAGS: 23.03.2007 SKRÁ: 0658-ADALGR.DWG

ÚTI INNI
ARKITEKTAR
 ÞINCHOLTSSTRÆTI 27 101 REYKJAVÍK
 Símar 5527660 & 9627660 FAX 5527661
 Netfang: ul@ul.is
 Veffang: http://www.ul.is
 BALDUR Ó. SVAVARSSON ARKITEKTAR FAI
 120357-5149
 JÓN ÞÓR ÞORVALDSSON ARKITEKTAR FAI
 021258-7579
 TEIKNINGANR: **A-103** BREYTING: **C**