


ÓTGÁFUFERILL

ÓTGÁFA:	DAGS:	SKÝRINGAR:	BR. AF:	SAMR.:
	08.01	REYNDARTEIKNING		

DAGS. UNDIRSKRIFTAR: NAFN OG KT. SAMRÆMINGARHÖNNUDAR:

UNDIRSKRIFT SAMRÆMINGARHÖNNUDAR: *[Signature]*

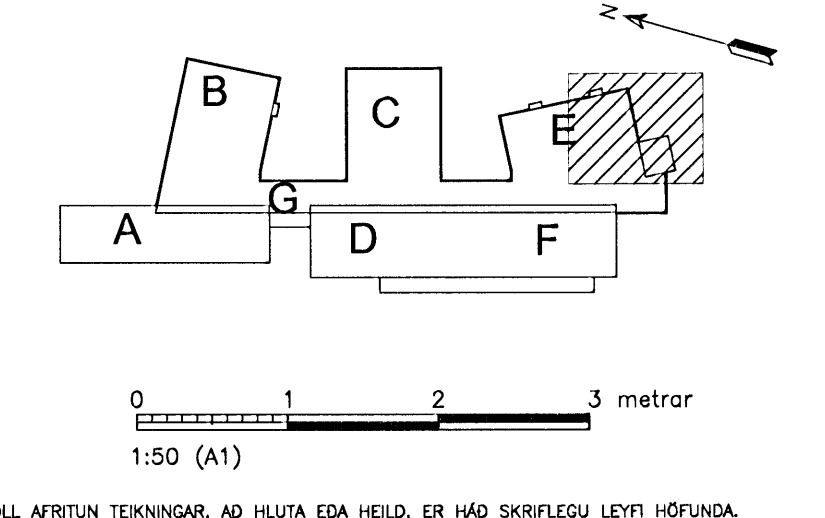

**Verkfræðistofa**  
**Jóhanns Indriðasonar ehf**  
 Slóurmúli 1, 108 Reykjavík  
 Sími 568 7319, Fax 568 6887, Netfang vj@vj.is, Veffang www.vj.is

HEITI VERKS:  
**HRAUNVALLASKÓLI**  
**DREKAVÖLLUM 9**  
**HAFNARFIRÐI**

HEITI TEIKNINGAR:  
**RAFLAGNIR** LÁGSPENNUTEIKNINGAR  
**LAMPA- OG RENNUPLAN 1. HÆÐ**  
**2.-3. ÁFANGI**

MKV: 1:50 A1	VERKNR: 5401	SKÝRINGARNR: ÓDNI	ÓTGÁFA: REYND.T
1:100 A3			
NAFN: ÓJS/SJ	TEIKNAD: IM	YFIRFARID: SJ	NR. TEIKNINGAR: E1-110
NAFN OG KT. SAMÞYKKJANDA: MAGNÚS KRISTBERGSSON 080257 3889	UNDIRSKRIFT SAMÞYKKJANDA: <i>[Signature]</i>		BLADNÖMUR: 120
DAGS. UNDIRSKRIFTAR: 14.11.08			