


ÓTGÁFUFRILL			
ÓTGÁFA:	DAGS:	SKYRNINGAR:	BR. AF SAMH:
	OKT.08	REYNDARTEIKNING	

DAGS. UNDIRSKRIFTAR: NAFN OG KT. SAMRÆMINGARHÖNDLUGAR:

UNDIRSKRIFT SAMRÆMINGARHÖNDLUGAR: *[Signature]*

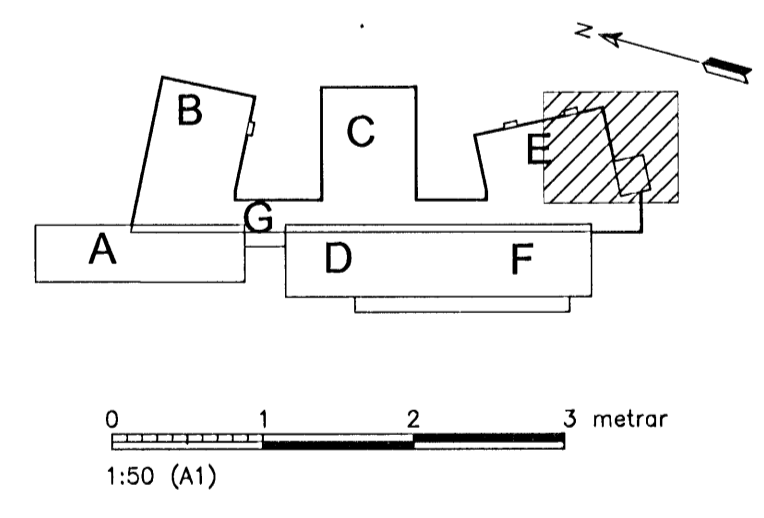

ÖLL AFRITUN TEIKNINGAR, AD HELUTA EDA HEILD, ER HÁÐ SKRIFLEGU LEYFI HÖFUÐA.

Verkfræðistofa Jóhanns Indríðasonar ehf
 Síðumúli 1, 108 Reykjavík
 Sími 568 7319, Fax 568 6887, Netfang vj@vj.is, Vefang www.vj.is

HEITI VERKS: **HRAUNVALLASKÓLI DREKAVÖLLUM 9 HAFNARFIRÐI**

HEITI TEIKNINGAR: **RAFLAGNIR LJÓSALÖGN 2. HÆÐ 2.-3. ÁFANGI**

MKV: 1:50 A1	VERNRN: 5401	SKYRNINGARNR: 0DNN	ÓTGÁFA: REYND.T
PANNAÐ: SJ	TEIKNAR: IM	YFIRFARIR: <i>[Signature]</i>	NR. TEIKNINGAR: E2-210
NAFN OG KT. SAMÞYKKJANNA: MAGNÚS KRISTBERGSSON 080257 3689			BLAÐNÖMUR: 154
DAGS. UNDIRSKRIFTAR: 4/11/08	UNDIRSKRIFT SAMÞYKKJANNA: <i>[Signature]</i>		