


ÚTGÁFUERILL

ÚTGÁFA:	DAGS:	SKYRINGAR:	BR. AF:	SAÐP:
	01.08	REYNDARTEIKNING		

DAGS. UNDIRSKRIFTAR: NAFN OG KT. SAMRÆMINGARHÖNDUÐAR:

UNDIRSKRIFT SAMRÆMINGARHÖNDUÐAR: *[Signature]*

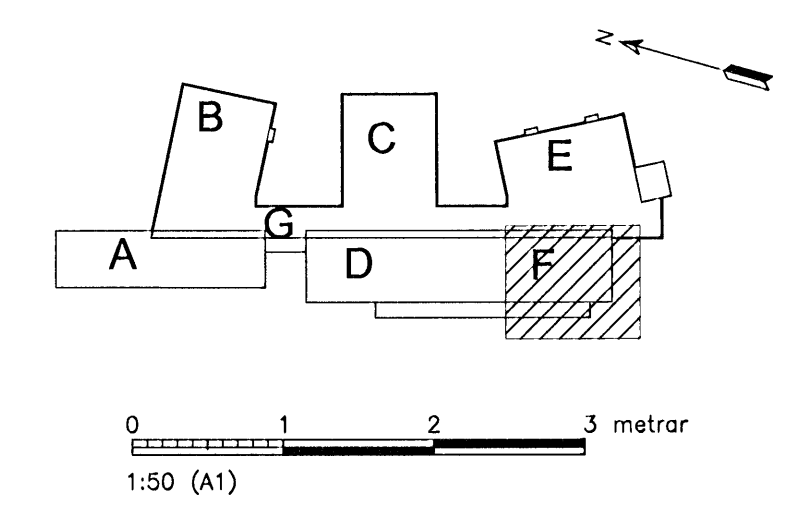

ÖLL AFRITUN TEIKNINGAR, AD HLUÐA EÐA HEILD, ER HÁÐ SKRIFLEGU LEYTI HÖFUÐA.

Verkfræðistofa
Jóhanns Indriássonar ehf
 Síðumjúli 1, 108 Reykjavík
 Sími 598 7319, Fax 598 6897, Netfang vj@vj.is, Veffang www.vj.is

HEITI TEIKNINGAR:

HRAUNVALLASKÓLI
DREKAVÖLLUM 9
HAFNARFIRÐI

HEITI TEIKNINGAR:

RAFLAGNIR **LÁGSPENNUTEIKNINGAR**
TENGLALÖGN 1. HÆÐ
2.-3. ÁFANGI

MKV: 1:50 A1	VERKNR: 5401	SKRÁNINGARNR: 0DNQ	ÚTGÁFA: REYND.T
1:100 A3	TEIKNAD: IM	YFRFARÐ: <i>[Signature]</i>	NR. TEIKNINGAR: E3-112
NAFN OG KT. SAMÞYKKJANDA: MAGNÚS KRISTBERGSSON 080257 3689	UNDIRSKRIFT SAMÞYKKJANDA: <i>[Signature]</i>	UNDIRSKRIFTAR: 24.11.08	BLAÐNÖMUR: 171