


ÓTGÁFUERILL

ÓTGÁFA:	DAGS:	SKÝRINGAR:	GR. AF:	SAMP:
	OKT.08	REYNDARTEIKNING		
DAGS. UNDIRSKRIFAR: NAFN OG KT. SAMRÆMINGARHÖNNUÐAR:				
UNDIRSKRIFT SAMRÆMINGARHÖNNUÐAR: <i>[Signature]</i>				

SÉR SKÝRINGAR
 ① BÓNADUR FESTUR Á STIGA

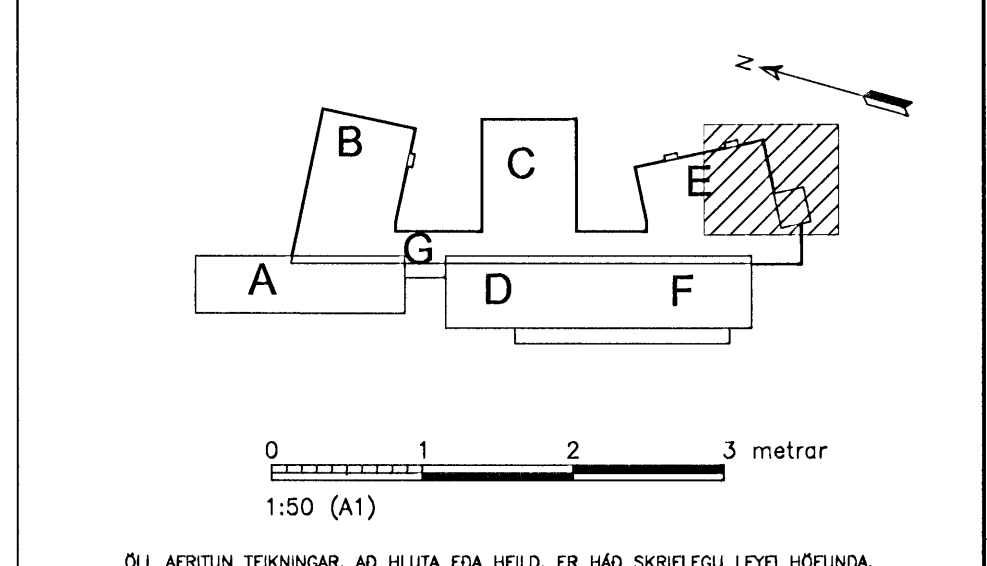

ÖLL AFRITUN TEIKNINGAR, AD HILUTA EDA HEILD, ER HÁÐ SKRIFLEGGU LEYFI HÖFUNDA.

Verkfræðistofa
Jóhanns Indriðasonar ehf
 Síðumúli 1, 108 Reykjavík
 Sími 568 7319, Fax 568 6887, Netfang vj@vj.is, Veffang www.vj.is

HEITI VERKS:
HRAUNVALLASKÓLI
DREKAVÖLLUM 9
HAFNARFIRÐI

HEITI TEIKNINGAR:
RAFLAGNIR SMÁSPENNUTEIKNINGAR
SÍMA- OG TÖLVUKERFI 2. HÆÐ
2.-3. ÁFANGI

MKV: 1:50 A1	VERKNR: 5401	SKRÁNINGARNR: 0DO8	ÓTGÁFA: REYND.T
1:100 A3	TEIKNAD: IM	YFIRFARID: SJ	NR. TEIKNINGAR: F1-210
NAFN OG KT. SAMÞYKKJANDA: MAGNÚS KRISTBERGSSON 080257 3689			BLAÐNÖMUR: 203
DAGS. UNDIRSKRIFAR: <i>[Signature]</i>			