


ÓTGÁFUFRILL

ÓTGÁFA:	DAGS:	SKRINGAR:	BR. AF:	SAMP:
	Okt. 08	REYNDARTEIKNING		
DAGS. UNDIRSKRIFTAR: NAFN OG KT. SAMRÆMINGARHÖNNUÐAR:				
UNDIRSKRIFT SAMRÆMINGARHÖNNUÐAR:				

- BRUNAVIDVÖRUNARKERFI**
- BRUNABJALLA.
  - HANDBRUNABÓDI.
  - TENGIDÓS Á STIGA, Í VEGG EDA Á LOFTI.
  - ADGERDAREINING TENGD BRUNASLAUFU
  - VISTFANGSEINING TENGD BRUNASLAUFU
  - STOKKASKYNJARI OPTISKUR TENGDIR BRUNASLAUFU
  - REYKSKYNJARI OPTISKUR
  - REYKSKYNJARI JÓNISKUR
  - HITSKYNJARI
  - ÓTSTÖÐ BRUNAVIDVÖRUNARKERFIS
  - REYKRÆSTROFI TENGDIR REYKRÆSTIKERFI
  - BRUNABJALLA MED BLIKKLJÓSI
  - TILVÍSUN TIL SKYRINGATEKTA.
  - STILLIROFI FYRIR OPNUN/LOKUN REYKLÖGA.
  - STJÓRNSTÖÐ MED VARAFLGJAFNA.
  - STRENGLAGNIR FYRIR HURDARSEGLA.
  - STRENGLAGNIR FYRIR REYKRÆSTILÖGUR.
  - STRENGLAGNIR VISTFANGSSLAUFUR BRUNAKERFI.
  - STRENGLAGNIR FYRIR BJÖLLURÁSIR.
  - STRENGLAGNIR FYRIR SAMSKIPTI UNDIRSTÖÐVA.

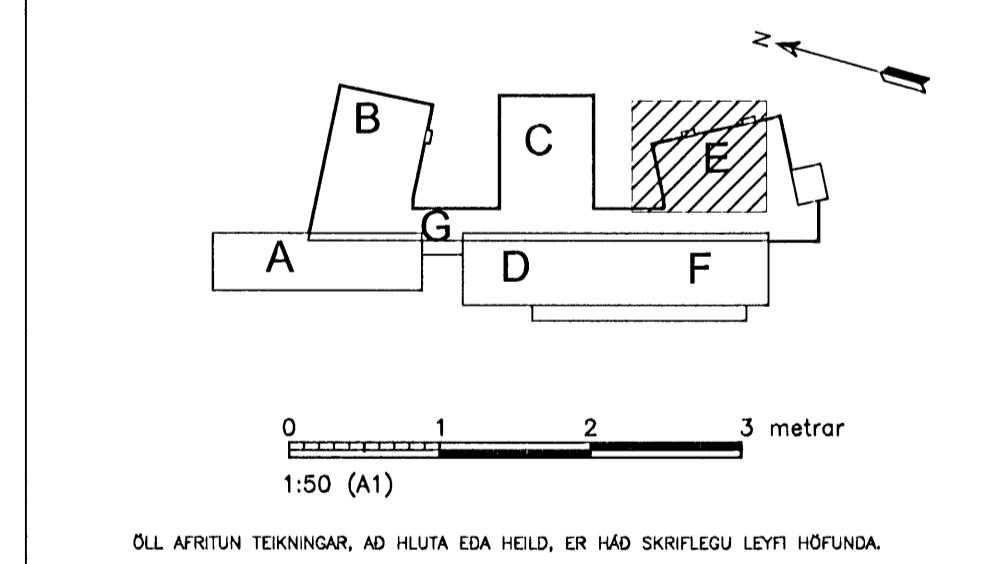

**Verkfræðistofa  
Jóhanns Indriássonar ehf**  
 Síðumúli 1, 108 Reykjavík  
 Sími 568 7319, Fax 568 6887, Netfang vj@vj.is, Veffang www.vj.is

HEITI VERKS:  
**HRAUNVALLASKÓLI  
DREKAVÖLLUM 9  
HAFNARFIRÐI**

HEITI TEIKNINGAR:  
**RAFLAGNIR SMÁSPENNUTEIKNINGAR  
BRUNAVIDVÖRUN 1. HÆÐ  
2.-3. ÁFANGI**

MKY: 1:50 A1	VERKNR: 5401	SKRÁNINGARNR: ÓDNY	ÓTGÁFA: REYND.T
HANNAÐ: 1:100 A3	TEIKNAD: ÓP	VERFARAD: SBS	NR. TEIKNINGAR: F3-109
NAFN OG KT. SAMRÆMINGARHÖNNUÐAR: MAGNÚS KRISTBERGSSON 080257 3689			BLAÐANGMÉR: 243
DAGS. UNDIRSKRIFTAR:			UNDIRSKRIFT SAMRÆMINGARHÖNNUÐAR: